

Lindås kommune
Kvernhusmyrane 20

5914 ISDALSTØ

Isdalstø, 20.04.2016

Søknad om dispensasjon frå Reguleringsplan ID 1263-201007 –Utvida bruk av avkøyring for GBNR 172/197 Seim.

Vi viser til byggjesak 15/406—15/24775 der det er gitt rammeløyve for oppføring av bustad, samt brev frå Statens vegvesen datert 18. mai 2015 ref 2015/022457-003 og brev datert 9. mars 2016 ref 16/29467-1.


Vi søker hermed om dispensasjon frå overnemnde reguleringsplan i tråd med forslag til løysing av avkøyring frå Statens vegvesen.
Vedlagt situasjonsplan som viser tiltaket, samt teikning som viser oppbygging av refuge og plassering av eksisterande kummer for overvatn.

Vedlagt også siste brevet frå Statens vegvesen datert 9. mars 2016.

Vi ber om at ansvarsrettane i byggjesaka vert gjort gjeldande for opparbeiding av refuga.

 **TAULE**
Ing. Taule as
Tlf. 56 85 85 55 - Mob. 908 66 010
Med venleg helsing

Karl Atle Taule
Daglig leder

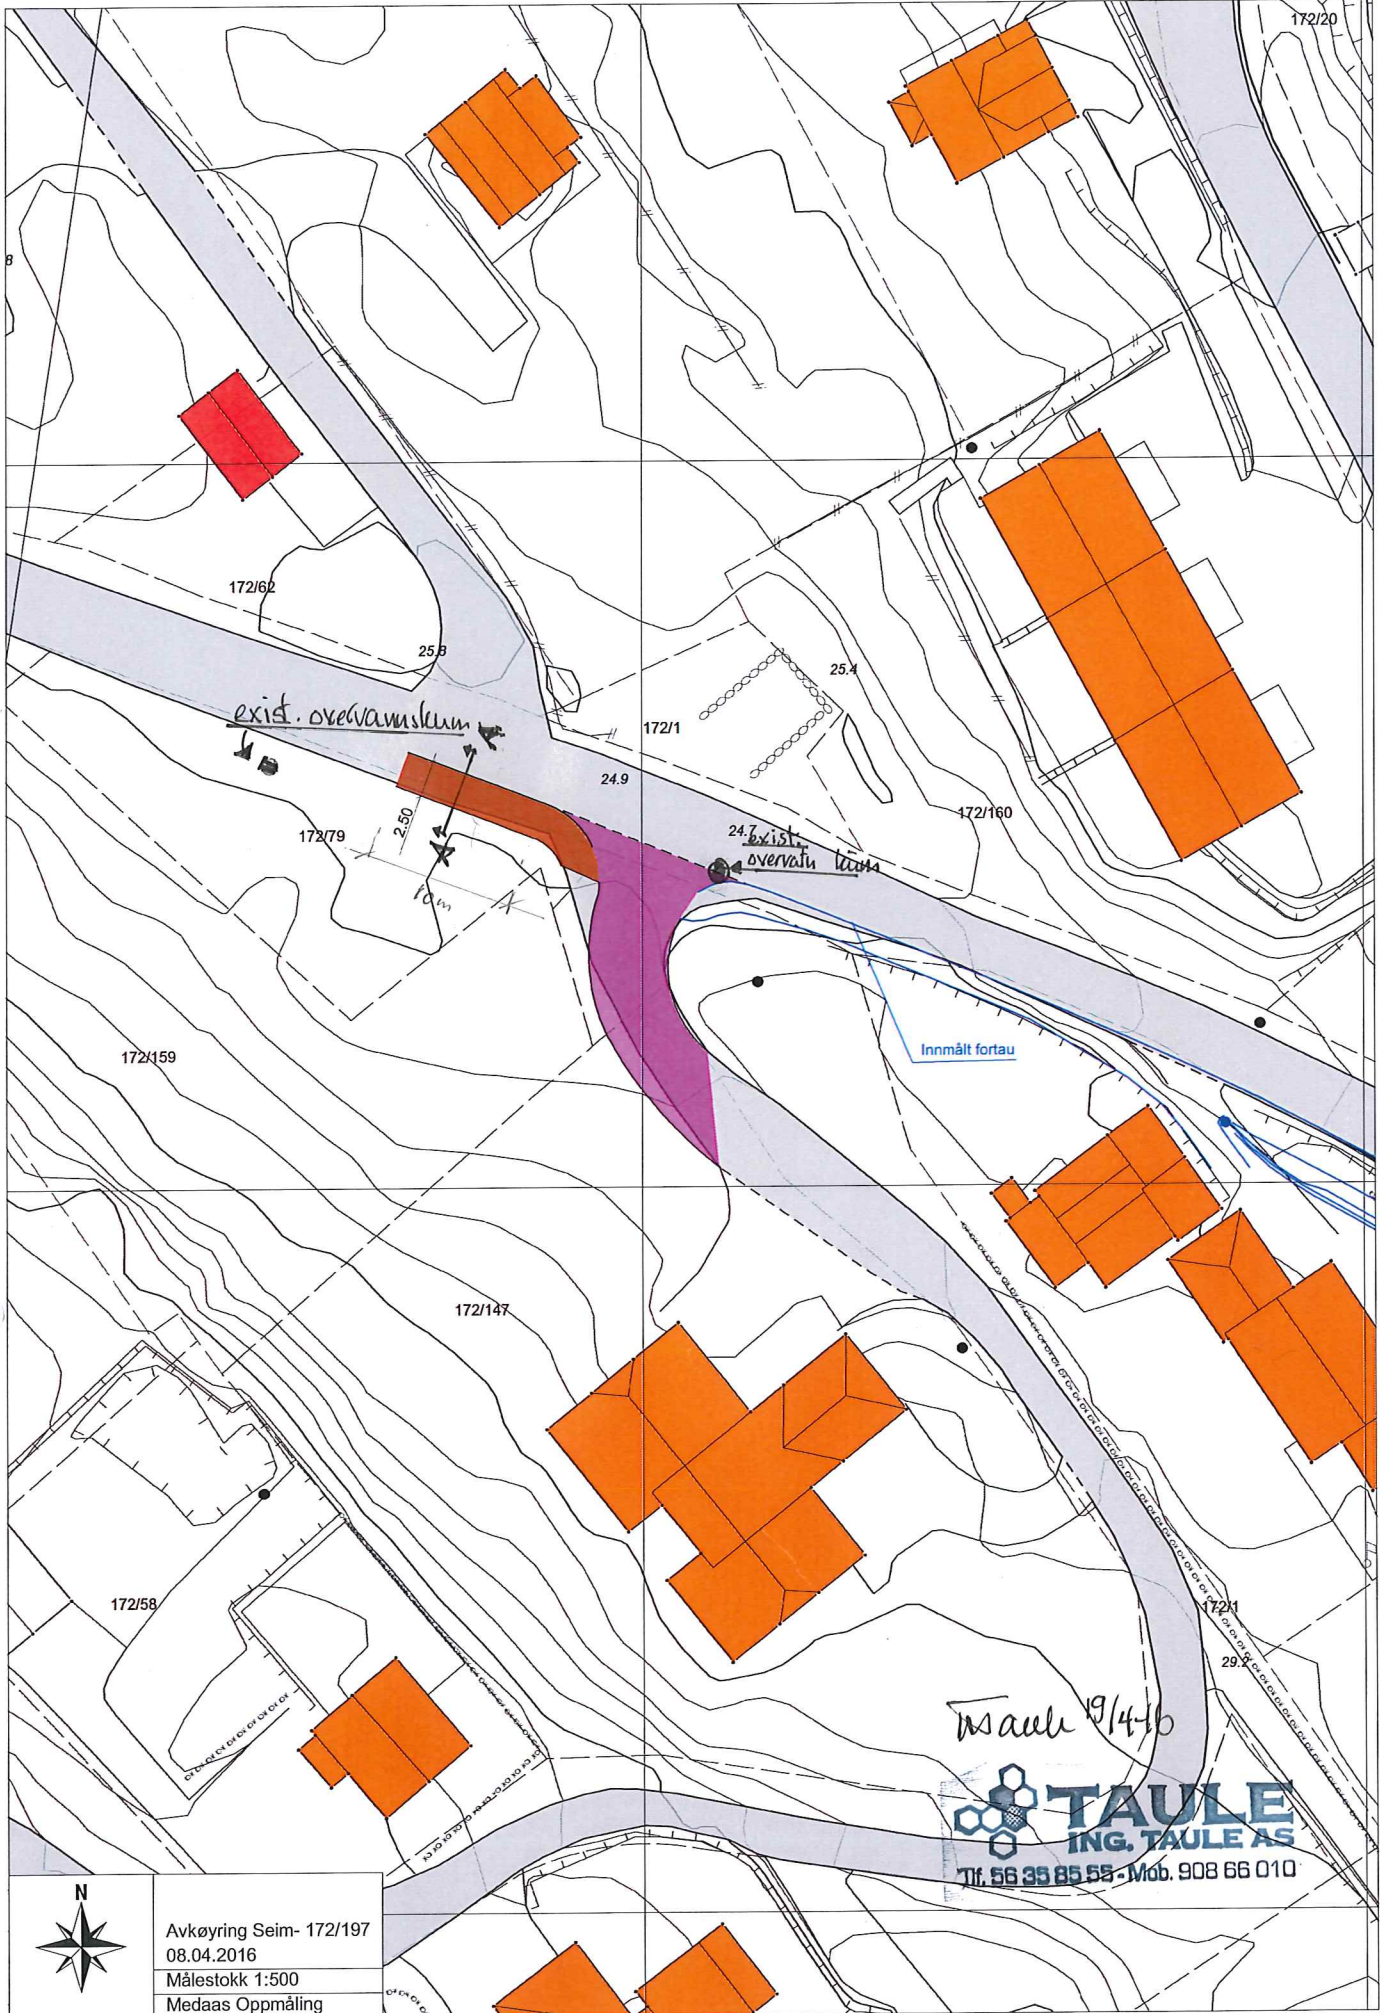


Avkøyring Seim- 172/197
 08.04.2016
 Målestokk 1:500
 Medaas Oppmåling

19/4-16
TAULE
 ING. TAULE AS
 Tlf. 56 35 85 55 - Mob. 908 66 010


* A-A

- TYPISK SVITTI FØRTAU/REFUGE
V/KVOPROJE FOR GBNR. 172/197

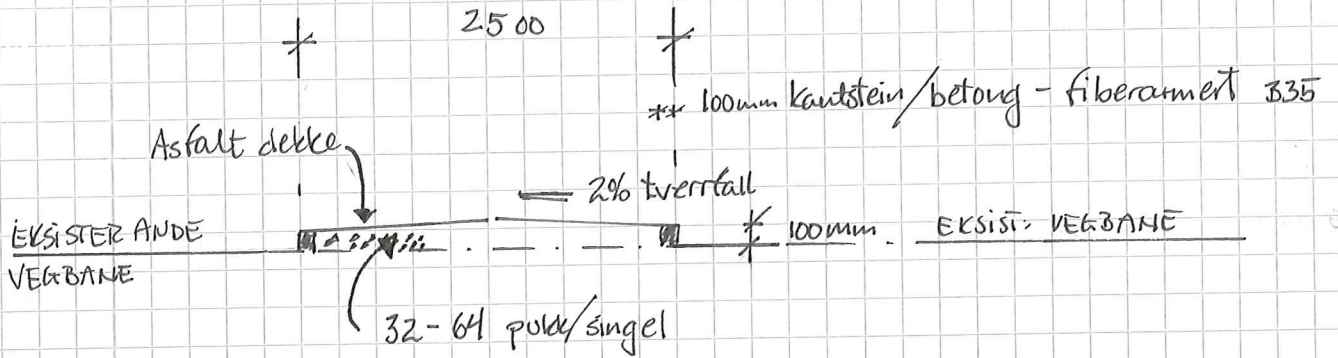

LENGDEPROFIL

REFUGE AVSLUTTAST MED "HULKIL" I BEGGE ENDAR

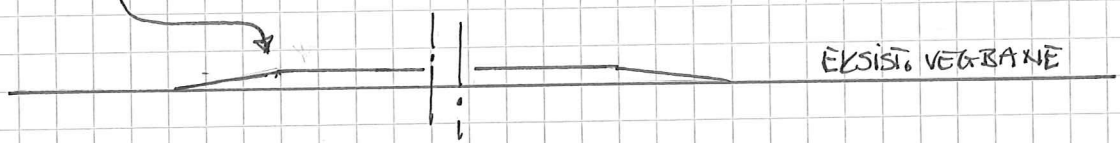

MERKNAD: SYNFARING PÅ STADEN SYNER AT KRAV TIL BEZIKKEING AV OVERTAK ER TILSTREKKELEG. (SIÅ VEDL. FOTO)

Tsaulu 19/4-16

 **TAULE**
ING. TAULE AS
Tlf. 56 35 85 55 - Mob. 908 66 010

ANVÆRTELSE I SØK PÅ GRUNE 172/197 - LINDØS KOMMUNE

