

Hei!

Har alle gamle salvs papire
selv. leverer inn kopi nå
som viser godkjent
garasje P.g.a. høyde-
for slutt til inngangsparti
og nær nabogrense ble
det annen løsning når
huset ble bygget.
Mvh - Torild. Meling

LINDÅS KOMMUNE	
Klassering	146/37
06. 06. 2012	
Ark. saksnr.	12/484
Løpenr.	13619/12
Saksf.	MØR
Tilgangskode	

Om mulig kan det
ringes meg om noe
fjert satt utlaent
mobil 93401940

Til 2012/484


SITUASJONSPLAN for tomt vel nr.
 Pindell av byggefelt YTRE FOSSE
 g.nr. 146... byggekommune ... LINDAS
 mål 1:500..... b.nr. 4.....
 navn ... Torill og Morgan Øren
 postadresse ... 5152 Fovnes

18.12.2011

ARKIV
 02100 22.06.12
 Arkiv nr. 146-4

LINDAS KOMMUNE
 Klassifisering 146/37
 06.06.2012
 Akt saksnr 2012/484
 Saksnr 1402
 Løpnr 13619/12
 Tilgangskode

UTSIKT

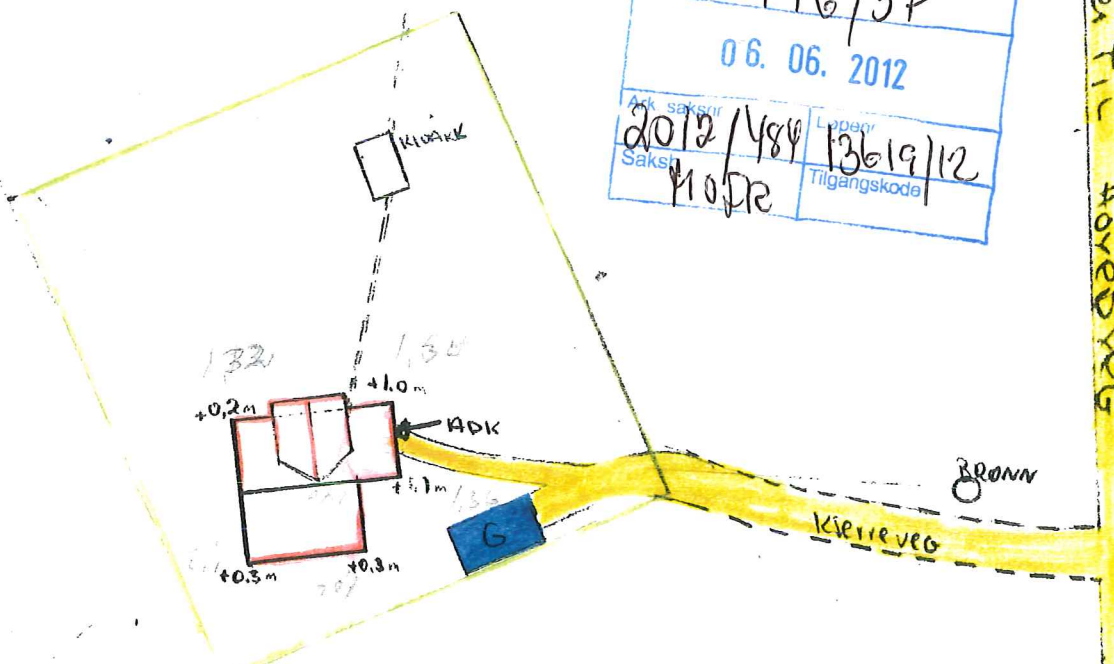

Med lånsøknad til Husbanken skal det følge situasjonsplan som skal være i samsvar med godkjent regulering eller godkjent ved påtegning fra ansvarlig kommunal etat. Situasjonsplanen skal vise:

1. Tomtens begrensnning, adkomstvei, avløp for kloakk, utsiktsretning, nordpil,
2. huset tegnet inn i riktig målestokk, inngang markert med pil, mønneretning, målsatt avstand fra nabogrense,
3. tomtens fall, angitt ved koter med høydetall eller ved pil og påskrevet stigningsforhold,
4. høyden fra nåværende terreng til overkant grunnmur påskrevet for alle hjørner på det planlagte hus (linjen for ferdig planert terreng skal dessuten tegnes inn på fasadetegningene),
5. garasje og eventuell annen bebyggelse, eksisterende og planlagt,
6. eventuelle andre ting som har vært bestemmende for plassering og orientering.