



FASADE MOT ØST



FASADE MOT NORD

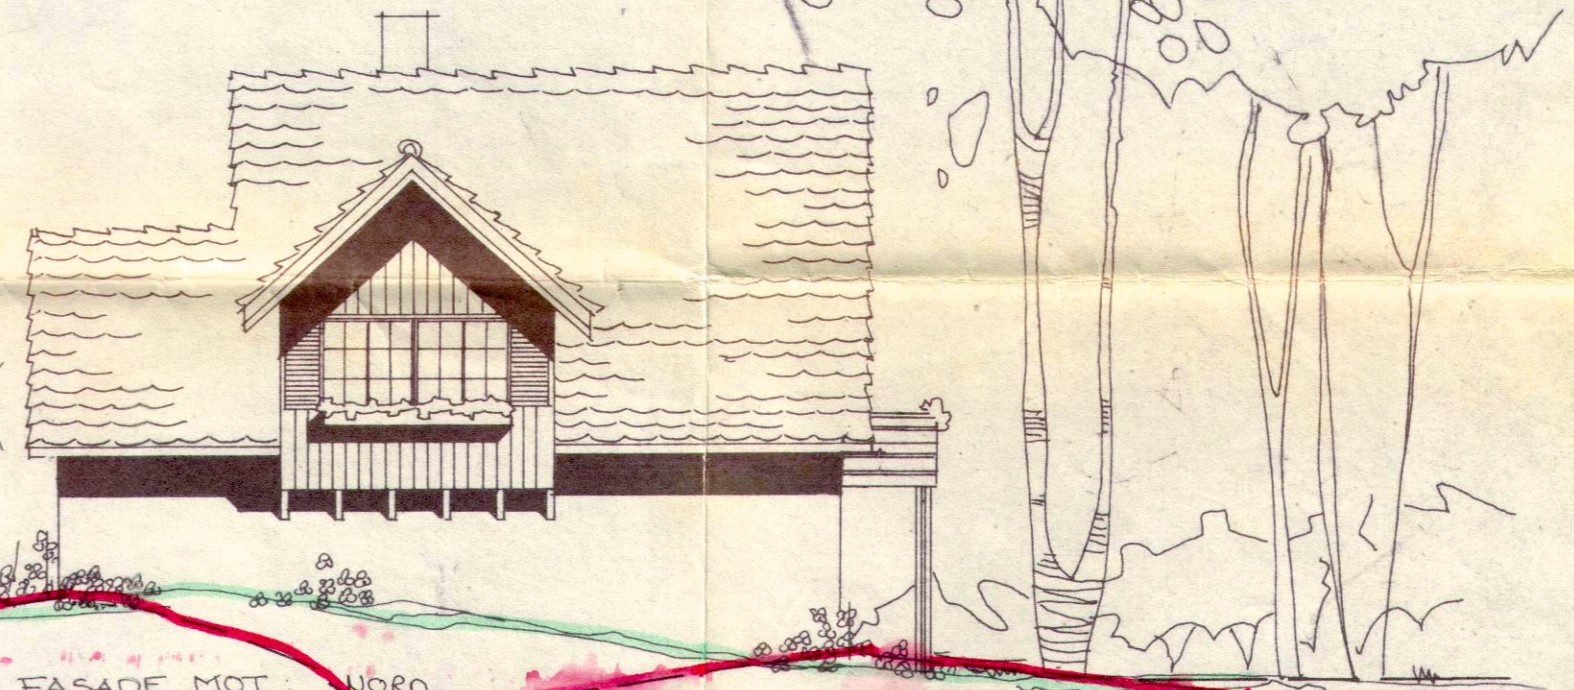

FASADE MOT SYD

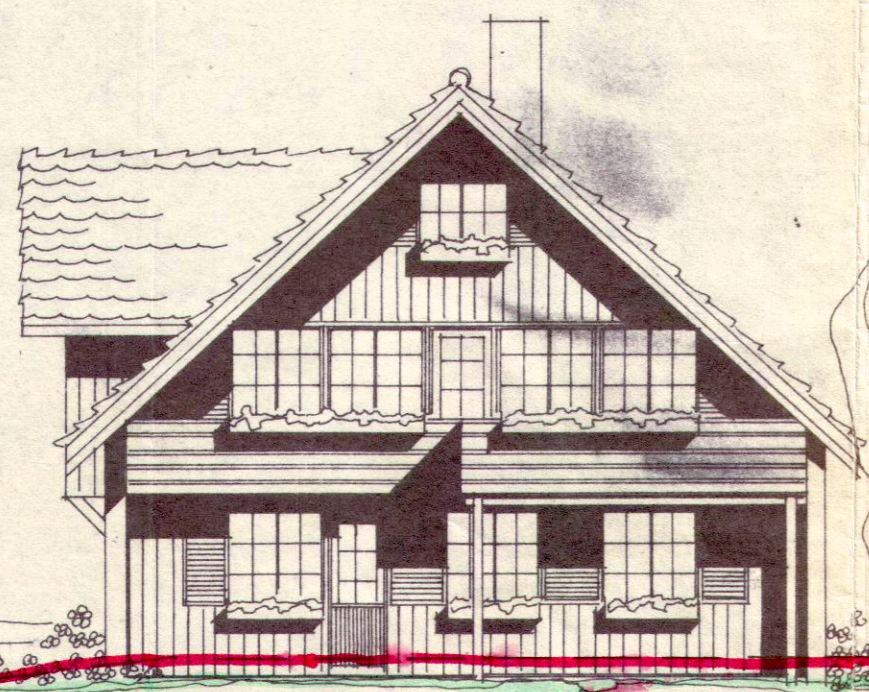

FASADE MOT VEST

LINDÅS KOMMUNE  
BYGGESAKS  
02100 270000  
Arkiv nr. 146-4

ARKIV

HANDSAMÅ DEN  
16 DES. 1980  
LINDÅS BYGNINGSRÅD

Alle rettigheter til denne tegning  
tilhører Block Watne.  
Mottaker er ansvarlig for  
ethvert misbruk.

Husb.reg.nr: 019-77

LOS 226/92	inngn. tern	S.H. 8/8-80
REV. ANT.	REVIDERINGEN GJELDER	SIGN. DATO.
BYGGHERRE		ERST. FOR
ENEBOLOG FOR		ERST. AV
TORILL OG MORGAN ØREN		
BYGGEPLASS		
YTRE FOSSE, LINDÅS		
TEGN.	GODKJ.	TEGN. NR.
Block Watne		443455
MAL	DATO	PROSJEKT NR.
1:100	3/1-77	Underlagsoversikt: 248666
Tegningen må hverken helt eller delvis kopieres eller benyttes ved utførelse av arbeider som G. Block Watne A.s ikke medvirker i.		