


- B = Bærevegg
- L = Åpningsbart vindu
- F = Fast vindu
- L/F = Fast med åpningsbart felt iht. fasade
- SN = Synlig drager
- SN = Skjult drager

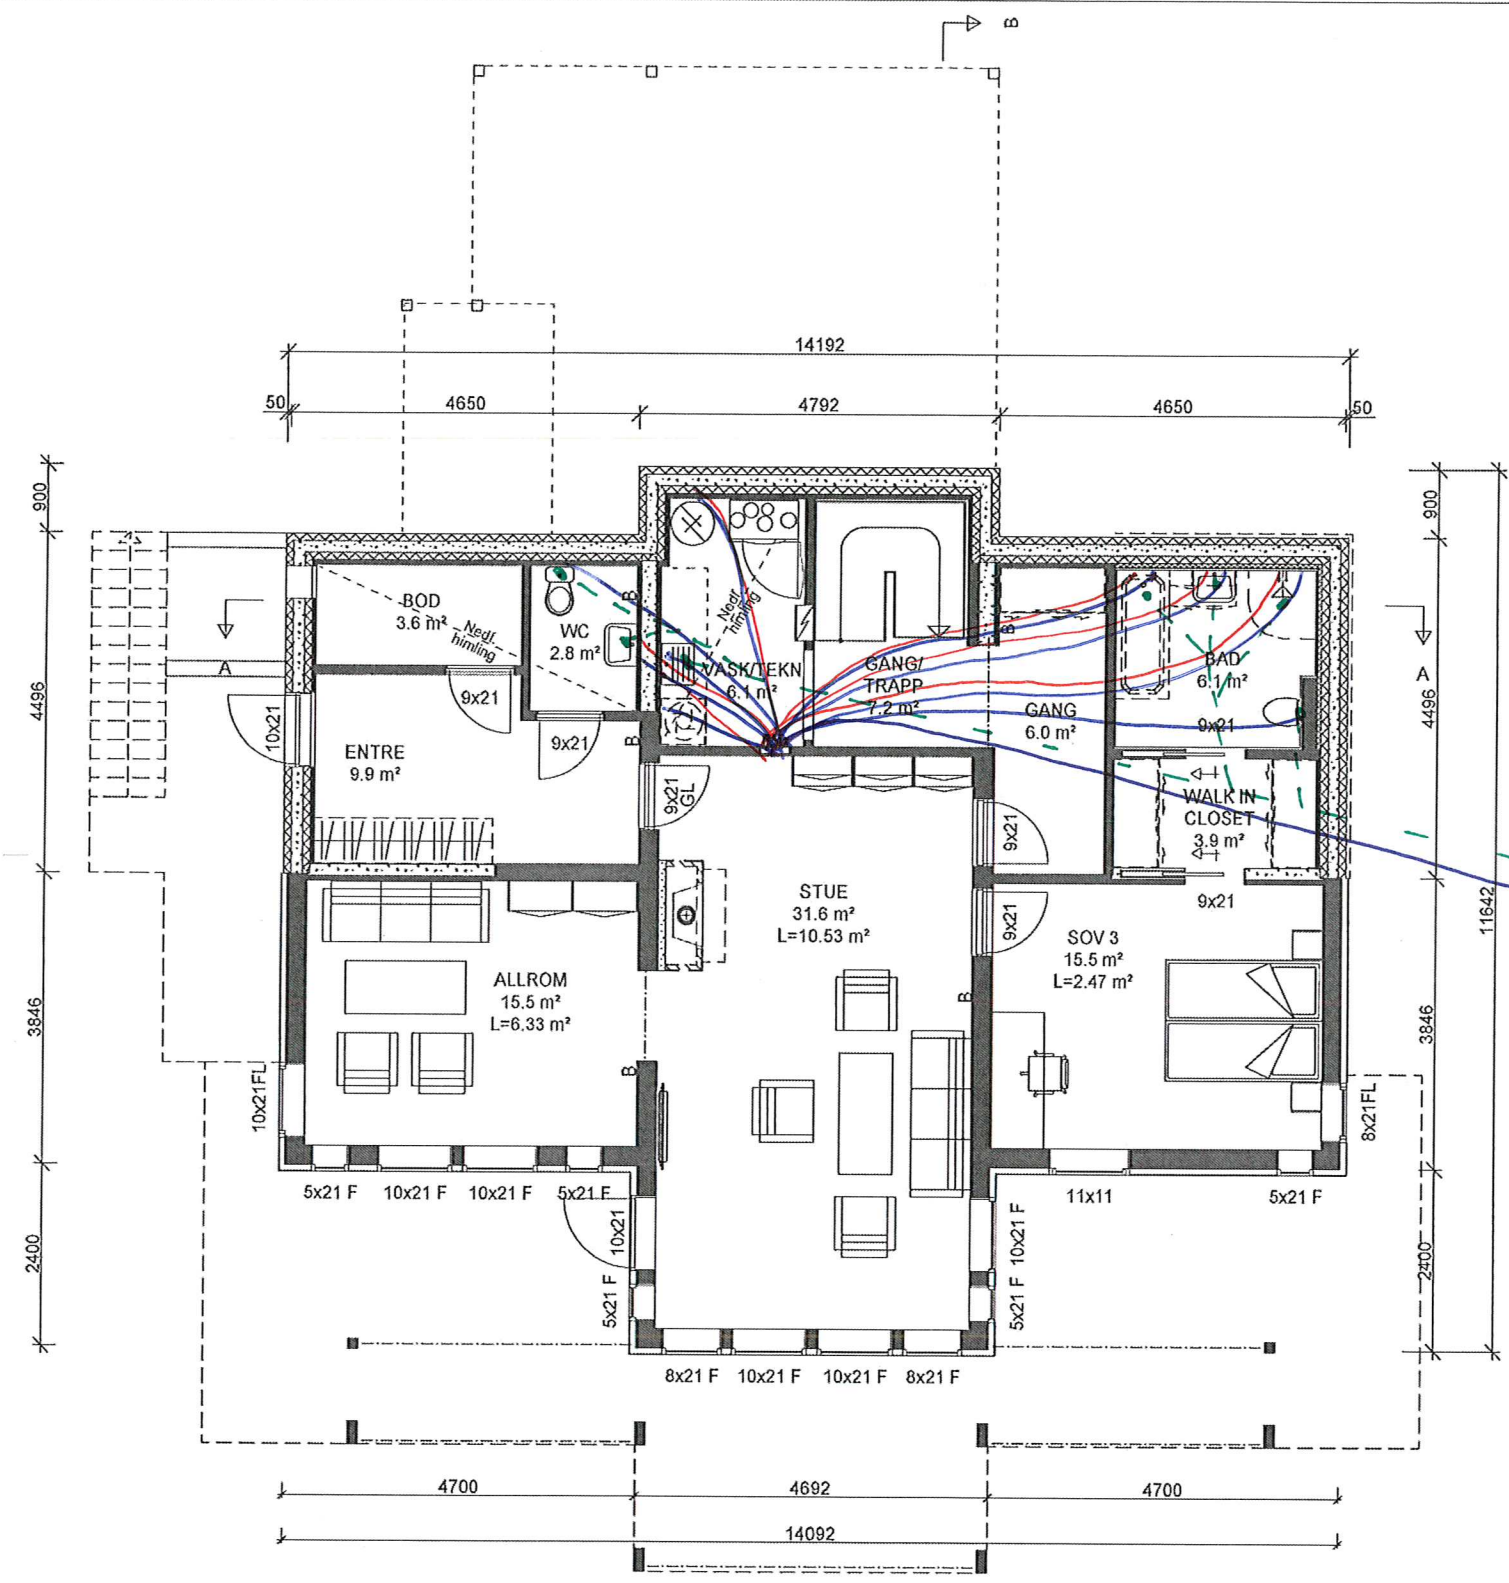

Stendal VVS AS
 Blomballeveien 1 - 5911 ALVERSUND
 E-post: stendal-vvs@online.no
 Org.nr. 980 626 180

"Quadra"
 TRIENT SPESIAL UTV.

Denne tegning tilhører Bolig Partner AS og kan ikke benyttes uten skriftlig samtykke

PLAN U.etg

Tiltakshaver :
 Leif Ketil Bognøy
 Elisabeth Nordal

Byggeplass :
 Mangerbua , 5911 Alversund, Lindås

Pnr.:
 2380068


Gnr: 137
 Bnr: 786
 Fnr:

MÅL 1 : 100

LEITE HOWDEN
 APRISET OG TEIENDEFORSTOER
 Dato 04.04.16 Sign. AR

Tegnings Nr.
 16027 — 504

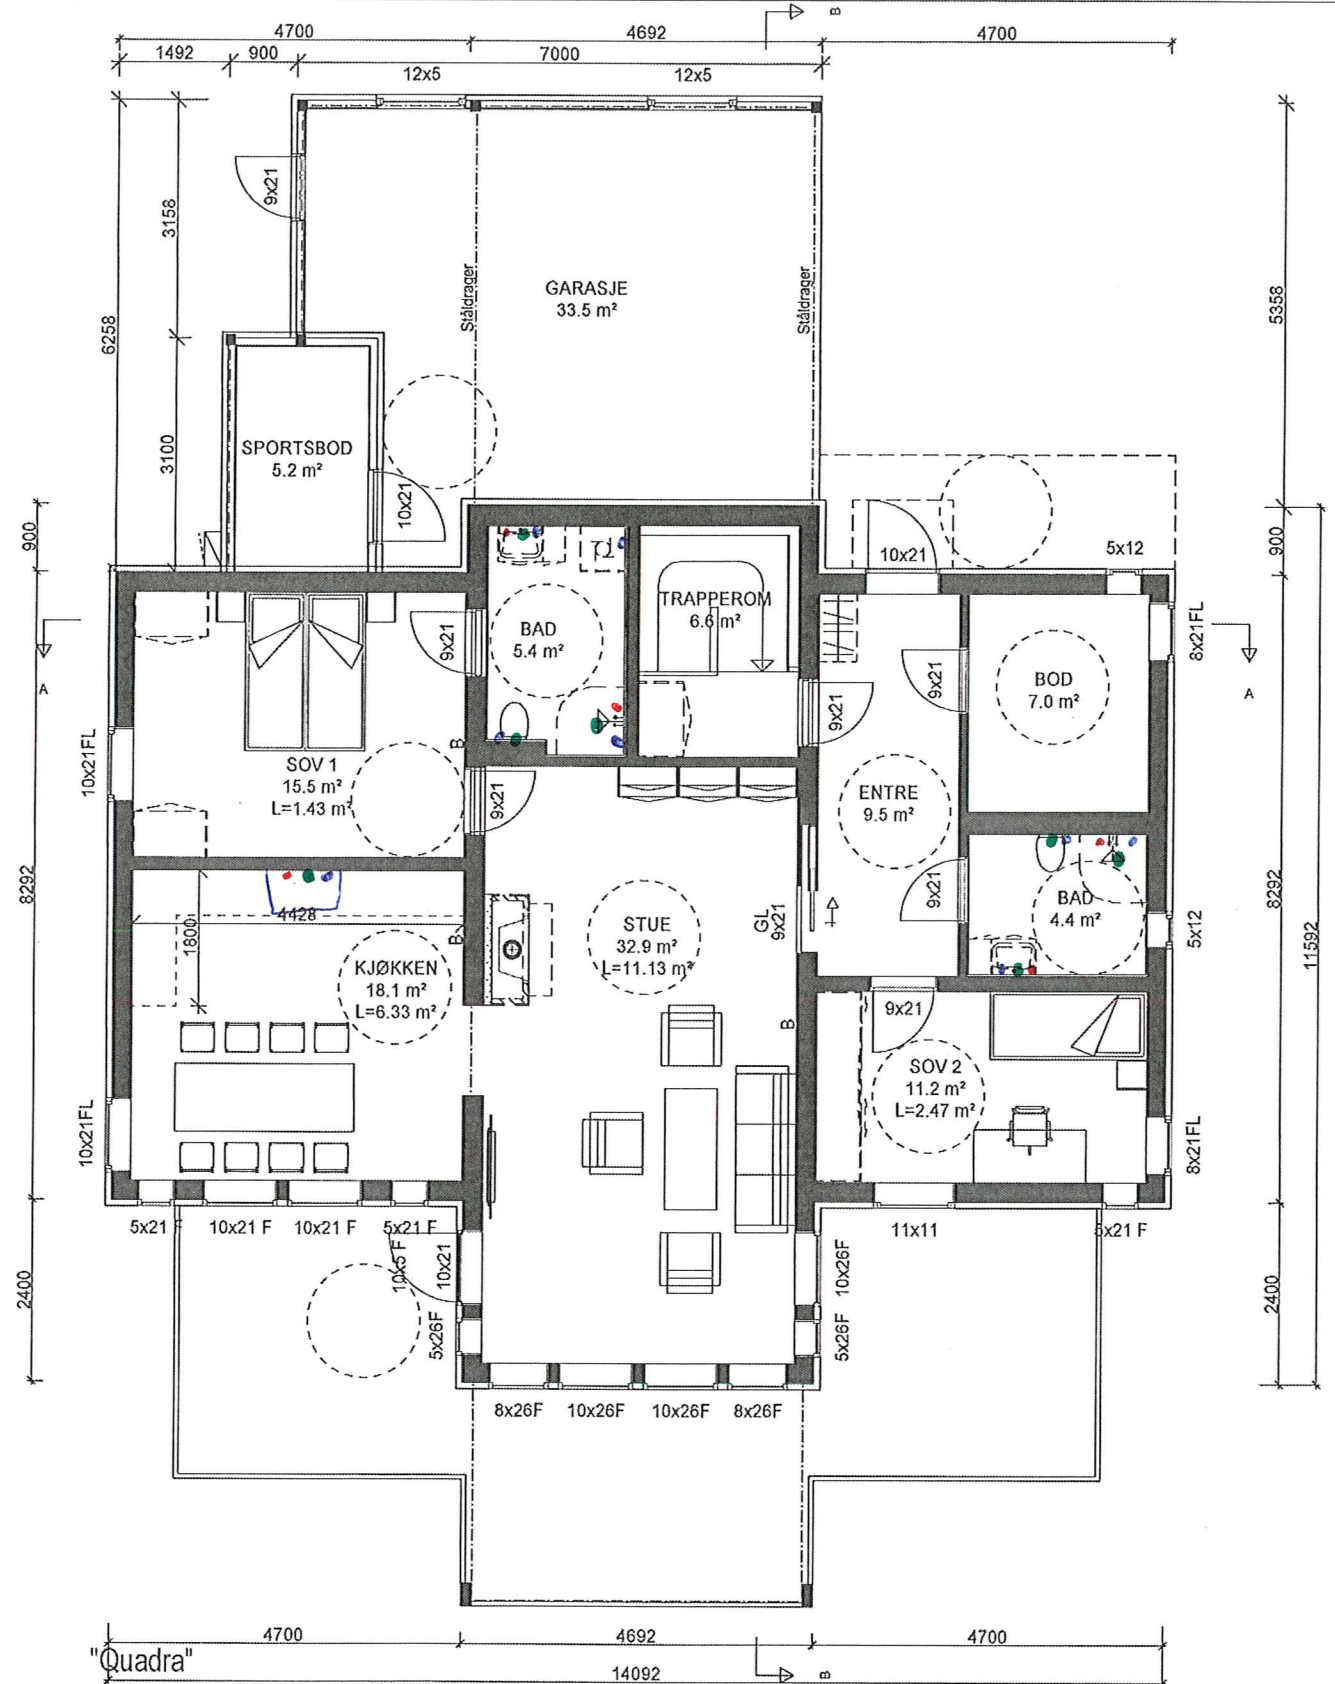

- B = Bærevegg
- L = Åpningsbart vindu
- F = Fast vindu
- L/F = Fast med åpningsbart felt iht. fasade
- = Synlig drager
- - - = Skjult drager




Stendal VVS AS
 Blombakken 1 - 5911 ALVERSUND
 E-post: sten-vvs@online.no
 Org.nr. 980 626 180

"Quadra"
 TRIENT SPESIAL UTV.

Denne tegning tilhører Bolig Partner AS og kan ikke benyttes uten skriftlig samtykke

	HOVEDPLAN 1.etg.		MÅL 1 : 100	
	Tiltakshaver : Leif Ketil Bognøy Elisabeth Nordal		Pnr.: 2380068	
Byggeplass : Mangerbua , 5911 Alversund, Lindås		Gnr: 137 Bnr: 786 Fnr:		LEITE  HOWDEN Dato 04.04.16 Sign. AR Tegnings Nr. 16027 — 502

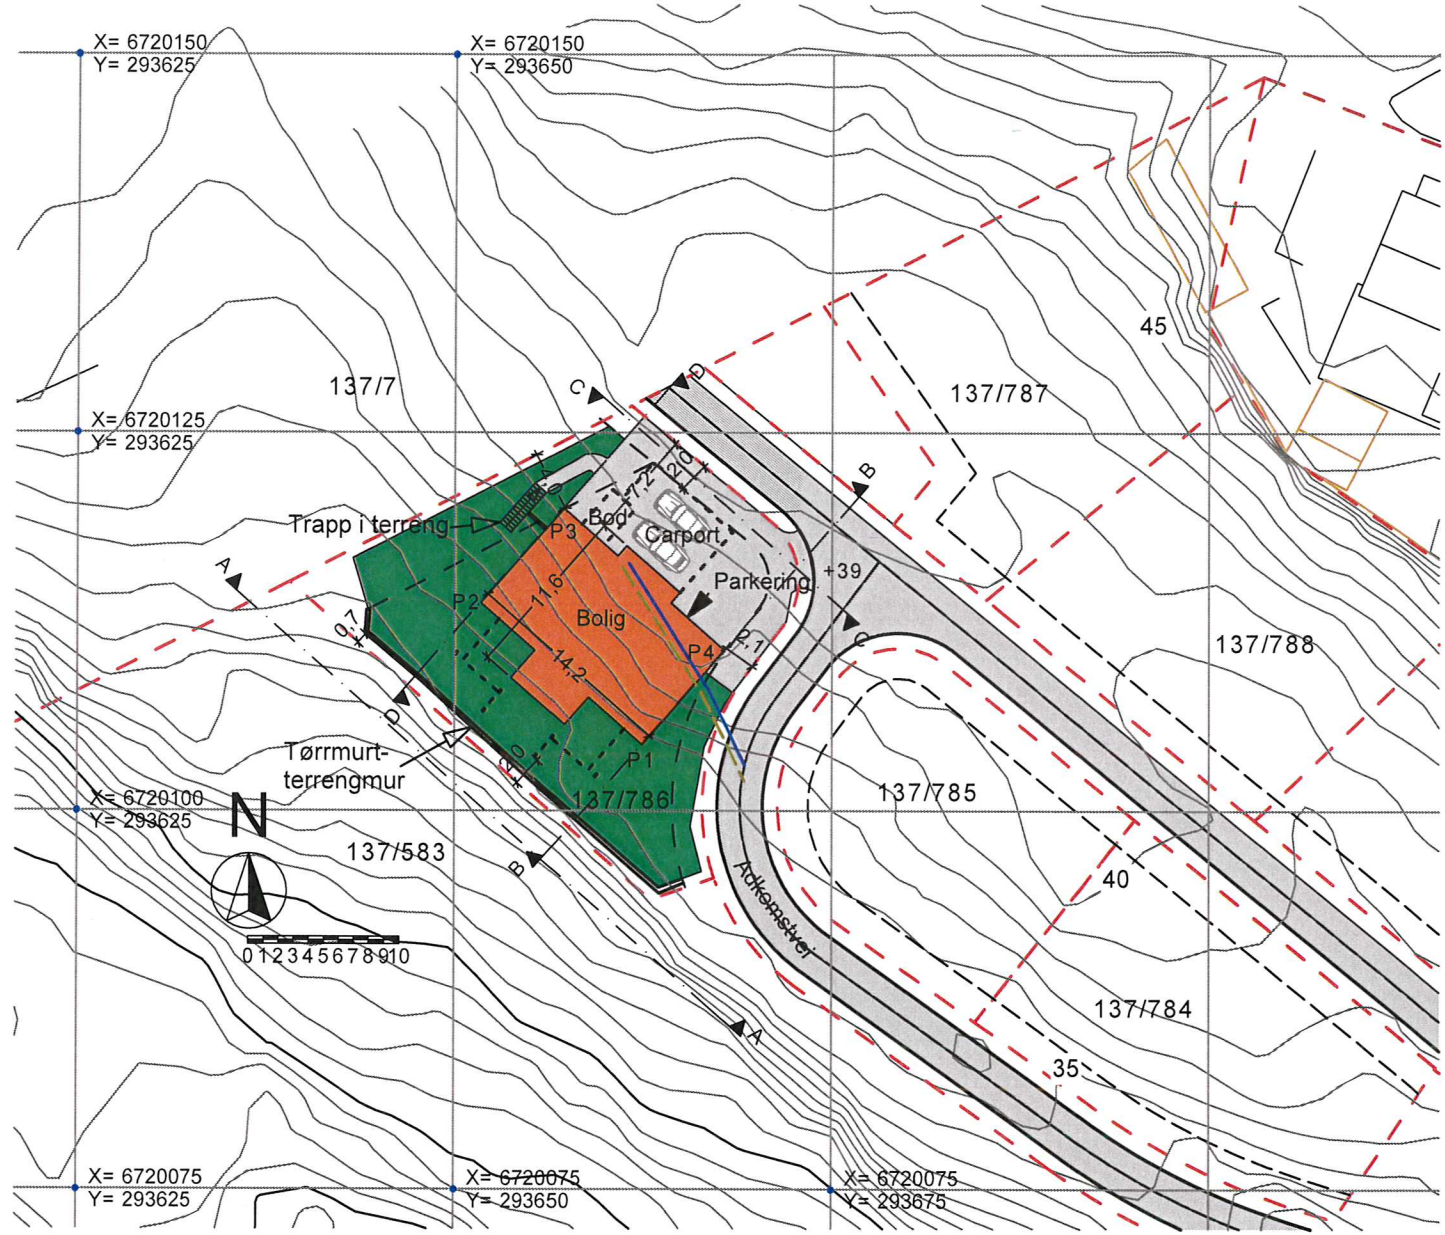

Tegnforklaring:

	N	Ø
P1	6 720 104,36	293 662,43
P2	6 720 113,75	293 651,75
P3	6 720 119,98	293 657,23
P4	6 720 110,60	293 667,91

Planeringshøyde underetasje +35,75
 planeringshøyde hovedetasje +38,75

Parkering/vei	
Uteopphold	248m ²
Bolig	BYA 221m ²
Avløp	
Vannledning	
Byggegrense	

1. Tomt 137/786 1:500