Tegnforklaring

Planlagt hytte

Innkjørsel/tun

Øvrig tomteareal

Innkjørsel på annen grunn

Linjesymbol

Takkant

Omriss av planlagt bebyggelse

Måle-/avstandslinje

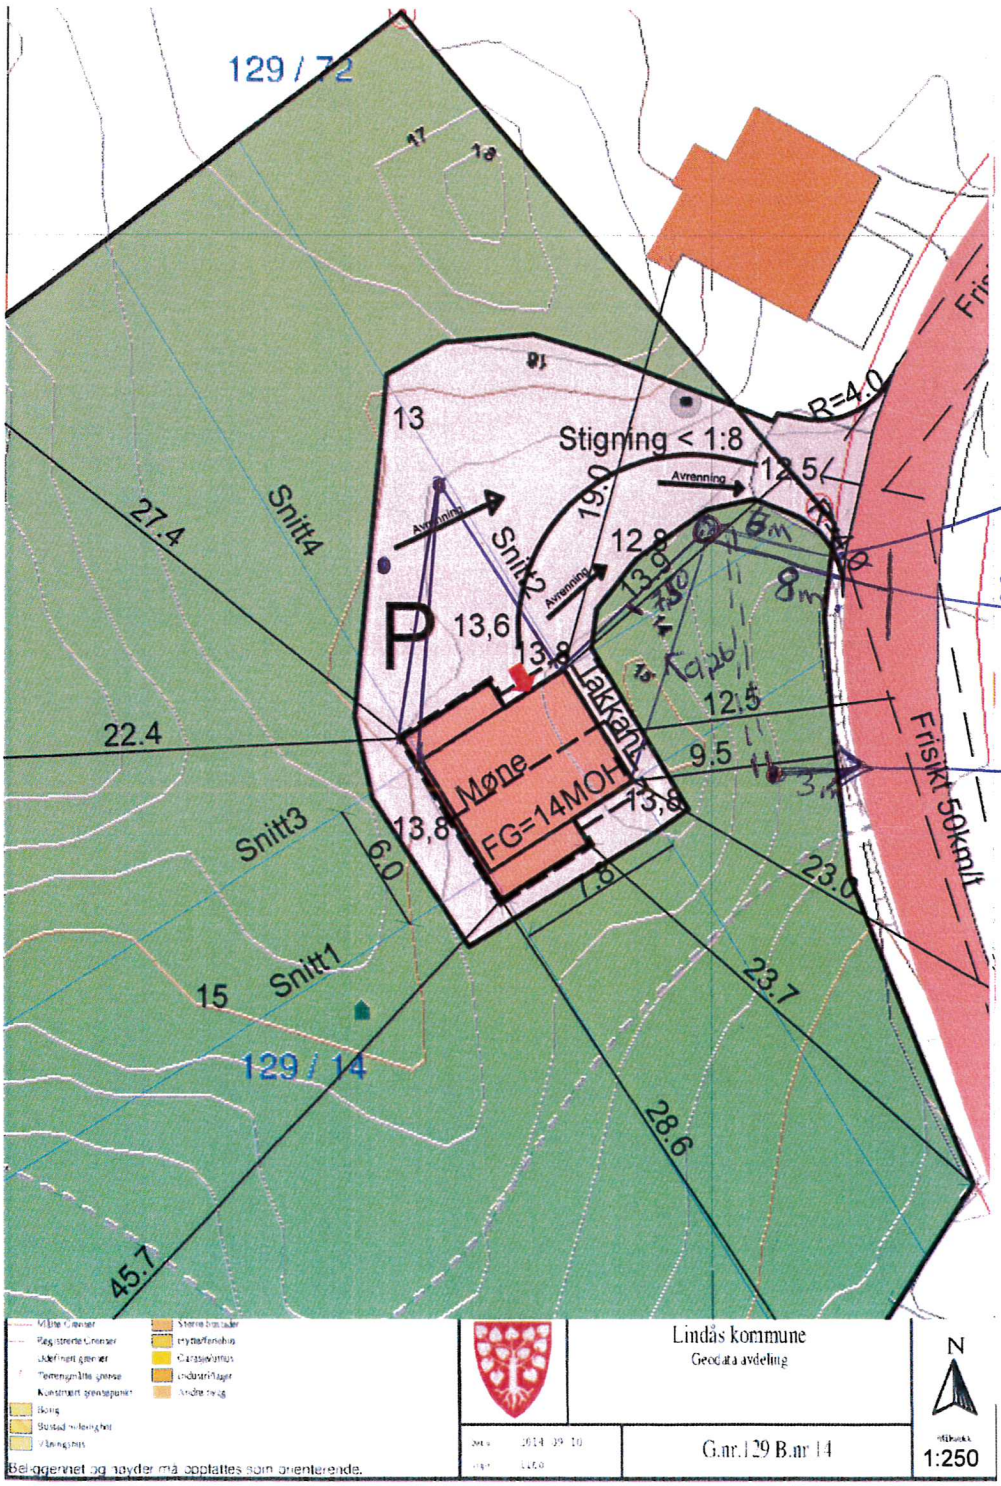

6 m fra ytter tak til grense veg.

8m fra ytter tak til senter veg

utløp frå sandfilter grøft 3m til grense veg.

Seim Bygg AS
Nesbrekka 28
5912 Seim

Konstr./tegnet
OMK

Godkjent

Dato
04.08.15

Målestokk
1:250

129/14 i Lindås kommune
Hytte til Ivar Skippervold
DakArk AS for Seim Bygg AS

Erstatnig for:

Erstattet av:

901

Situasjonskart 1095-14

Henvisning:

Beregning: