Tegnforklaring

Planlagt hytte

Innkjørsel/tun

Øvrig tomteareal

Innkjørsel på annen grunn

Linjesymbol

Takkant

Omriss av planlagt bebyggelse

Måle-/avstandslinje

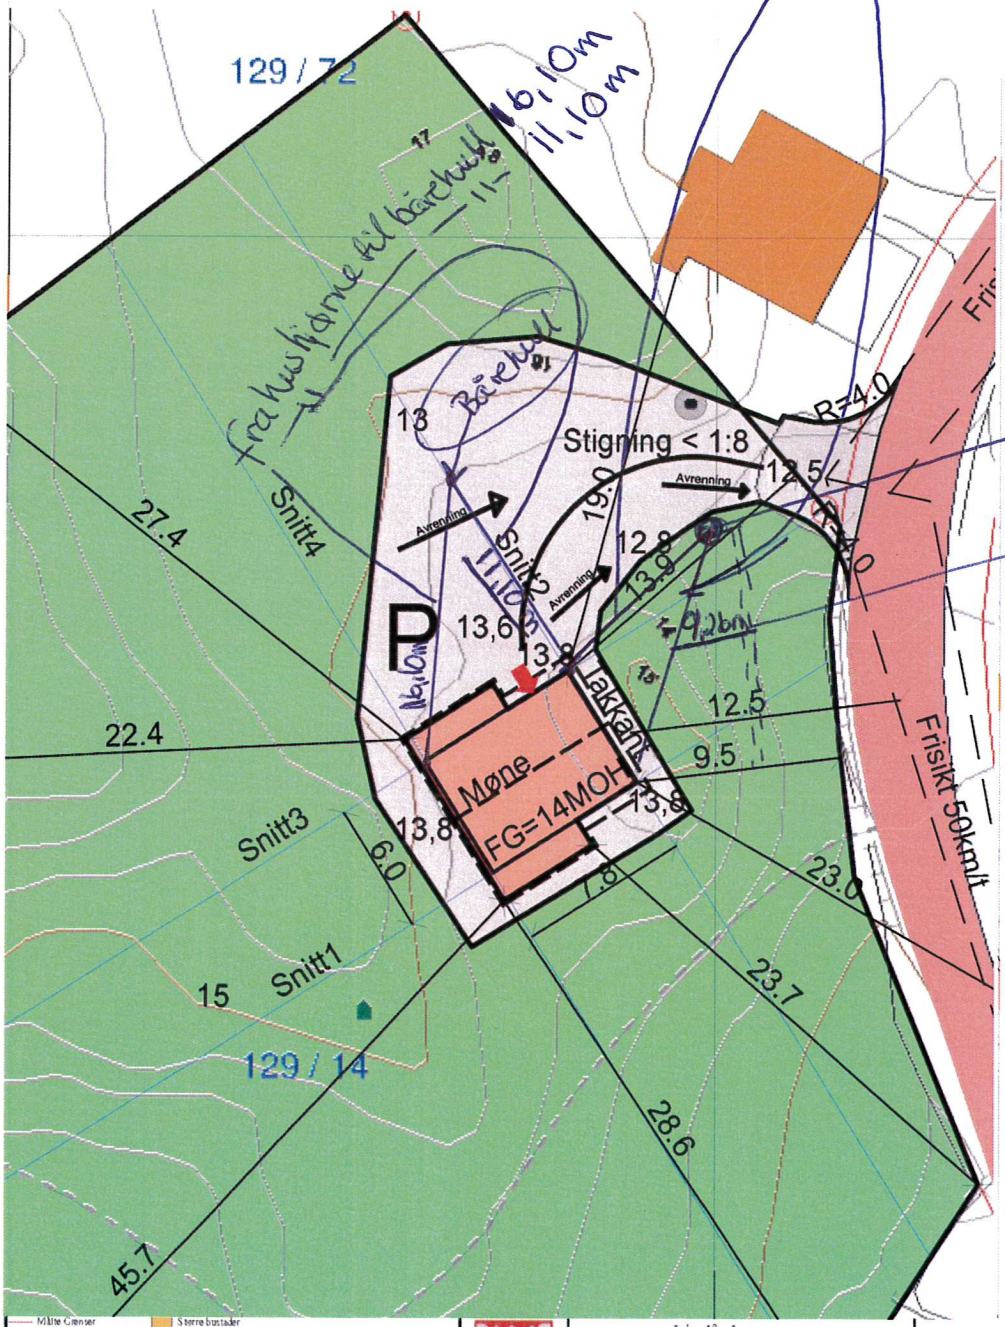

Seim Bygg AS
Nesbrekka 28
5912 Seim

Konstr./tegnet OMK

Godkjent

Målestokk 1:250

Erstatning for:

Erstattet av: 901

Situasjonskart 1095-14

Dato 04.08.15

129/14 i Lindås kommune
Hytte til Ivar Skippervold
DakArk AS for Seim Bygg AS

Henvisning:

Beregning: