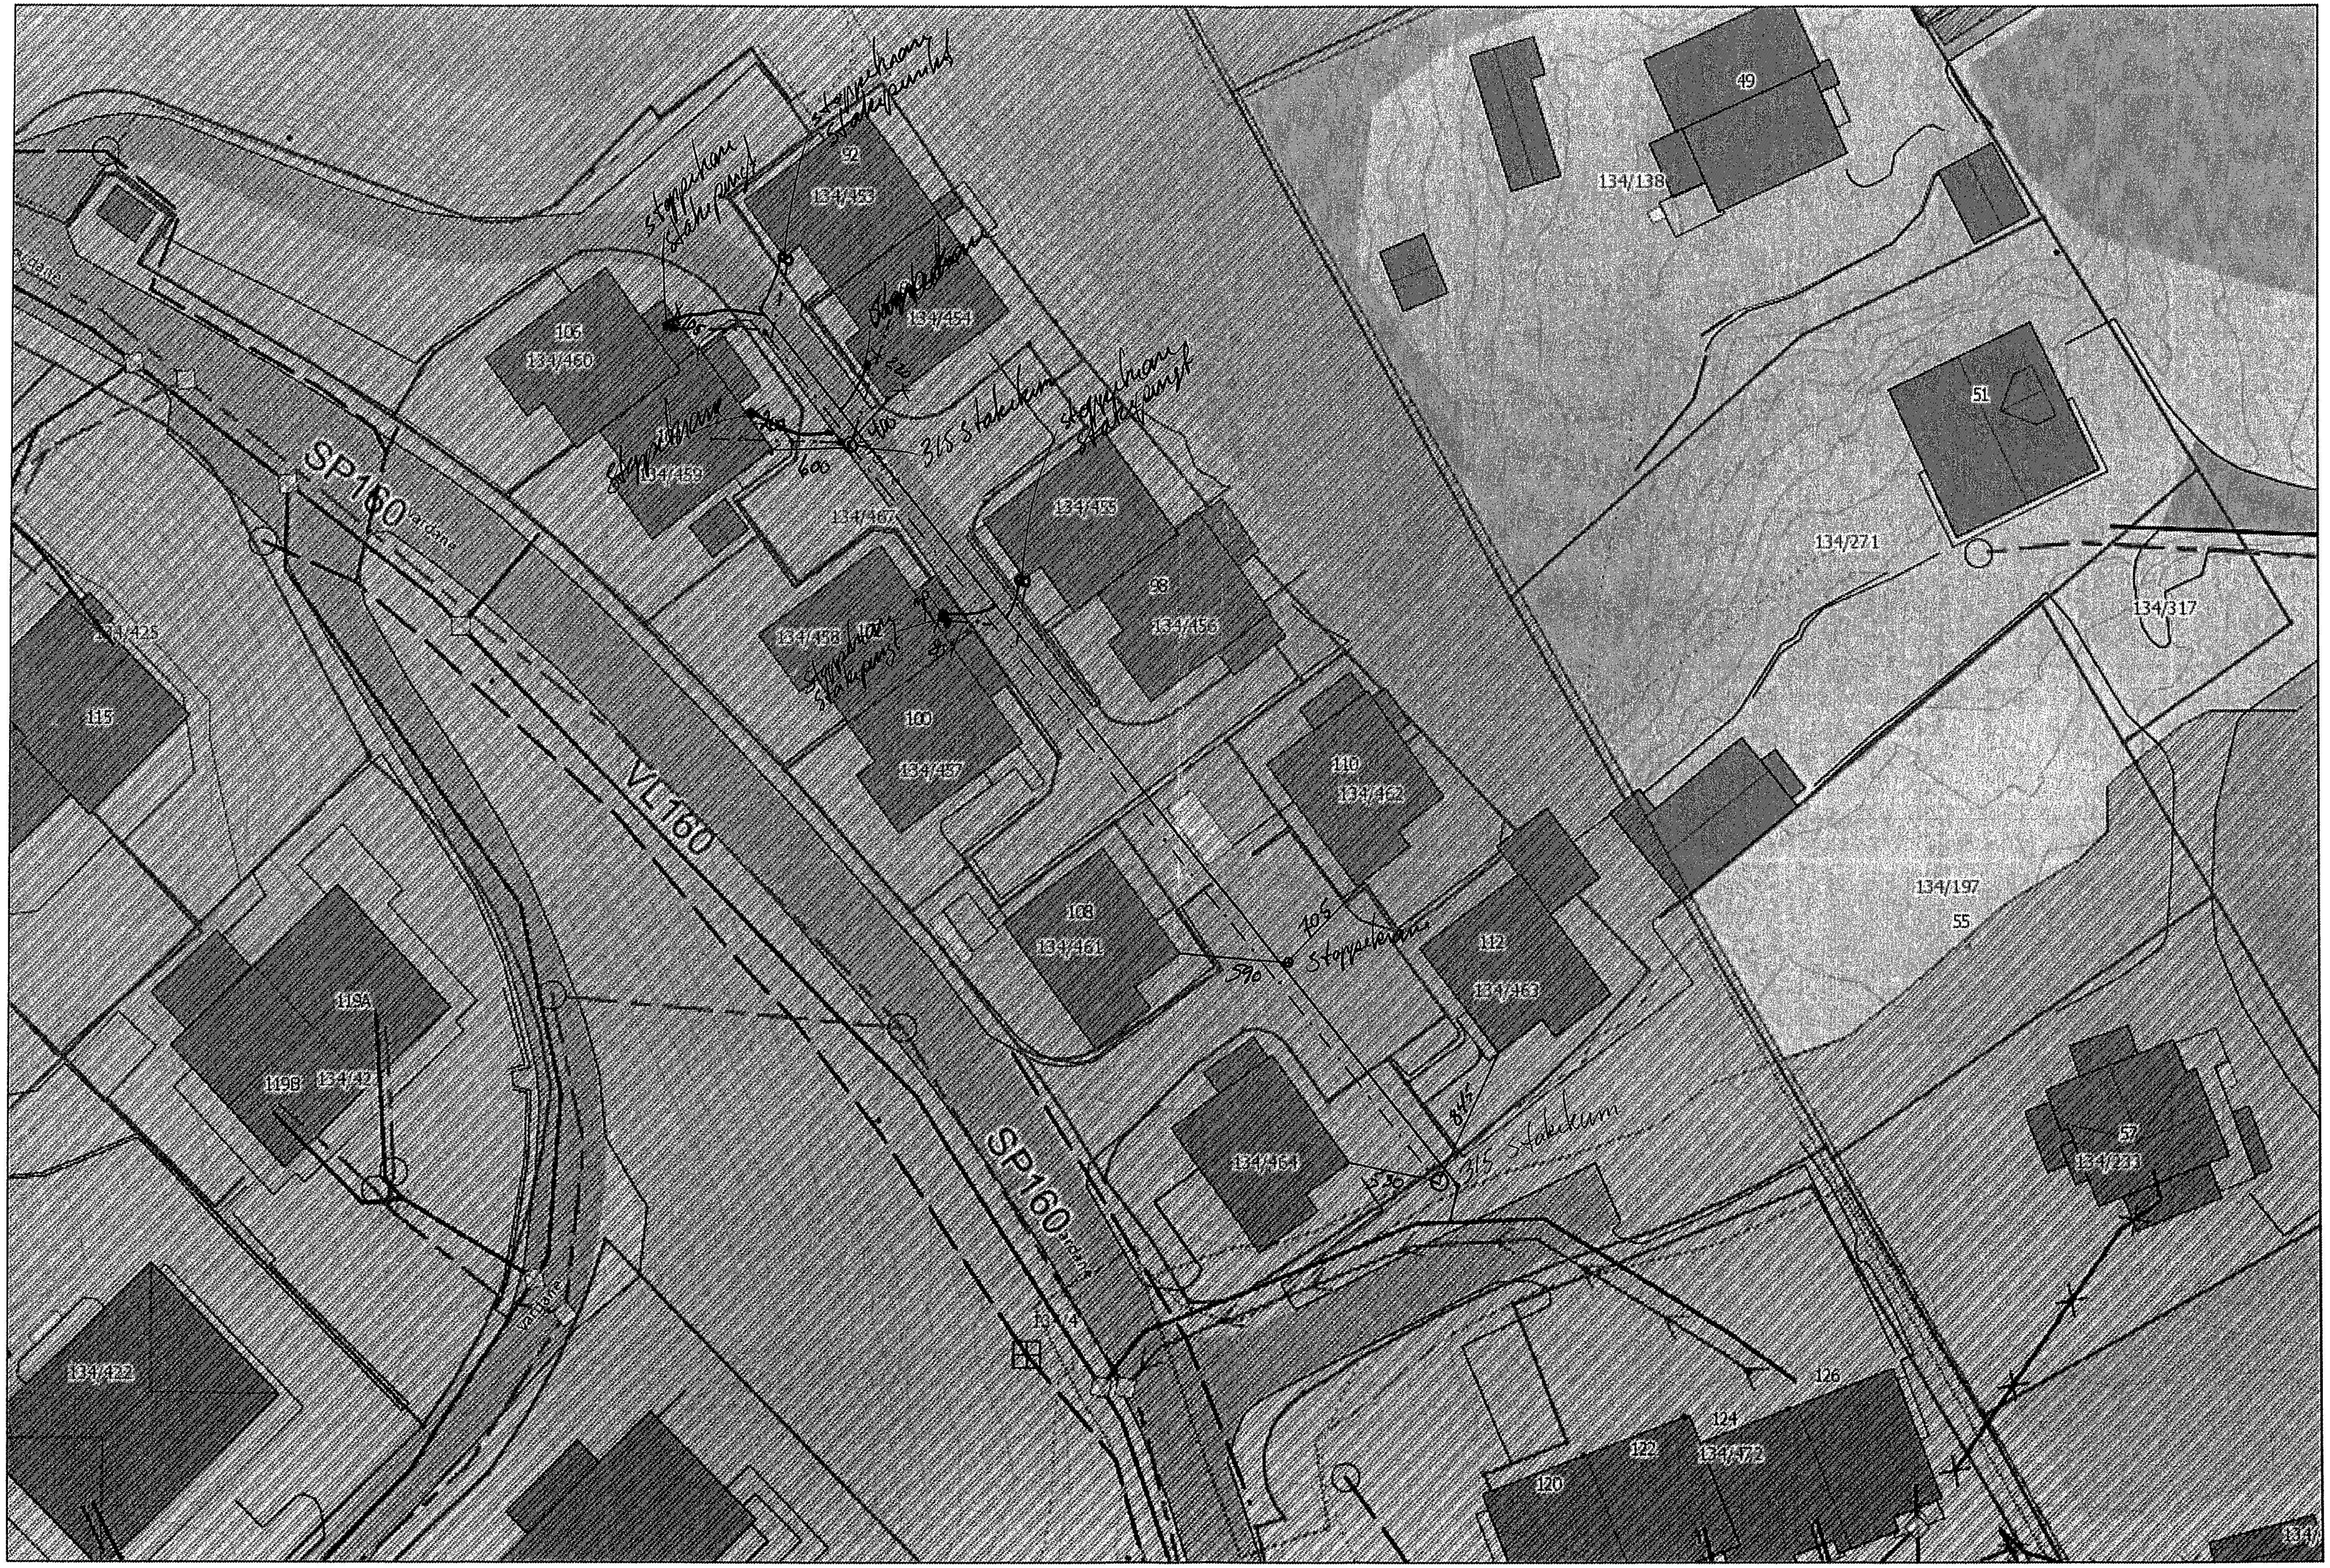
SP160
VL160
SP160
134/425
115
119A
119B
134/42
134/422
105
134/460
92
134/453
134/454
134/459
134/467
134/455
98
134/456
134/458
100
134/457
110
134/462
108
134/461
112
134/463
134/464
126
124
134/472
122
120
134/4
49
134/138
51
134/271
134/317
134/197
55
57
134/233
stoppekran stakepunkt
stoppekran stakepunkt
stoppekran
stoppekran
315 stakekum
600
410
220
stoppekran stakepunkt
stoppekran stakepunkt
105
Stoppekran
590
845
315 stakekum
530