
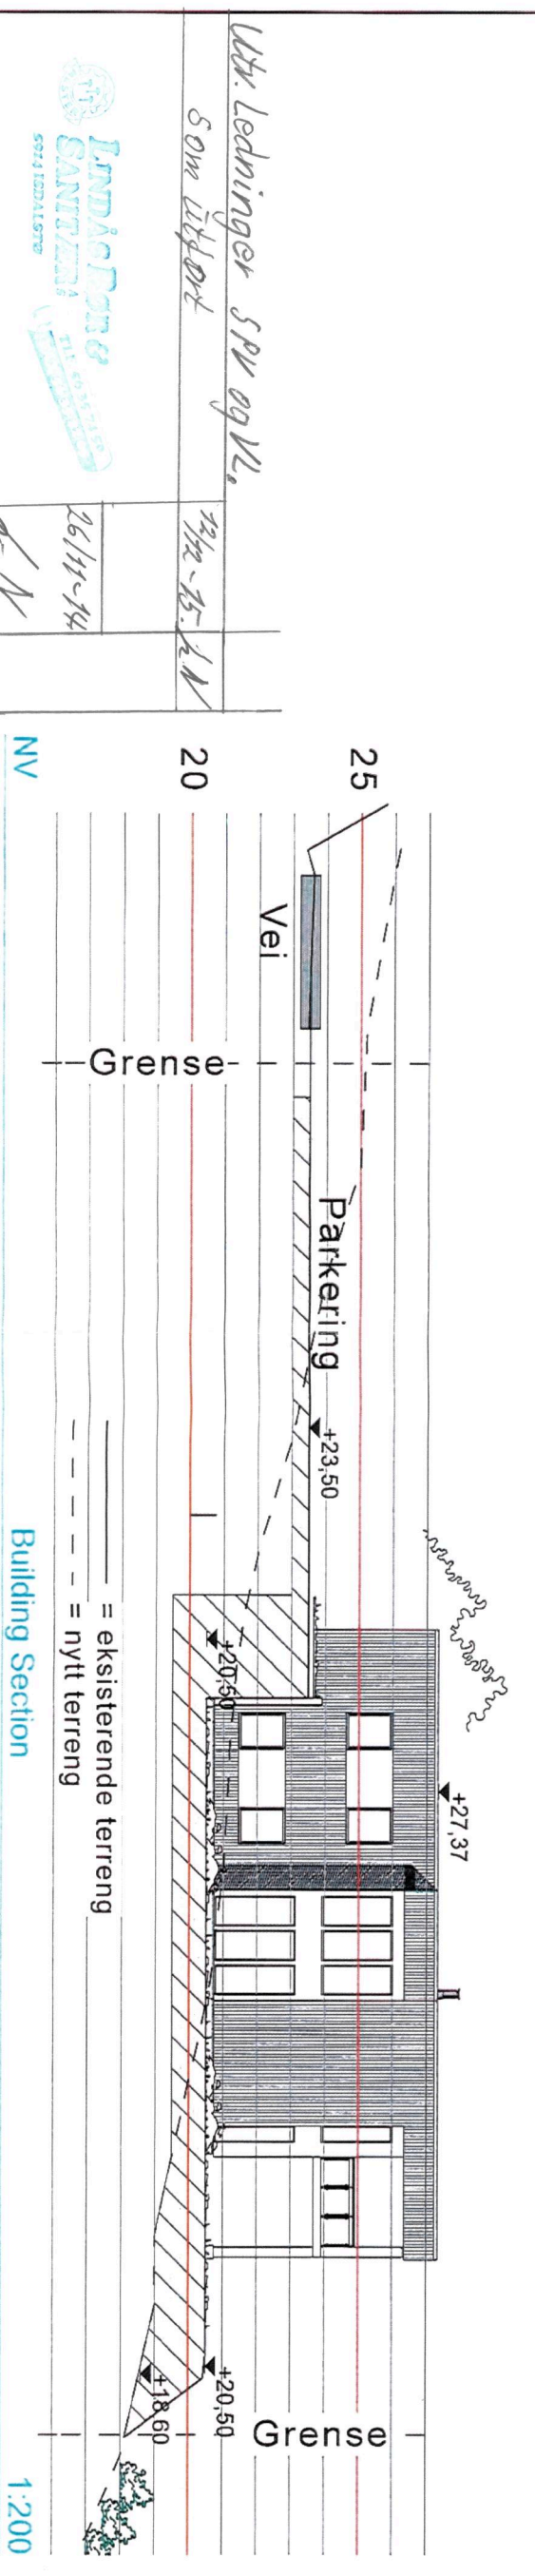


Tegnforklaring:

- Siktfelt
- Avløp
- Vannledning

N	Ø
P1 6 719 869,39	293 874,00
P2 6 719 873,89	293 870,66
P3 6 719 883,09	293 883,11
P4 6 719 878,59	293 886,44

Planeringshøyde underetasje +20,5  
 planeringshøyde hovedetasje +23,5

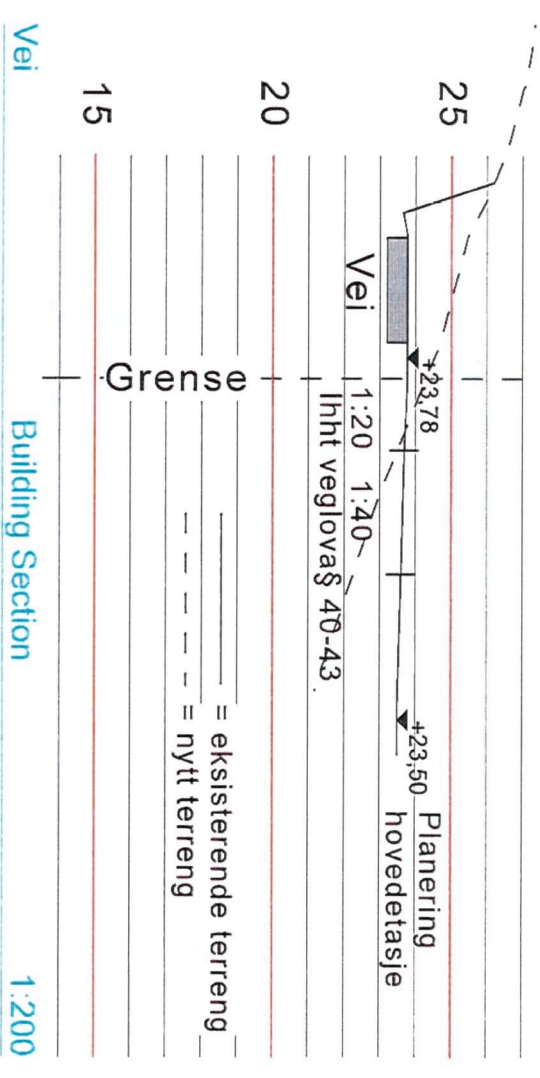


— = eksisterende terreng  
 - - - = nytt terreng

Building Section


1:200

Utv. Ledninger SPV og VL  
 Som utbygd

20

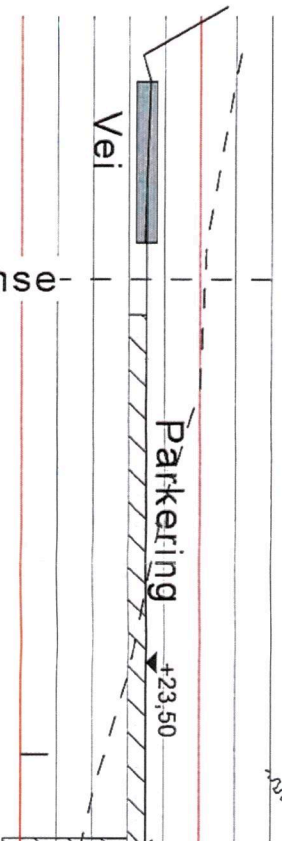

25

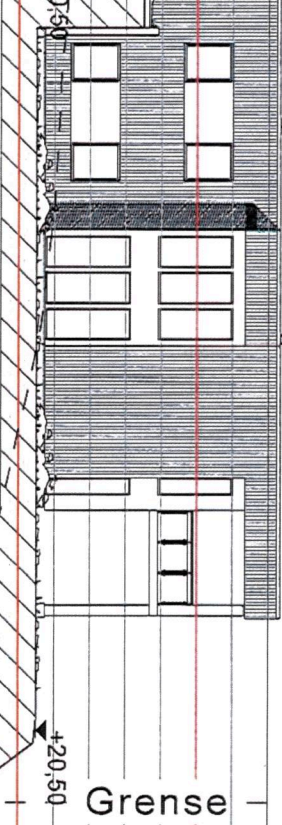

1:200



26/11-14

NV

PROSJEKT  
 Monica Nævdal & Klaus Wergeland  
 Mangerbua 2, Gnr137 Bnr746  
 Lindås Kommune

TEGNINGSINNHOOLD  
 Situasjonsplan - terrengprofiler


TEGN. NR	SIGN	KTR	MÅL
101	ØS		Div

TEGNET DATO	PROSJEKTNR.	REV
050914		



Alver Design  
 5911 Alversund  
 Tlf 922 89 719



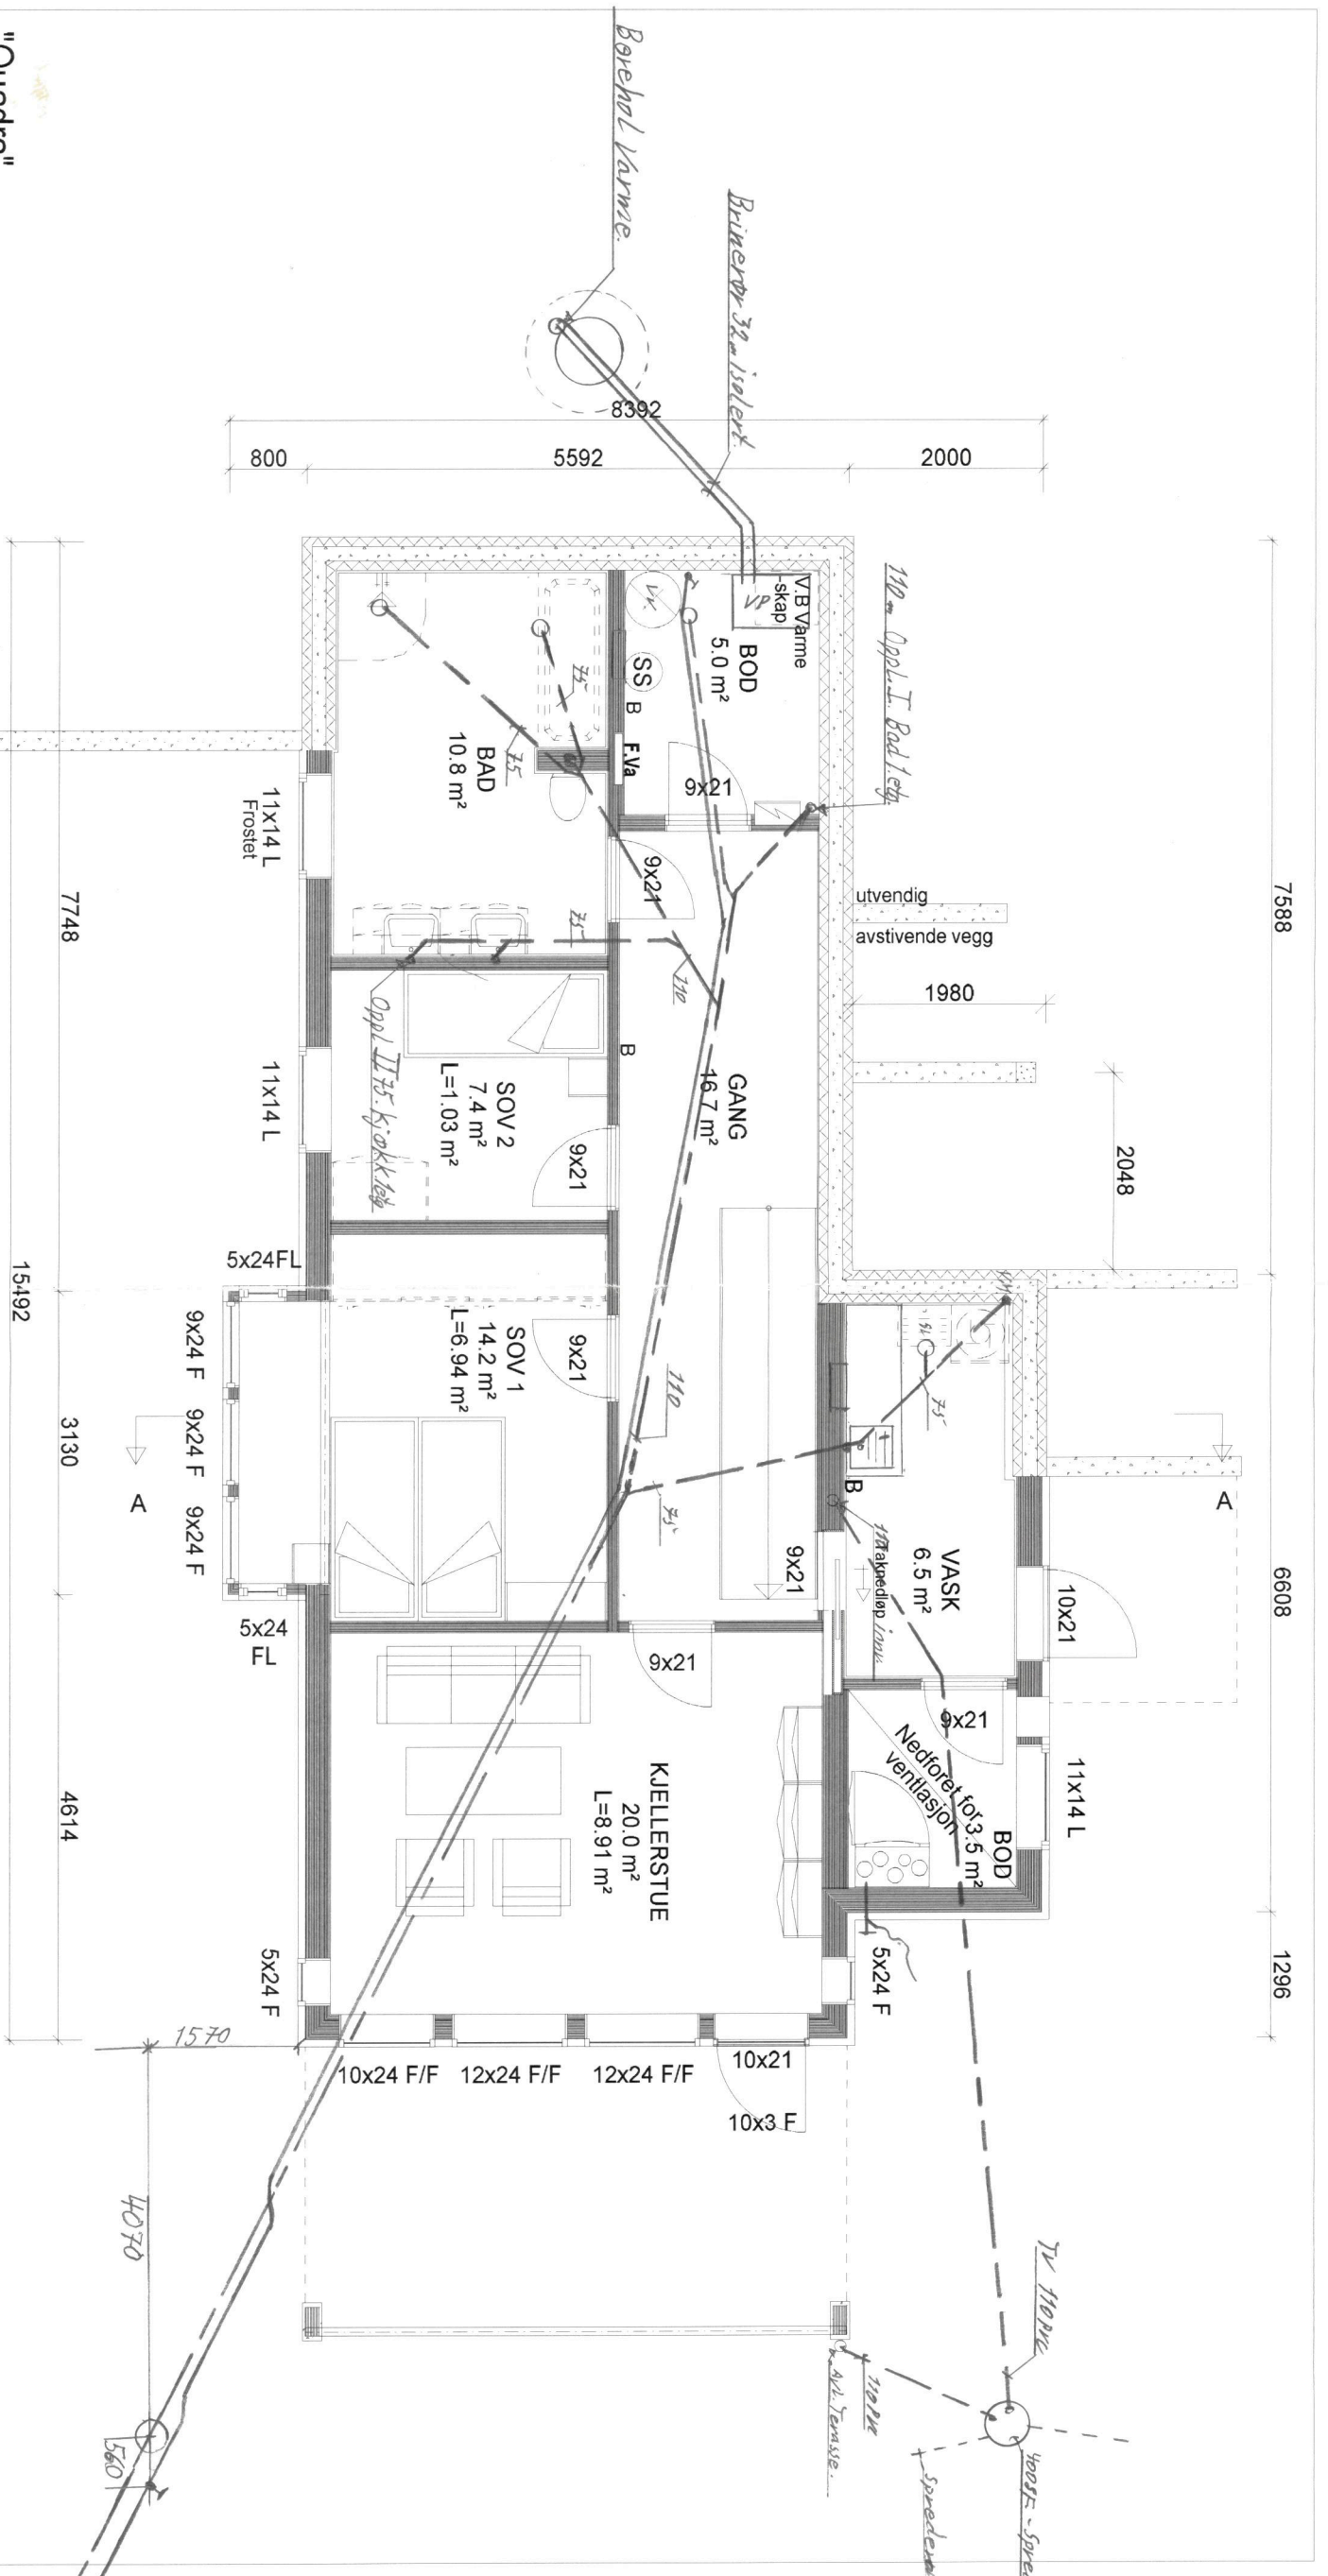

"Quadra"  
 Milano Special

Denne tegning tilhører Bolig Partner AS og kan ikke benyttes uten skriftlig samtykke

A B  
 Byggesøknadstegninger Endret pl.løs. 2xbod, bad 29.01.15TL  
 15.09.14mss



UNDERETASJEPLAN



Tiltakshaver : Klaus Wergeland	Grunnleddninger - V - SPV - TV	Pnr.: 2380023	14.11.15	14.11.15	14.11.15
Byggeplass : Mangerbua, 5911 Alversund		Gnr.: 137	14.11.15	14.11.15	14.11.15
		Bnr.: 746			
			Dato 15.07.14	Sign. LRD	
			Tegnings Nr. 4540		504 B

MÅL 1 : 100

- B = Bærevegg
- F = Fast vindu
- FL = Fast med åpningsbart felt iht. fasade
- = Synlig drager
- = Skjult drager

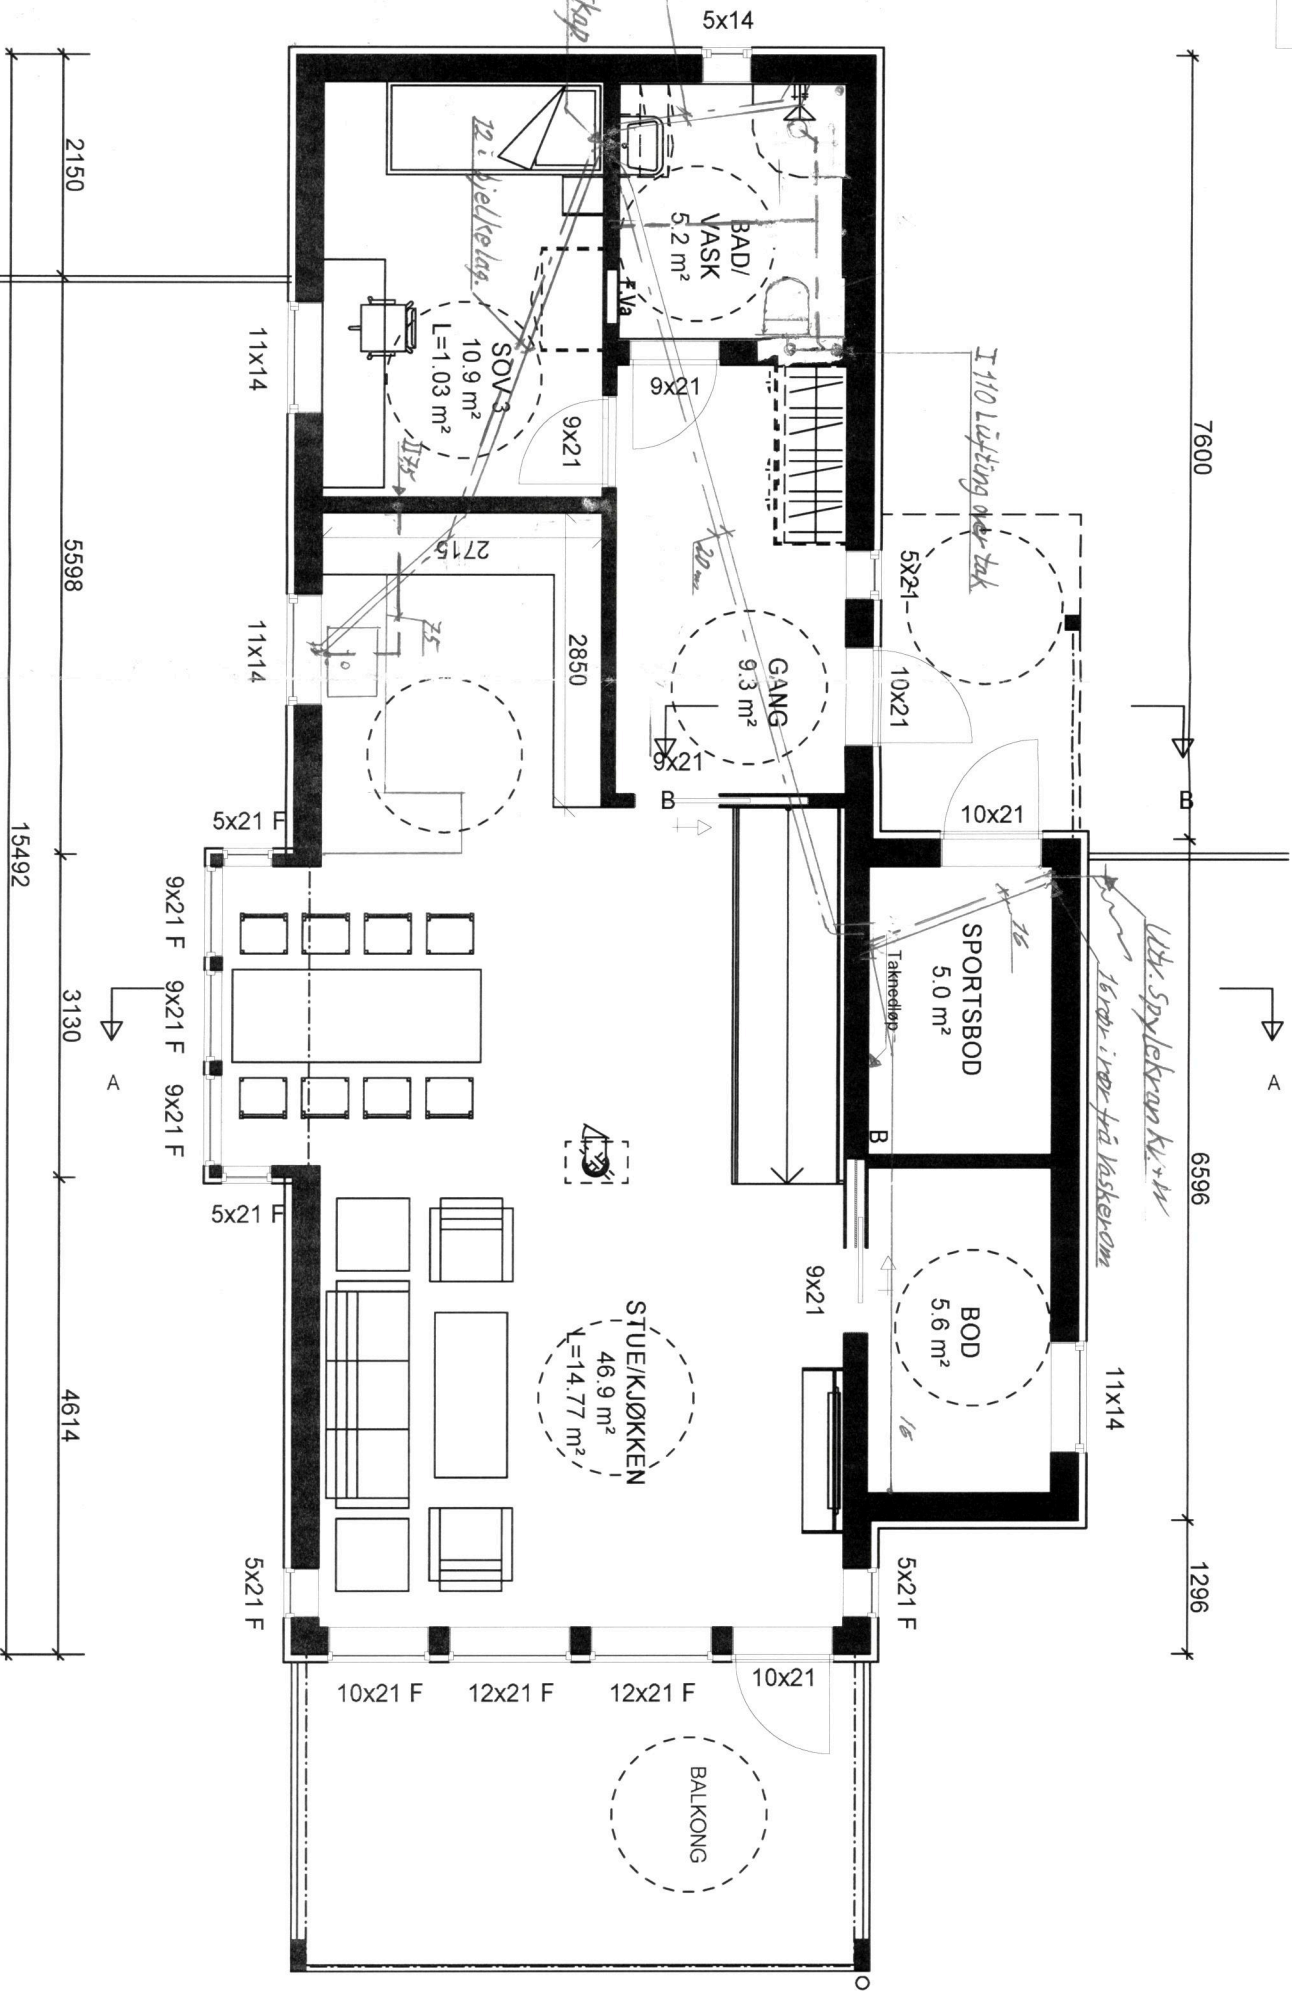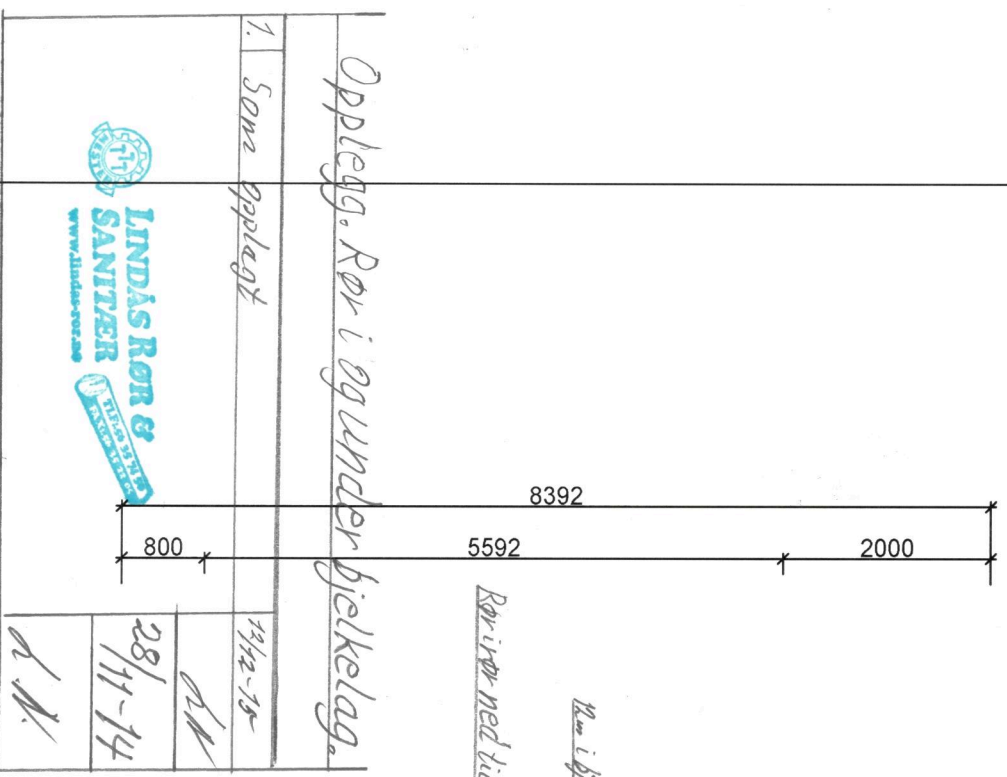

Denne tegning tilhører Bolig Partner AS og kan ikke benyttes uten skriftlig samtykke A Byggesøknadstegninger 15.09.14 mss

HOVEDPLAN 1. etg.

MÅL 1 : 100

"Quadra"  
Milano Special

Tiltakshaver :  
Klaus Wergeland

Pnr.:

2380023



Byggeplass :

Mangerbua, 5911 Alversund

Dato 15.07.14 Sign. LRD

Tegnings Nr.

4540 — 502 A

Gnr: 137

Bnr: 746

1. Som opplagt

Opplegg. Rør i og under bjelkelag.



19/12-13  
28/11-14  
L.W.