


BYGGETEGNING

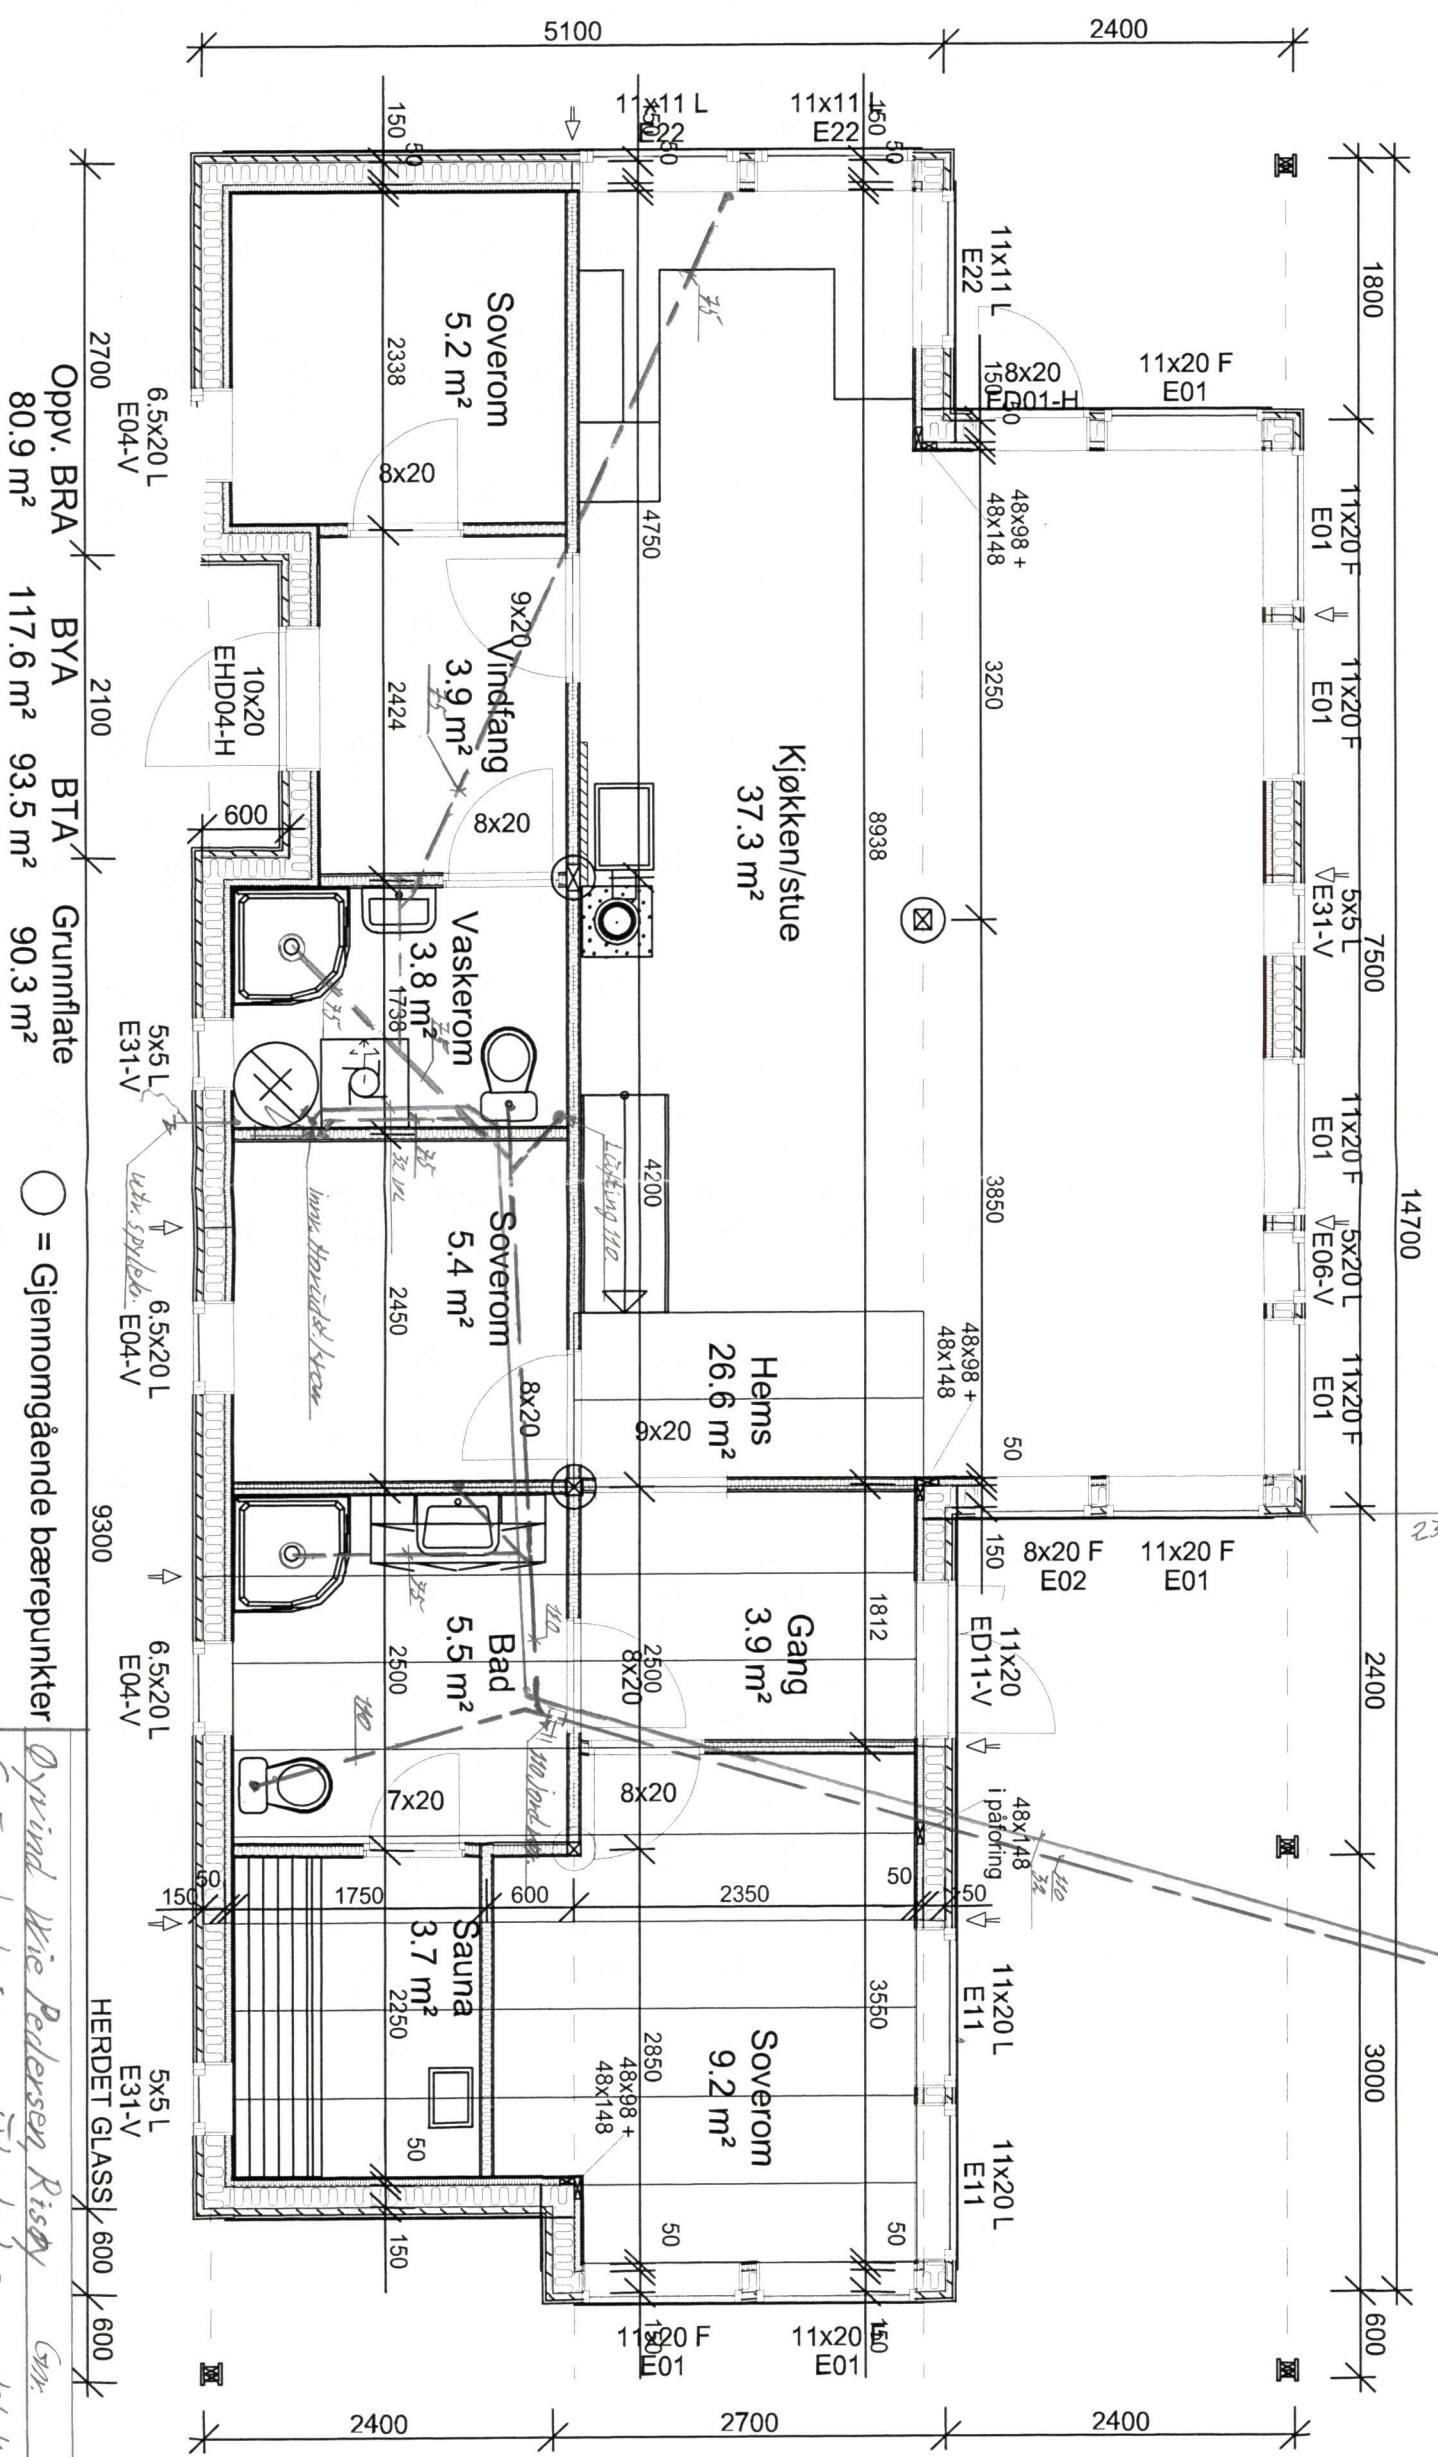


Oppv. BRA 80.9 m² BYA 117.6 m² BTA 93.5 m² Grunnflate 90.3 m²

○ = Gjennomgående bærepunkter

Utv. Heroldst krane.
3360 mm
110 mm SPV PVC
32 mm VL PE 80-110
Mestakeggen SPV L.

Dyrind Wie Pedersen Risøy *Sm.* *Bar*
Grunnledninger - Utv. ledninger til kjenner SPV L
LINDÅS TOR & SANITÆR
5914 ISDALSTØ
TIL: 58 55 11 50
FAX: 58 55 11 55
 02 20.05.2015MRF Revision.
 23/4-16

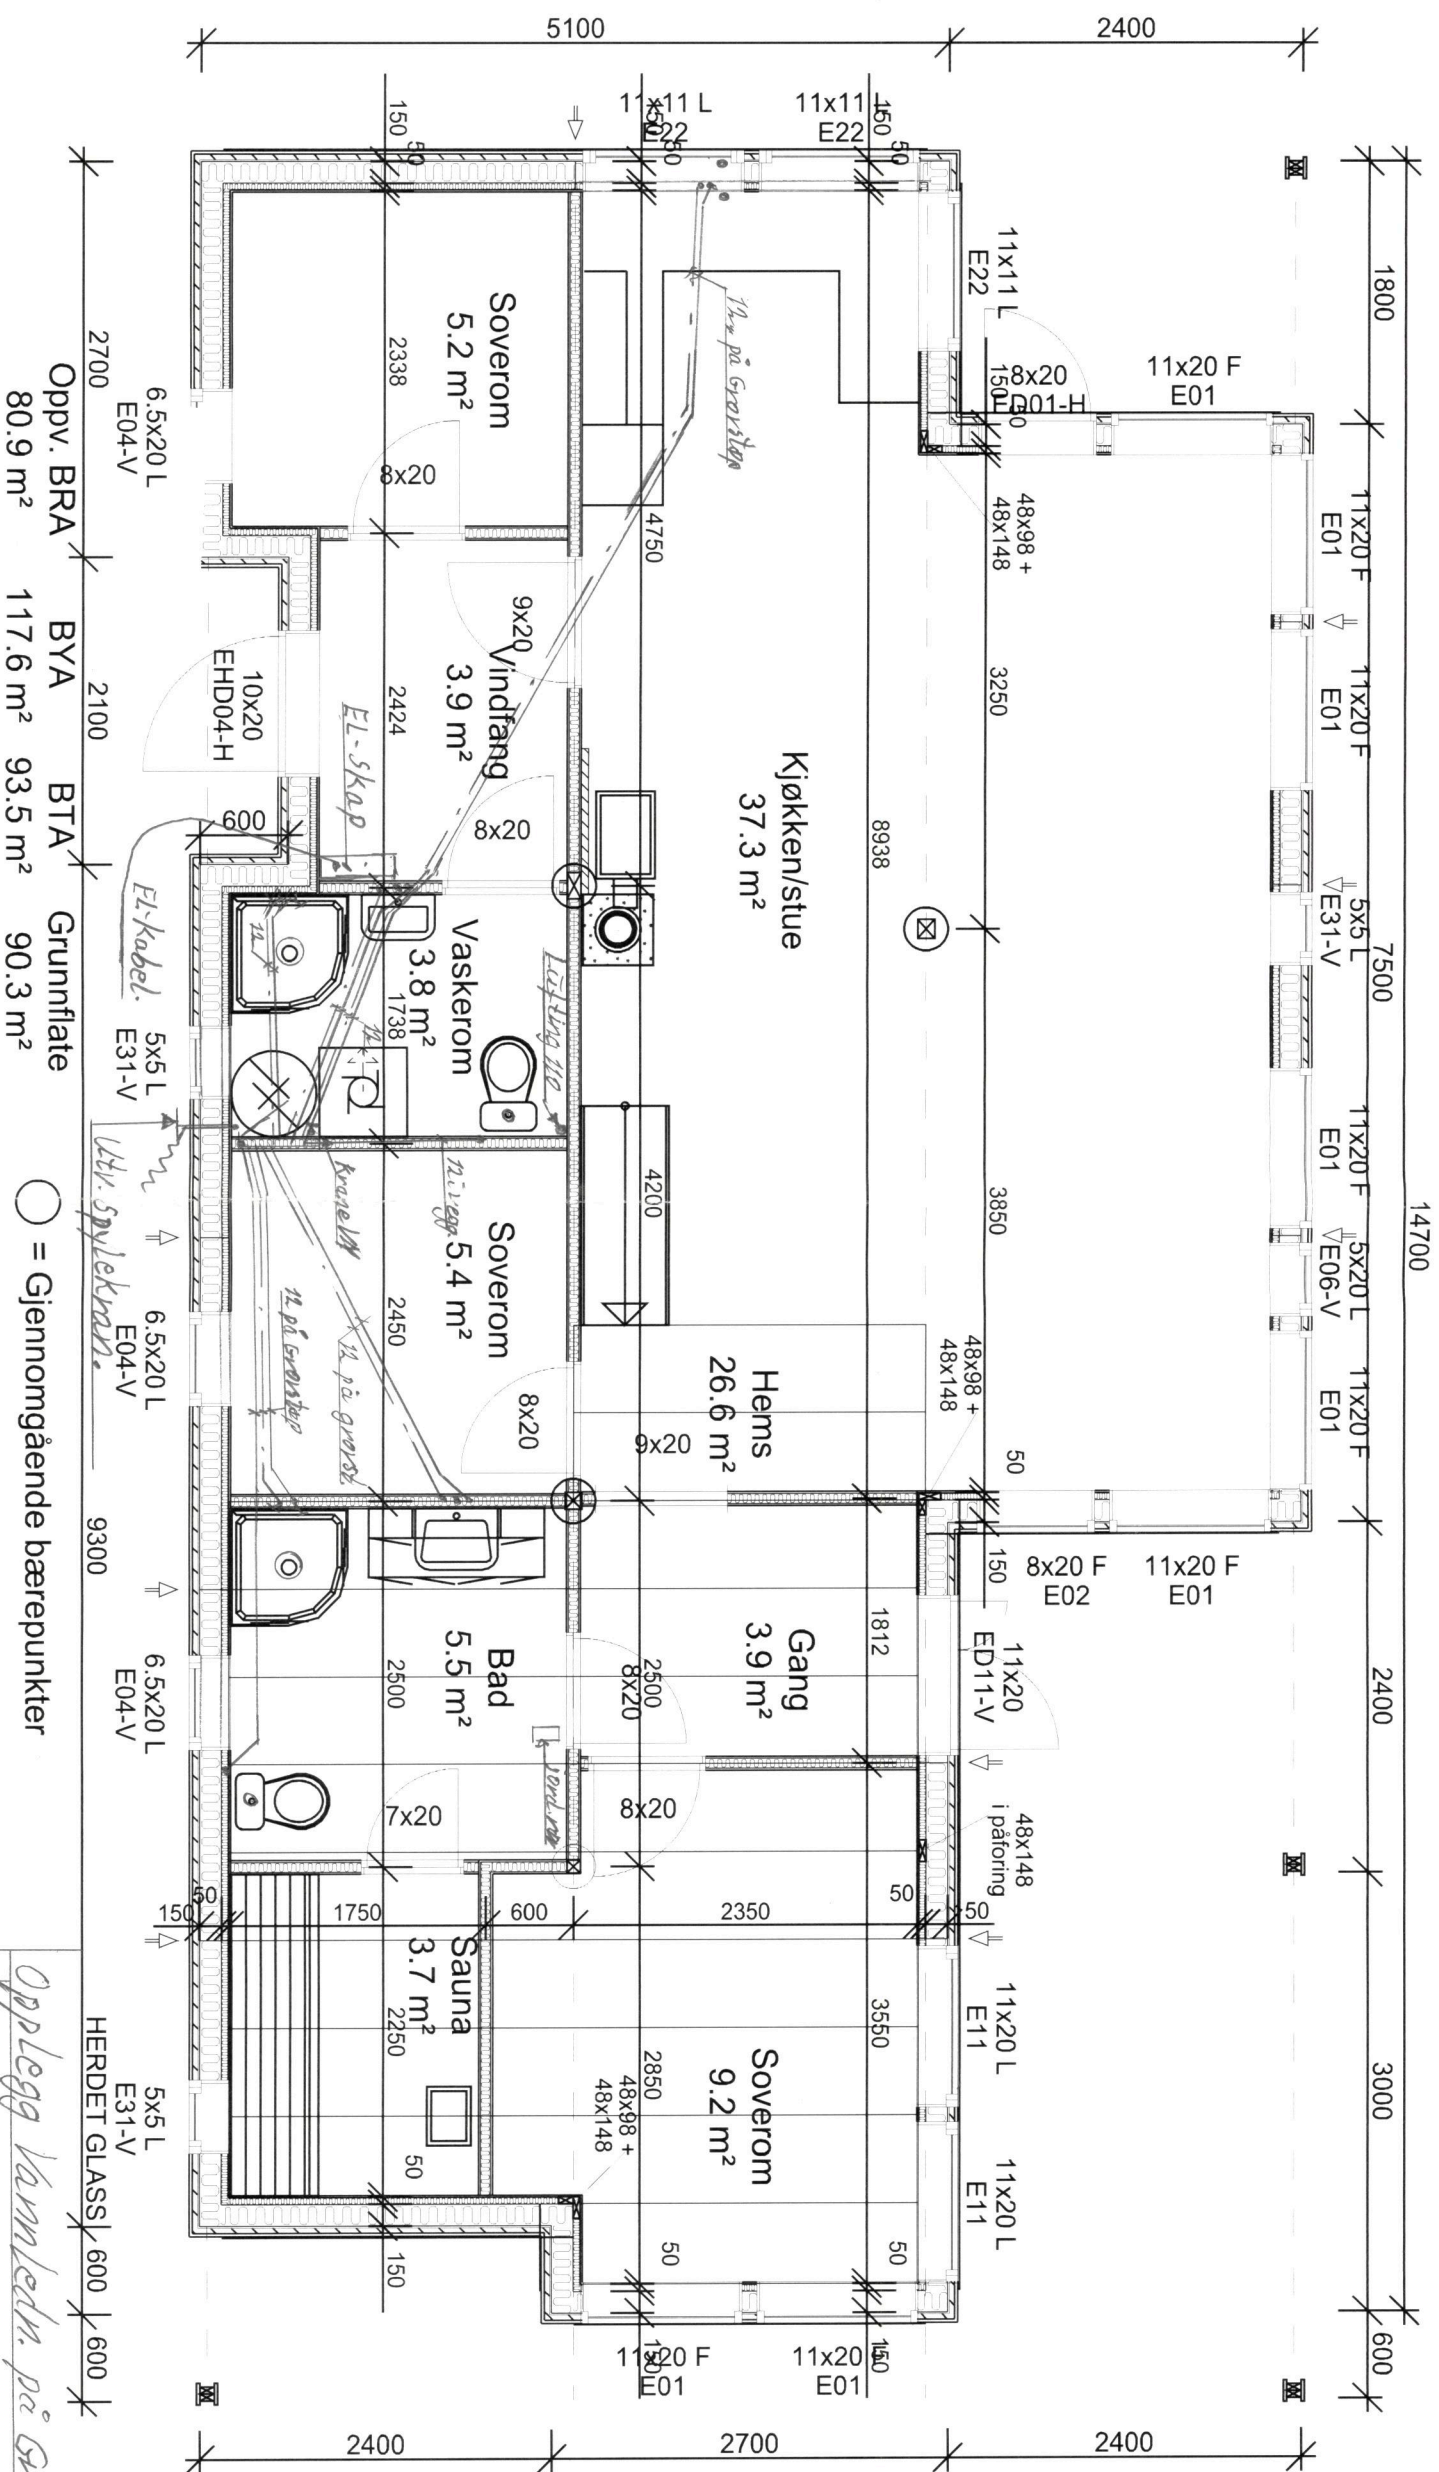

Oppv. BRA 2700 80.9 m²
 BYA 2100 117.6 m²
 BTA 9300 93.5 m²
 Grunnflate 90.3 m²

BYGGETEGNING

Målsatt fra utvendig bindingsverk
yttervegg til senter innervegger

NBI Nøyaktig plassering av bæressøyler og dimensjonering av dragere beregnes i hvert tilfelle, avhengig av type taktekke og lokale snølastkrav.
For å unngå feil og misforståelser må derfor byggherre sørge for at alle aktører i prosjektet har oppdaterte tegninger med siste revisjon.

© Tegningen er beskyttet i henhold til lov om opphavsrett.
Kan ikke benyttes uten tillatelse fra Saltalshytta.

		Tilakshaver: Øyvind Wie Pedersen	
8255 RØKLAND		Type: Utg.pkt. L964-A	
Tlf.: 75681600 Fax: 75681610		Btareaal: 47563	
E-post: post@saltalshytta.no		Prosjekt: MRF	
PLAN		Tegner: MRF	
Gnr. Bnr. Mål: 1 : 50		Dato: 12.11.2013	
02 20.05.2015MRF Revision.		Tegner: MRF	
01 02.06.2014MRF Revision.		Tegnr.: M680	
01 02.06.2014MRF Revision.		Ark: 501	



Opplegg vannledn. på grovstøp

5/11-15
L.N.