


KART 1

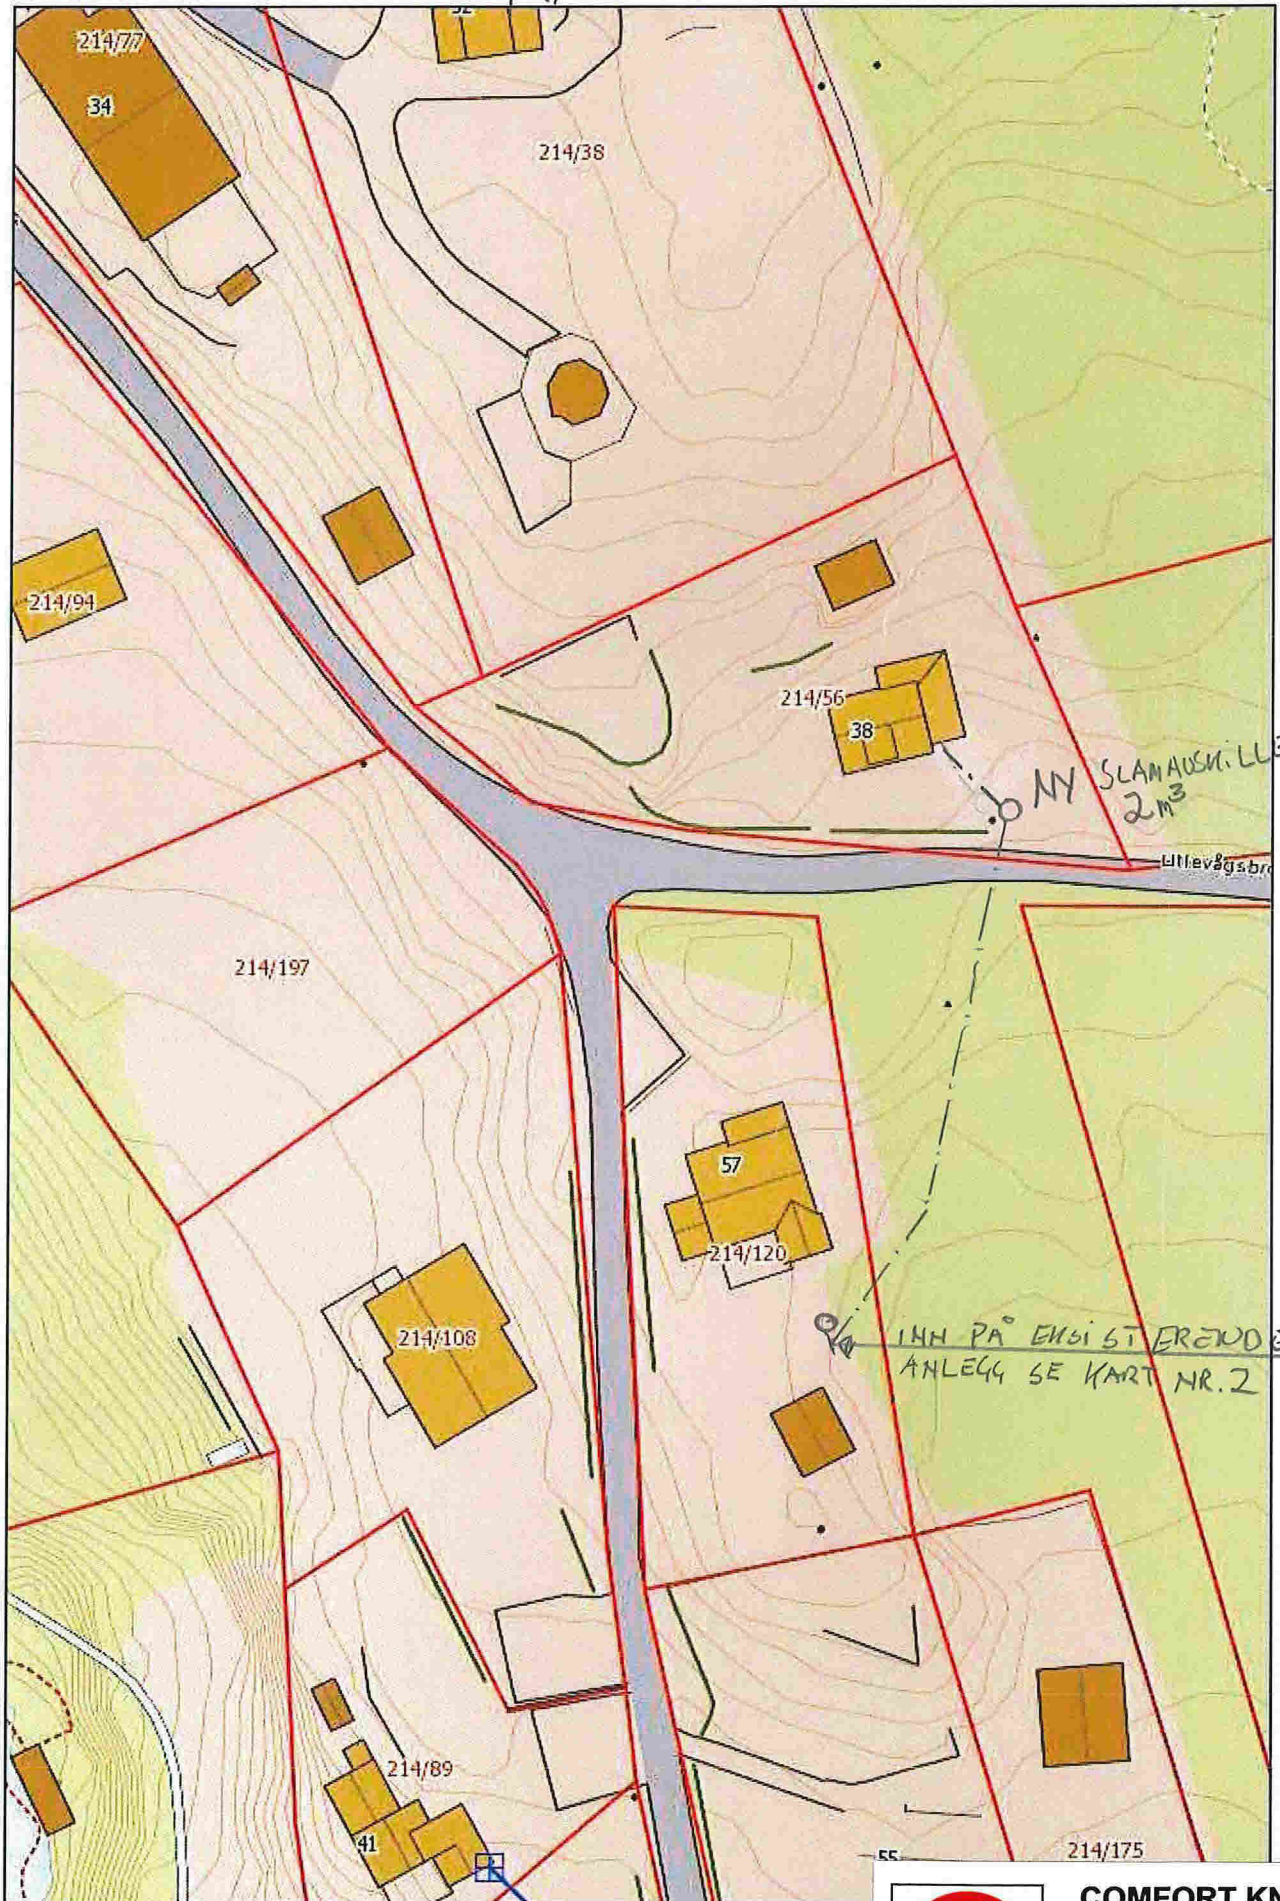

comfort

COMFORT KNRVIK

AS Haugland VVS
Lyngveien 2,
5914 ISDALSTØ
56 35 77 90
knarvik@comfort.as

www.comfort.no

Vedlegg 2

LINDÅS KOMMUNE	
ARBEID OG MILJØAVDELINGA	
Arkivkode	214/048
Arkivnummer	039/857
Løpnummer	04957/03
Arkiv	FEO
Grad	

214/200

214/108

214/120

TIL KOBLEINGS PUNKT
FRA 214/56

214/175

214/109

EKSTERNEDE LEDNING

214/89

Egen
Damp



COMFORT KNARVIK

AS Haugland VVS
 Lyngveien 2,
 5914 ISDALSTØ
 56 35 77 90
 knarvik@comfort.as
 www.comfort.no

LINDÅS KARTVERK - FKB.

FYLLINGSNES.
 G.nr. 214 b.nr. 48.
 Grenselinjene er ikkje rettsgyldige.
 1:500
 Date: 10/10/2000

214/133

X: 268400