
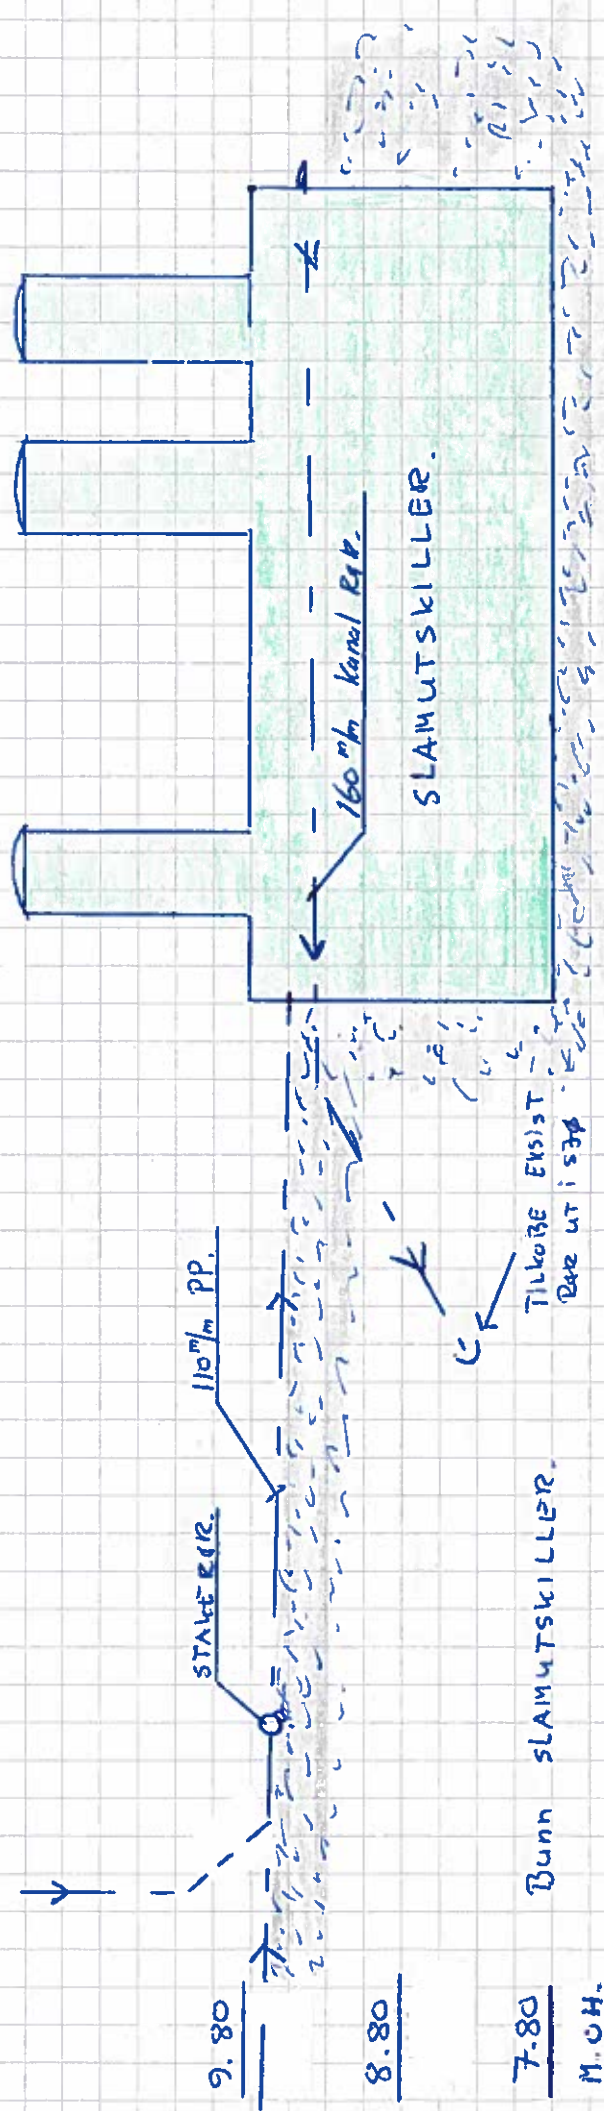


## Søknad om ferdigattest

Pbl § 21-10, SAK10 §§ 8-1 og 8-2

Søknaden gjelder							
Eiendom/ byggested	Gnr.	Bnr.	Festenr.	Seksjonsnr.	Bygningsnr.	Bolignr.	Kommune
	141	13					LINDÅS
	Adresse				Postnr.	Poststed	
	SKARVEGEN 207				5911	ALVÆRSUND	
Ferdigattest							
Tilfredsstiller tiltaket kravene til ferdigattest? <input checked="" type="checkbox"/> Ja <input type="checkbox"/> Nei Hvis nei, fyll ut informasjonen nedenfor.							
Det gjenstår følgende arbeider av mindre vesentlig betydning som vil bli utført innen 14 dager: Dato							
Type arbeider Ny SLAMUTSKILLER - 16 m <sup>3</sup>							
Bekreftelse på at disse arbeidene er utført vil være kommunen i hende innen: Dato							
Oppdatert dokumentasjon							
Er det foretatt ikke søknadspårligge endringer/justeringer i forhold til tillatelsen?							
<input type="checkbox"/> Ja <input checked="" type="checkbox"/> Nei Hvis ja, vedlegg oppdatert situasjonsplan, tegninger eller dokumentasjon som viser hva som er utført.							
Sluttrapport for avfall							
Sluttrapport av Dato vedlegges søknaden Vedlegg nr. K -							
Ansvarlig søker forplikter seg til å påse at sluttrapporten blir ajourført og oppbevart.							
Varmesystem							
Energiforsyning			Varmefordeling			Ikke relevant	
<input type="checkbox"/> Elektrisitet	<input type="checkbox"/> Sol	<input type="checkbox"/> Vannbåren gulvvarme	<input type="checkbox"/> Luftoppvarming				
<input type="checkbox"/> Biobrensel	<input type="checkbox"/> Gass	<input type="checkbox"/> Vannbåren radioator	<input type="checkbox"/> Kamin/ovn/peis				
<input type="checkbox"/> Varmepumpe - luft	<input type="checkbox"/> Olje/parafin	<input type="checkbox"/> Elektriske varmekabler	<input type="checkbox"/> Annet				
<input type="checkbox"/> Varmepumpe - berg/sjø	<input type="checkbox"/> Annet	<input type="checkbox"/> Elektriske panelovner					
<input type="checkbox"/> Fjernvarme/spillvarme							
Erklæring							
<input checked="" type="checkbox"/> Det bekreftes at tilstrekkelig dokumentasjon som grunnlag for driftsfasen er overlevert byggherrens eier							
Vedlegg							
Beskrivelse av vedlegg		Gruppe	Nr. fra - til	Ikke relevant			
Situasjonsplan, avklaringsplan		D	-	<input type="checkbox"/>			
Tegninger, plan, snitt, fasade		E	-	<input type="checkbox"/>			
Redegjørelser/kart		F	-	<input type="checkbox"/>			
Gjennomføringsplan		G	-	<input type="checkbox"/>			
Sluttrapport for avfallsplan og miljøsaneringsbeskrivelse		K	-	<input type="checkbox"/>			
Boligspesifikasjon i matrikkelen		H	-	<input type="checkbox"/>			
Uttalelser fra andre offentlige myndigheter		I	-	<input type="checkbox"/>			
Andre vedlegg		Q	-	<input type="checkbox"/>			
Underskrifter							
Ansvarlig søker for tiltaket (for tiltak etter pbl § 20-1)				Tiltakshaver (bare for tiltak uten ansvarlig søker pbl § 20-2)			
Foretak TRULS OG PETER RØRLEGGERSERVICE				Navn			
Kontaktperson PETER SANDE		Telefon 98282260	Kontaktperson		Telefon	Mobiltelefon	
E-post PETER@TPA.BOR.NO				E-post			
Dato 26/4-16		Underskrift 		Dato		Underskrift	
Gjentas med blokkbokstaver PETER SANDE				Gjentas med blokkbokstaver			



Bunn SLAMUTSKILLER.

FALL INNL: 1,5 cm pr. m.  
 FALL UTL: 1,5 cm pr. m.