



1:200 Ny Fasade sørvest

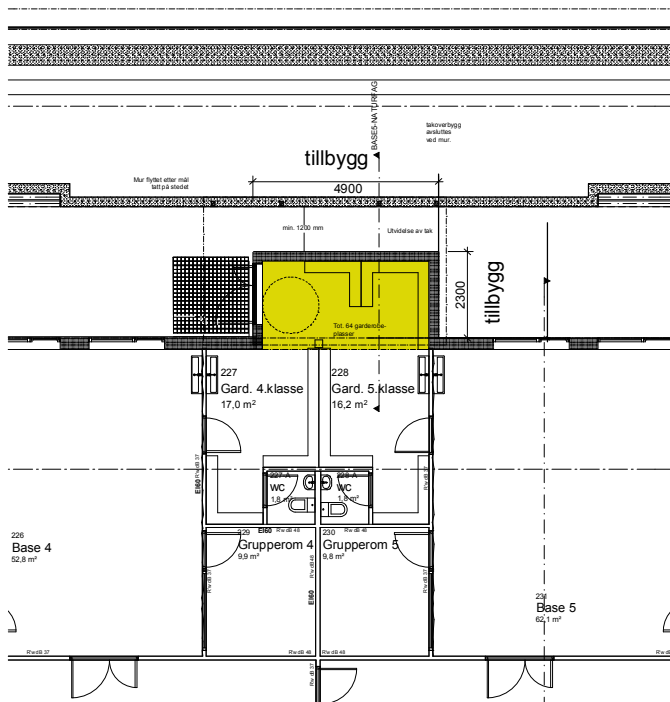

1:200 Ny Plan 2.etg.

Høyde på tak som eksisterende

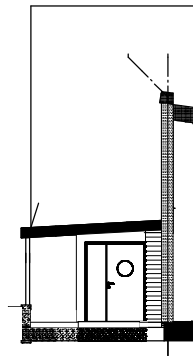

1:200 Ny Fasade sørøst

Lindås kommune
Seim Skule ombygging

Dato
26.04.2016

Mål:
1:200

Tegner
ISK

Kontroll
IAN

RAMBOLL

Fase: Rammesøknad

Gnr./Bnr.:
172/38

Innhold
Nytt forslag Inngang for Base 4 og 5

Prosjektnr.:
130012673-004

Tegningsnr.:
A200.20.202

Rev