
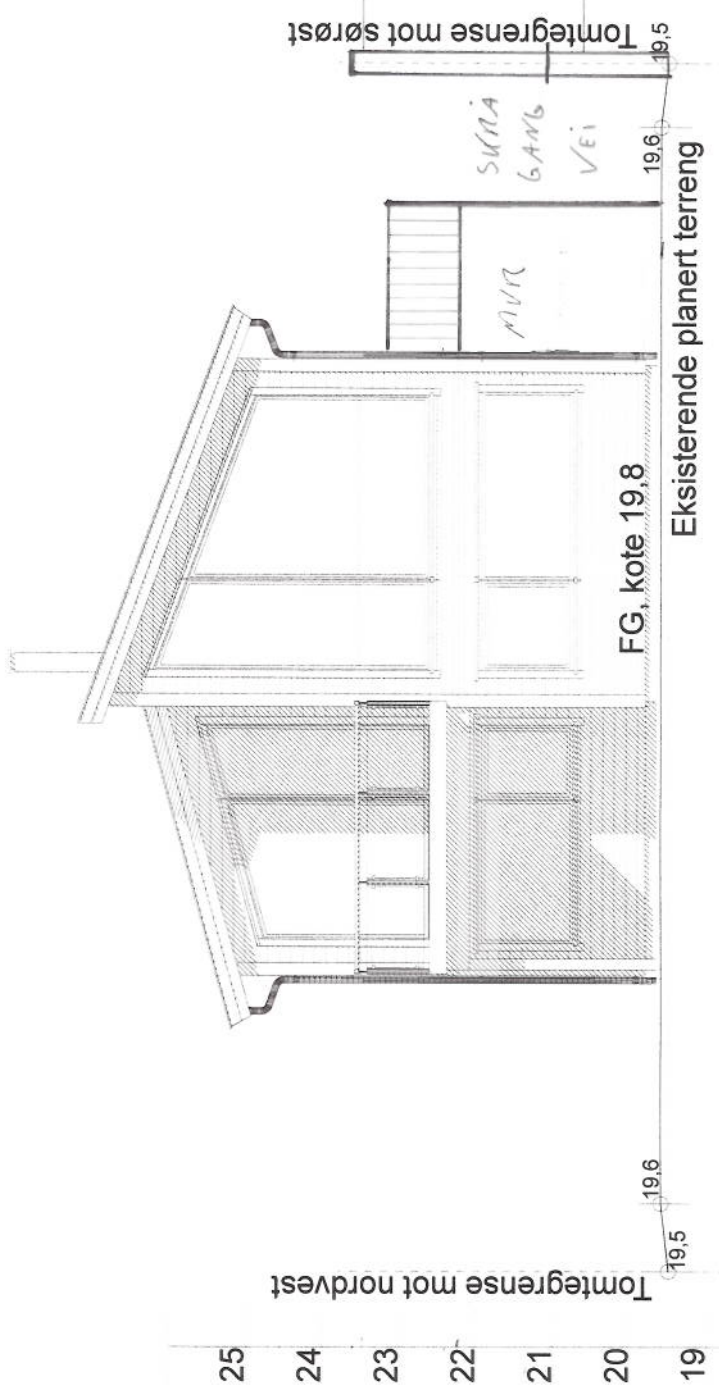


E-1

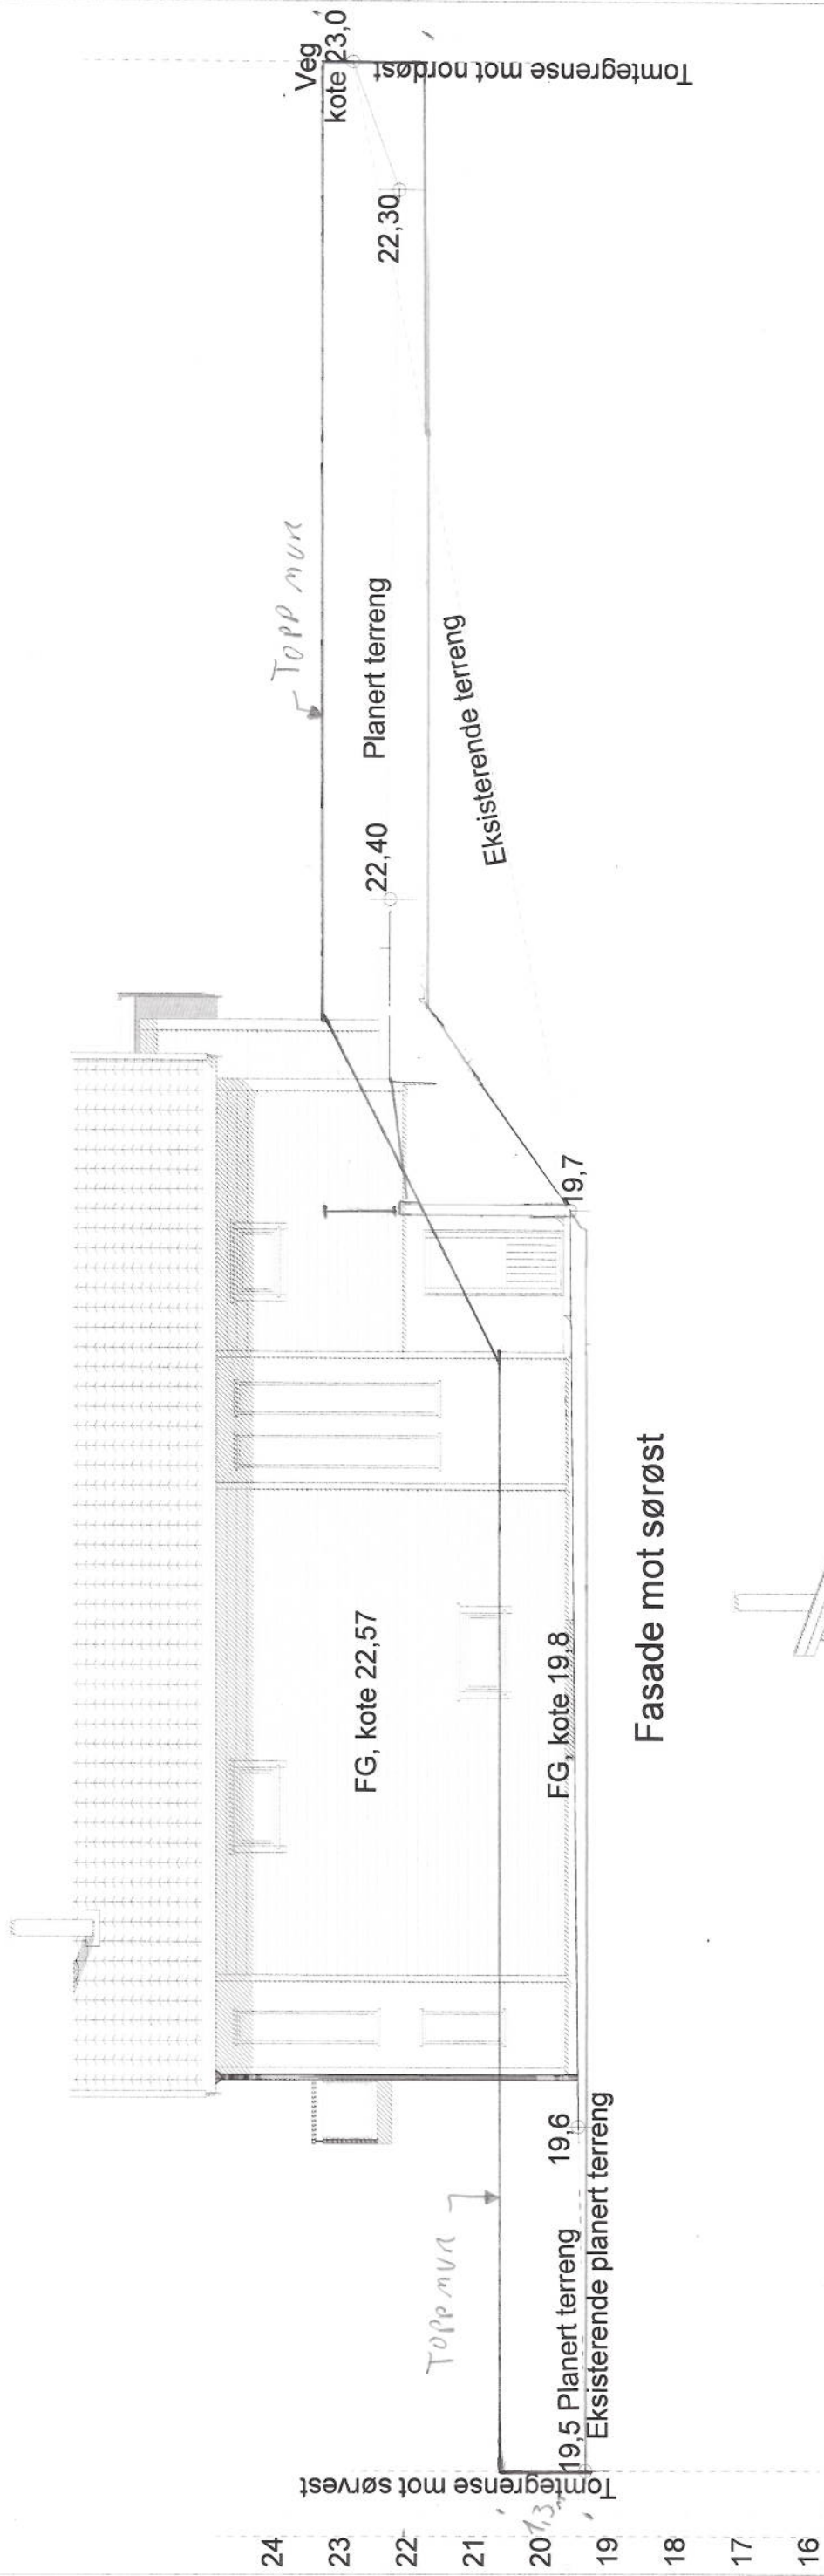

BYGGESØKNADSTEGNING
FASADE 1 OG 2

TILTAKSHAVER:
Vegard Sætre

LEVERANDØR:
SEIM BYGG AS
NESBREKKA 28
5912 SEIM



TILTAK:
ENEBOLIG
MAGERBUA 2, TOMT 4
LINDÅS KOMMUNE
ANSVALLIG PROSJEKTERENDE:
DAKARK AS

G.NR.: 137
B.NR.: 747

ARKFORMAT:



MÅL: 1:100
PROSJEKT BG AS: 1062-14
DATO: 30.05.16
INT. PROSJEKT: TS
TEGNER: TS
Olg. nr.: 976598407
ARK: www.byggmann.no

TEGNINGENE MÅ IKKE KOPIERES ELLER BENYTTES VED UTFØRELSE AV ARBEIDER UTEN MEDVIRKNING FRA DAKARK AS
TEGNINGENE ER IKKE GYLDIG UTEN KVALITETSSIKRINGSSYSTEMET TIL DAKARK AS

ODKJENT FOR ANSVARSRETT
OPERATØRSTAMP FOR BYGGMANN