


1:1500 @ A3

Sydalen Byggefelt  
 Skisse utv. av anlegg VL-SPV

2/6-16  
 [Signature]



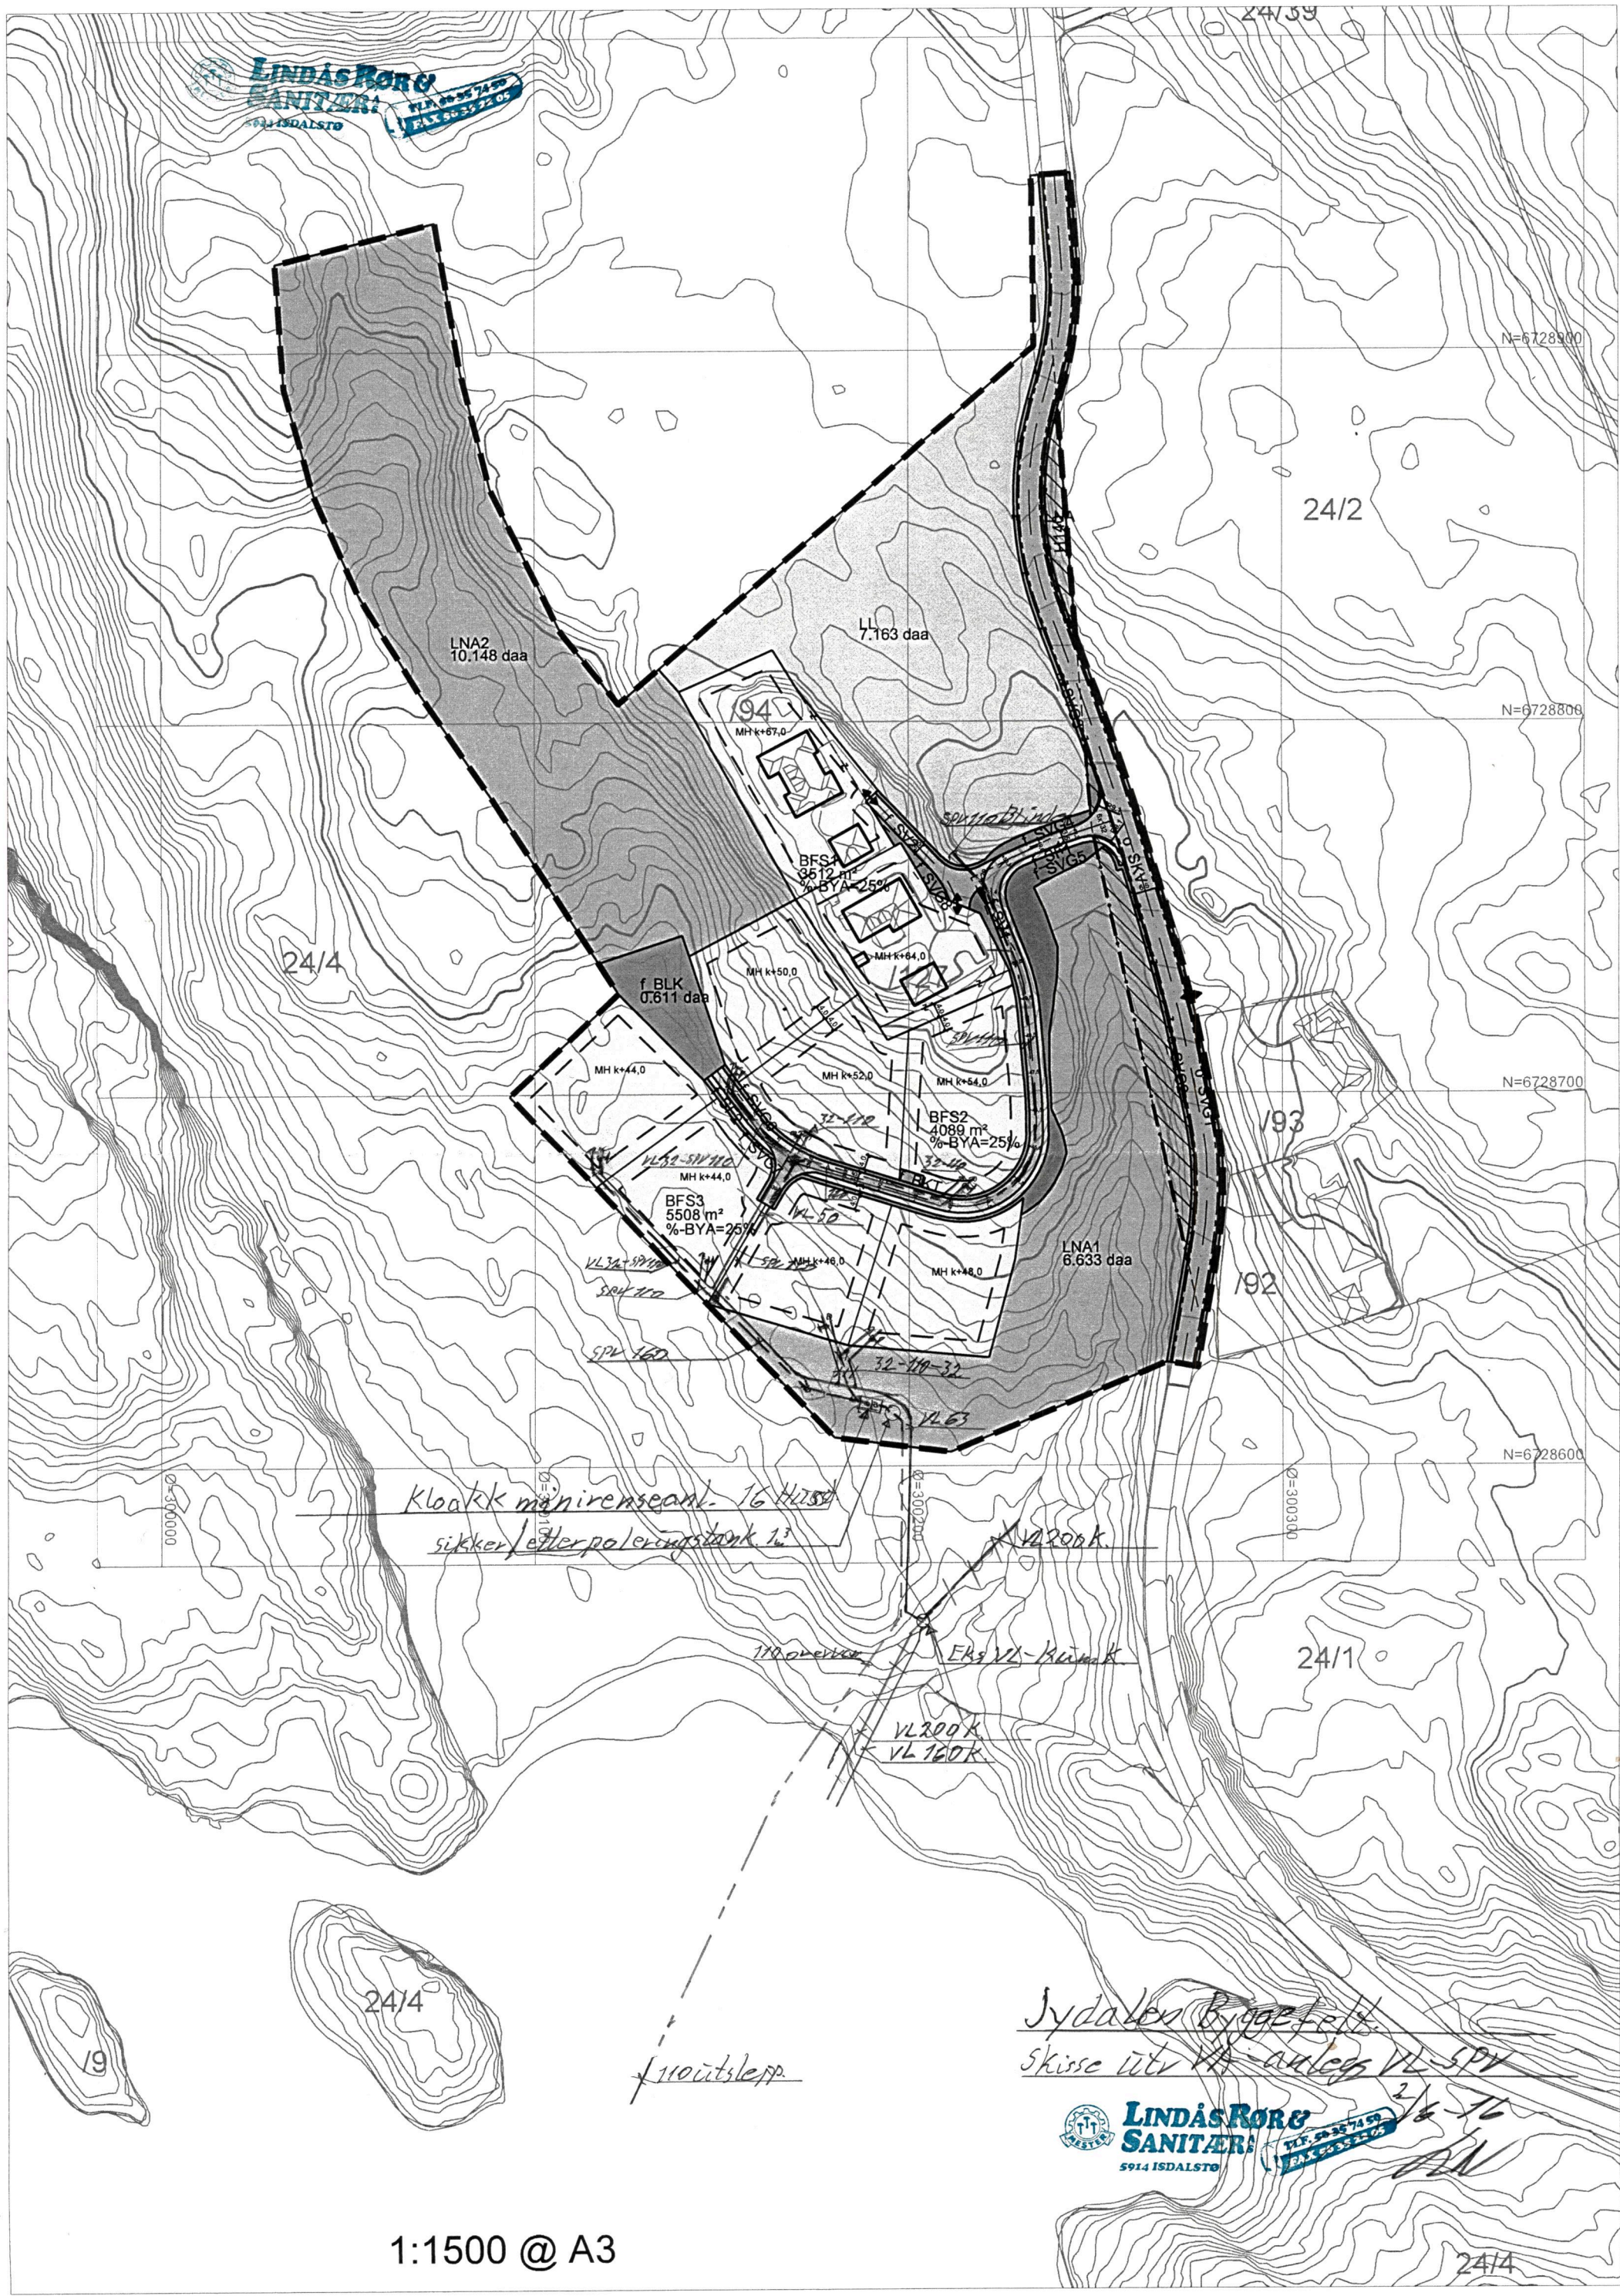

*Kloakk manirensent. 16 Hus  
 sikker/etterpalerangstank 1.3*

24/4

*froutslepp*

*Sydalen Byggefelt  
 skisse utv. av anlegg VL-SPV*