


①

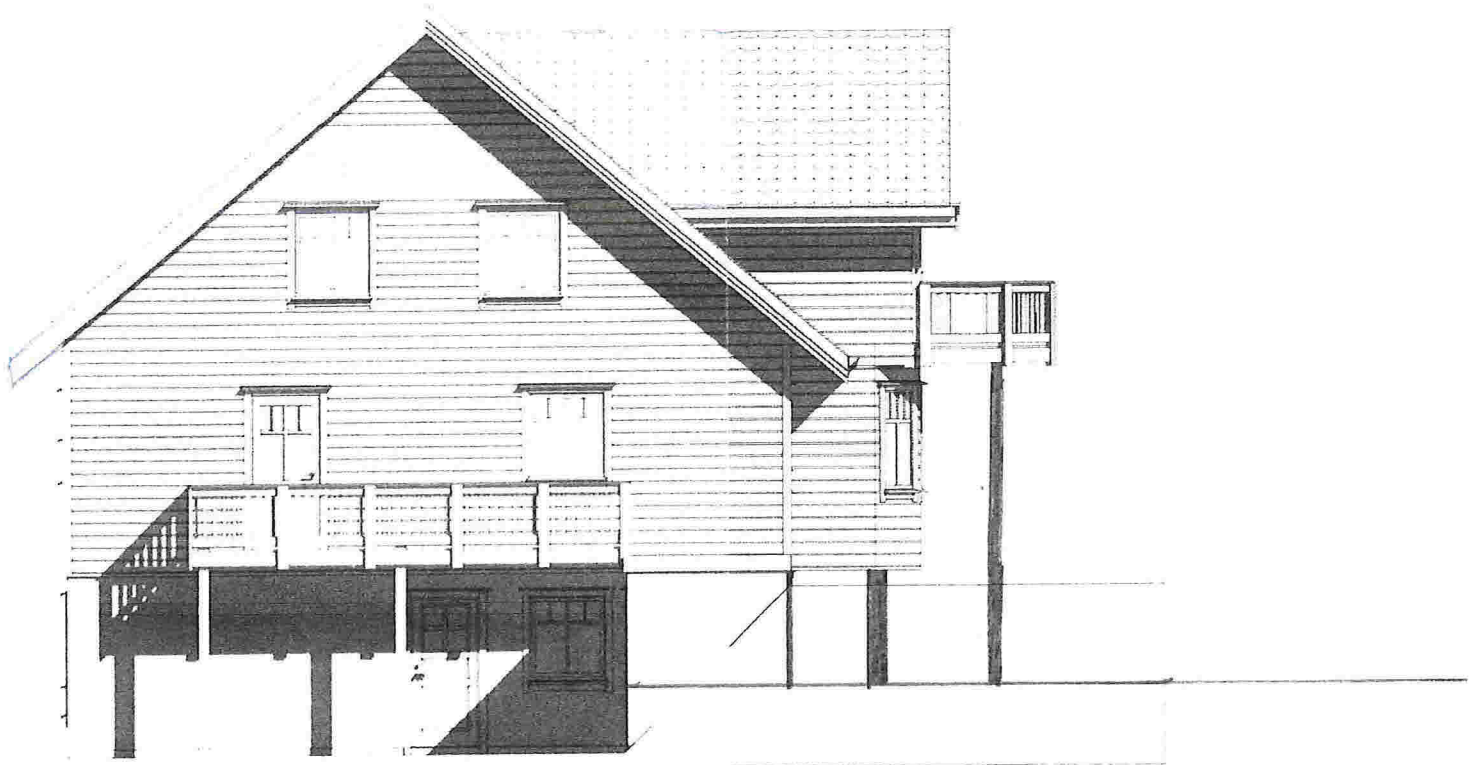

FASADE NORD



FASADE SYD

②



FASADE ØST.




FASADE VEST.



3

GBNK: 140/49

M 1:100

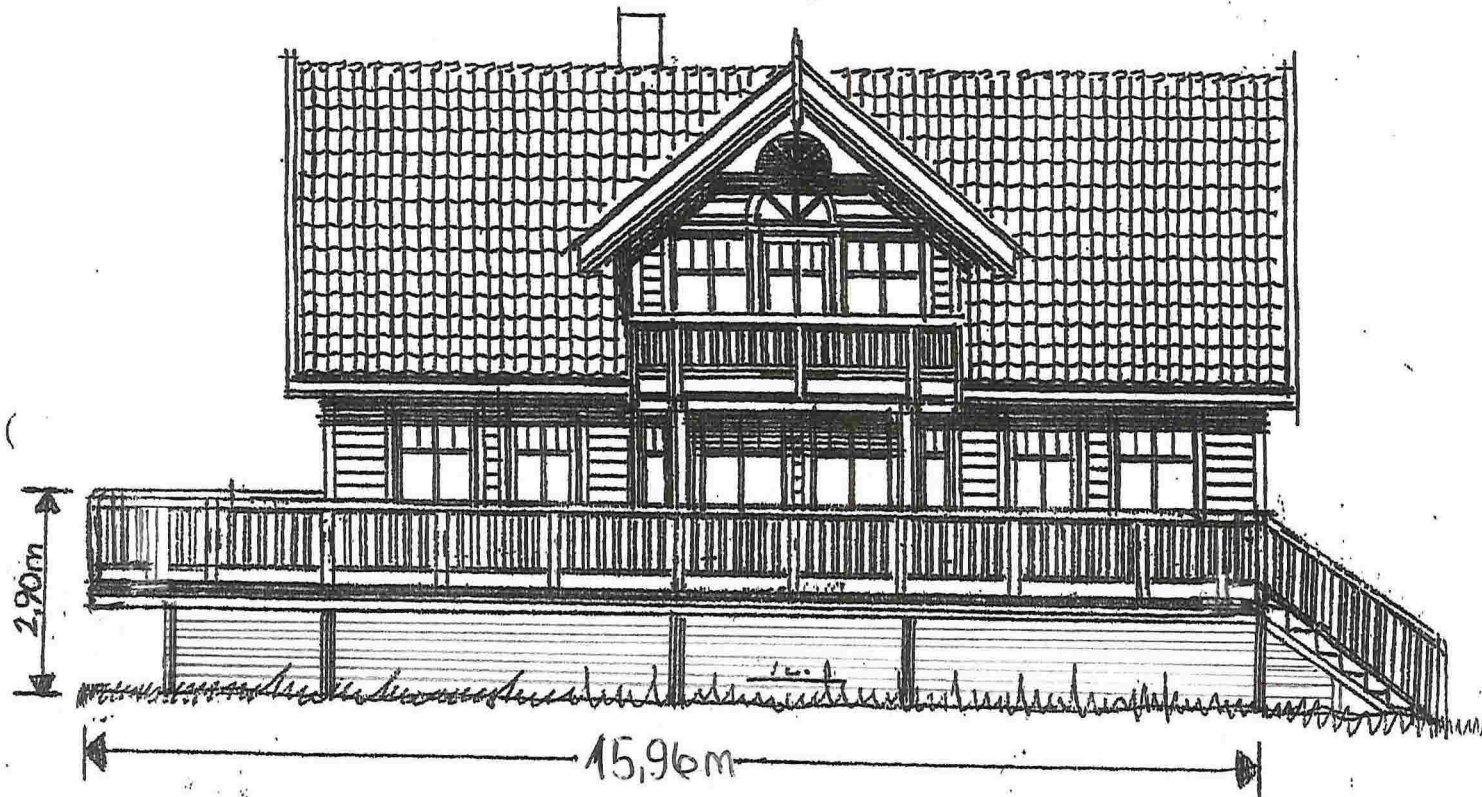

FASADE VEST



5




FASADE SYD



6

GBNR: 140/49 M 1:100

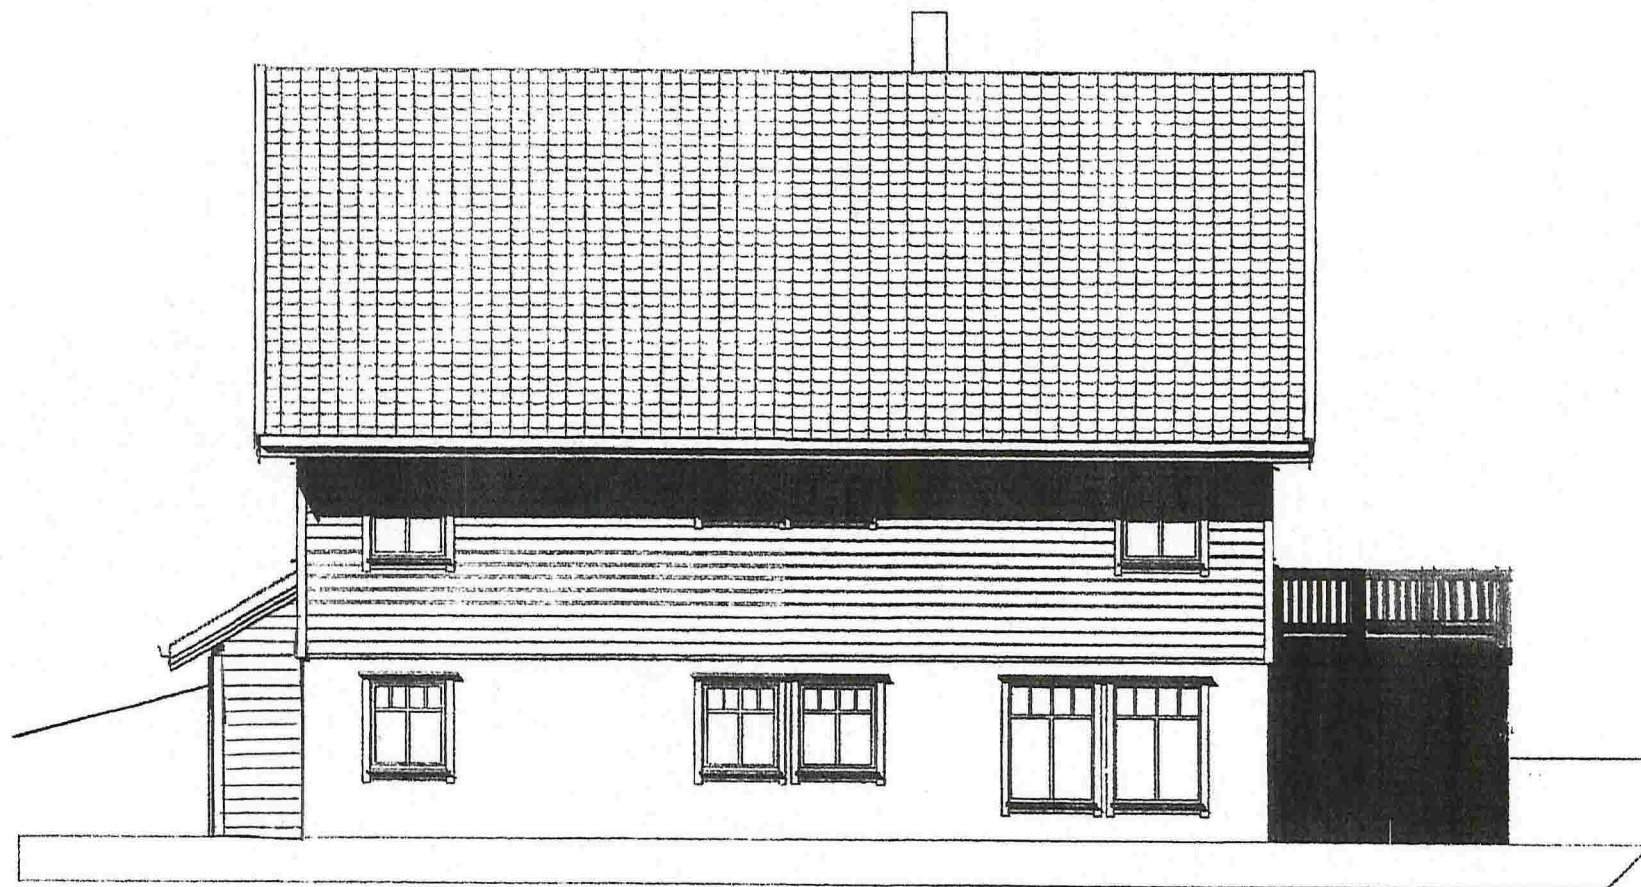


FASADE ØST.

HUS

7

GBNR: 140/49

M 1:100

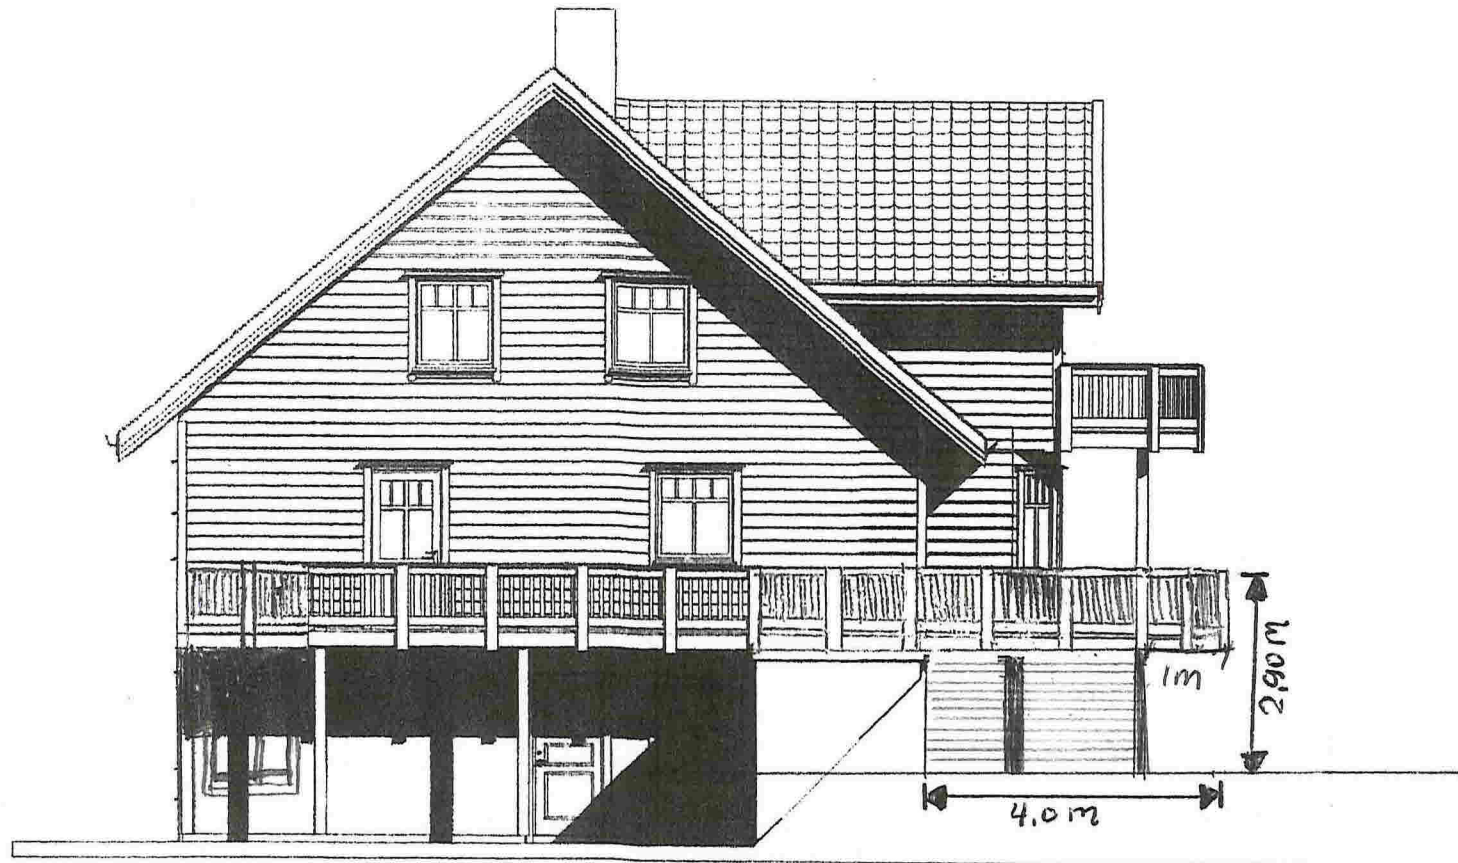

FASADE NORD

HUS