

14/1813

Sak 2013/3310.

27-February-2014

Majo Eiendom As

Knarvik 14.02.2014

Lindåsvegen 154

5916 Isdalstø

LINDÅS KOMMUNE	
Klassering	
17. 02. 2014	
Ark. saksnr.	Løpenr.
Saksh.	Tilgangskode

Byggplassering Gnr 137 bnr 590 Ikenberget

Dokumentasjon på byggplassering Gnr 137 bnr 590 Ikenberget 17. Bygget er plassert 14.02.2014 av Lindås Kommune Geodata avd. etter data frå Majo Eiendom AS. Planert høgde er målt til cote 47,00 som omsøkt. Ansvarleg søkjar må gje melding når bygger er klart for kontrollmåling.

Mvh

Lindås Kommune Geodata avd.


Einar Rydland

Lindås kommune

Vedlegg.

Kartskisse m=1:200

Koordinatar på plassering.

Prosjekt: C:\Gemini\survey\Work\137-590 Byggplassering.gmi
Koordinatsystem: UTM(EUREF89) - SONE 32


14.02.2014

PunktID	Tema	N-koord.	Ø-koord.	Høyde	Geoide H	Status
H03		6 719 654,350	294 518,260	47,000		K
H04		6 719 641,462	294 527,746	47,000		K
H01		6 719 635,540	294 519,700	47,000		K
H02		6 719 648,420	294 510,220	47,000		K

Høyde planert grunn cote 47.00 mols

Knaulic 14.02.14

E. Fjelland

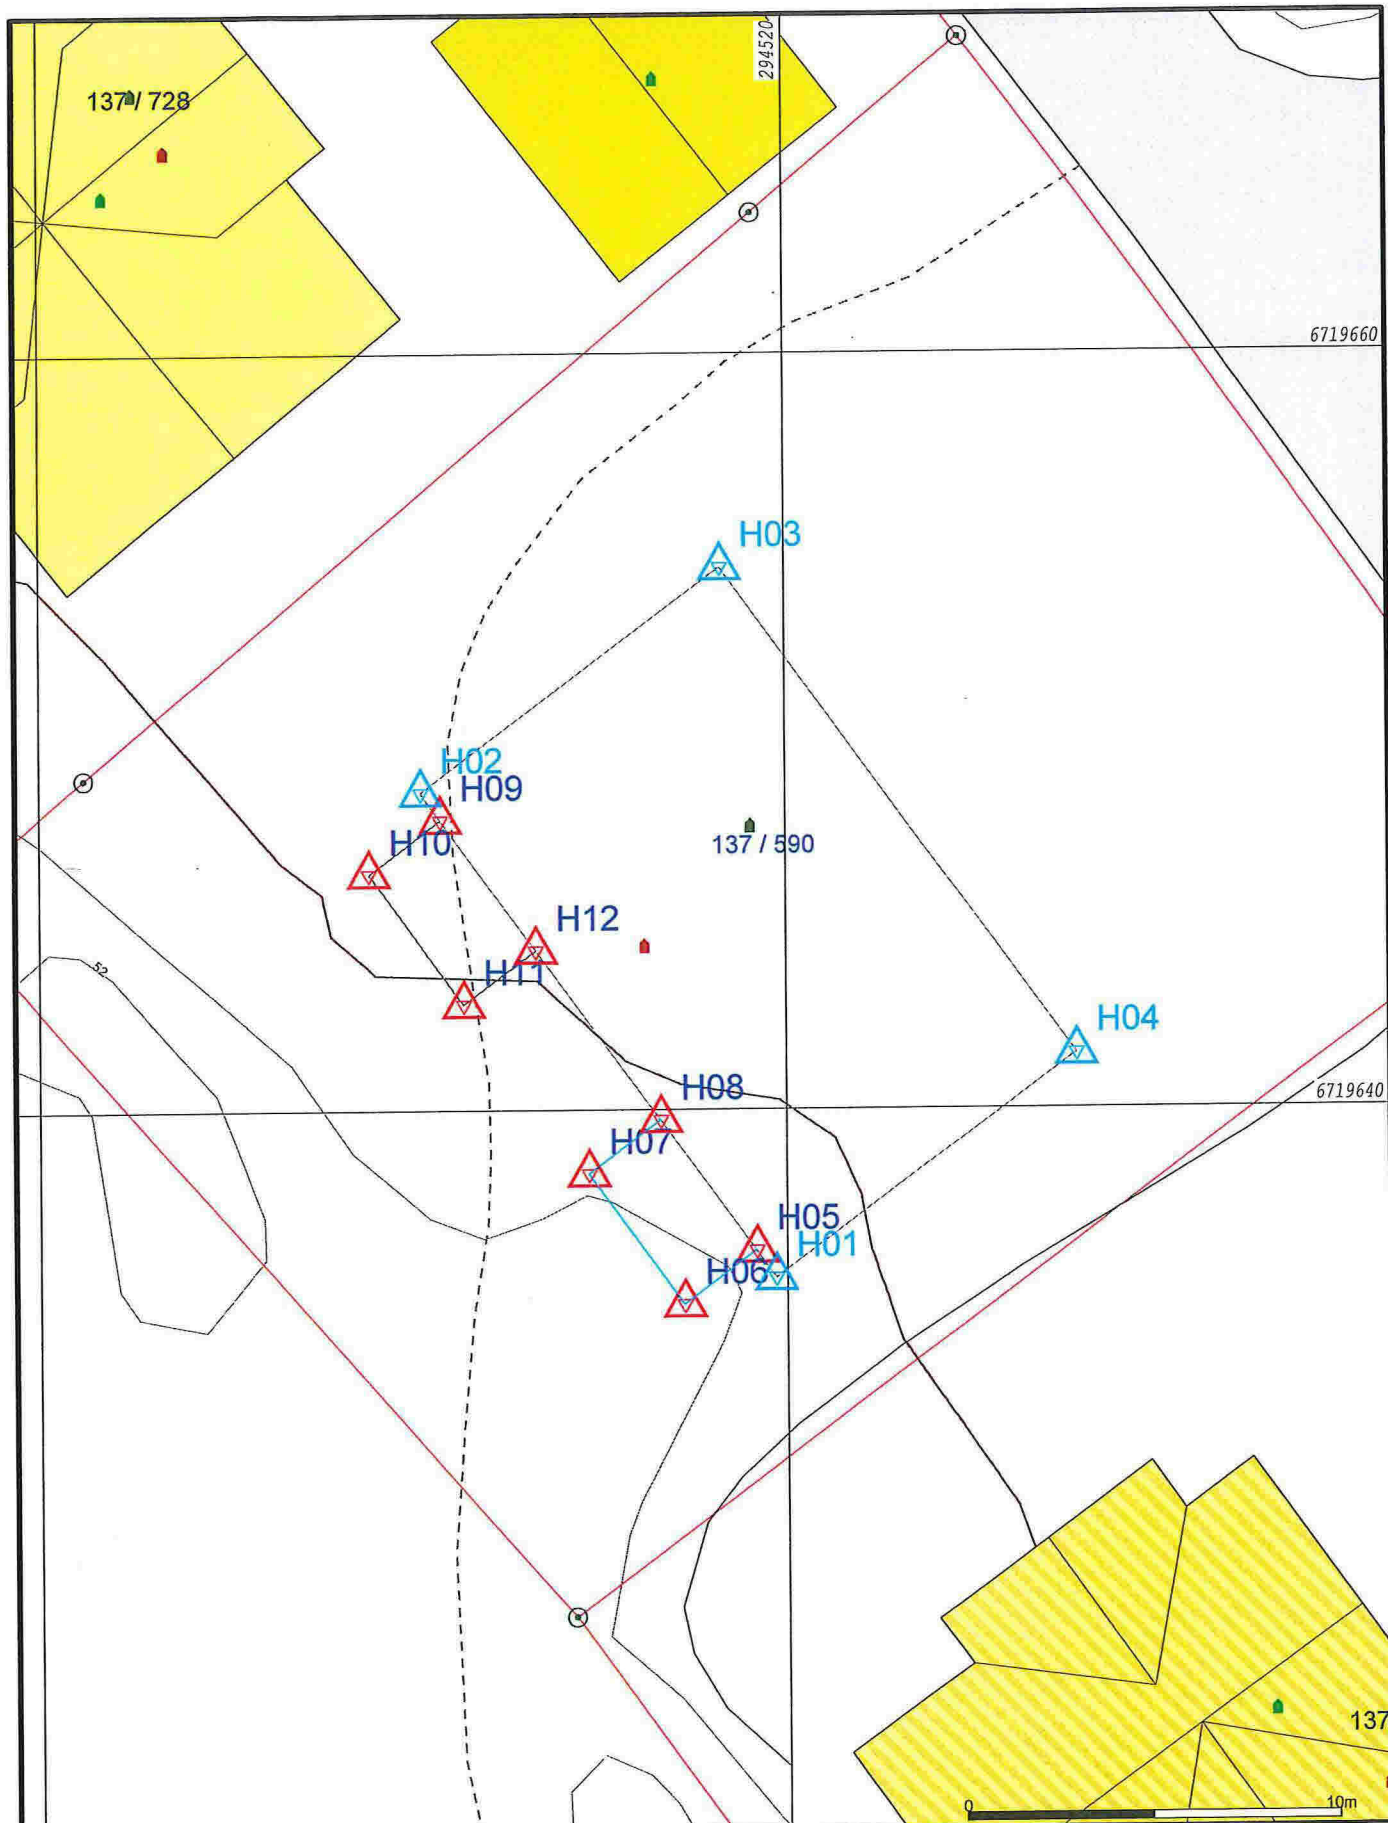

- | | |
|---------------------------|-----------------|
| — Målte Grenser | Storre bustader |
| - - - Registrerte Grenser | Hytte/feriehus |
| ⊙ Udefinert grense | Garasje/uthus |
| ⚓ Terrengmålte grense | Industri/lager |
| ⚓ Konstruert grensepunkt | Andre bygg |
| ■ Bolig | |
| ■ Bustad m/leilighet | |
| ■ Våningshus | |

Beliggenhet og høyder må oppfattes som orienterende.



Lindås kommune
Geodata avdeling
Byggplassering 14.02.2014

Dato: 2014.02.14
Sign: liei

Gnr 137 bnr 590



Målestokk
1:200