
Fra: Ann Kristine Hammerstad <ak-ham@online.no>
Sendt: 17. juni 2016 09:35
Til: Eilin Houlison Molvik
Kopi: 'Ingjerd Haugen'
Emne: VS: Retting av kart v. Gbnr. 24/109

Vedr førebels svar på søknad datert 15/06-16.

Me hadde kontakt med Arne Helgesen i VA avd (sjå under) og det vart funne at dei gamle plansjane på va i feltet her på kløve ikkje var korrekte. Iflg han vart det etter at karta skulle digitaliserast berre teikna inn sånn som ein trudde det var, og at det her oppe ikkje var alltid det var korrekt. Me fekk dei derfor til å komme ut og måle opp. Trudde at desse målingane vart registrert på systema deira, men kanskje det ikkje er blitt gjort?


Resten av manglane har me tatt kontakt med ADU for å få ordna snarast råd, og me håper at desse vert sendt inn ila veke 25.

Me tar kontakt i slutten av veka (torsdag) for å høyre om alt er komt inn.

Mvh Ann Kristine Hammerstad og Ståle Sætre

Fra: Arne Helgesen [<mailto:HELA@lindas.kommune.no>]
Sendt: 22. oktober 2015 13:45
Til: ak-ham@online.no
Kopi: Linda Hammersvik Folkestad <Linda.Folkestad@lindas.kommune.no>
Emne: Retting av kart v. Gbnr. 24/109

Da har Liv Berit ved geodata, vert ute og målt inn kommunale leidningar. Har lagt på ein avstandsmåling mellom hus og neraste leidning, som de ser er det her 12 ,88 m. Liv berit har og lagt inn stake spylekum til huset, og antatt trase inn til huset. Så det var nok riktig at kommunale leidnigar låg mykje lenger frå huset enn det viste på kartet .

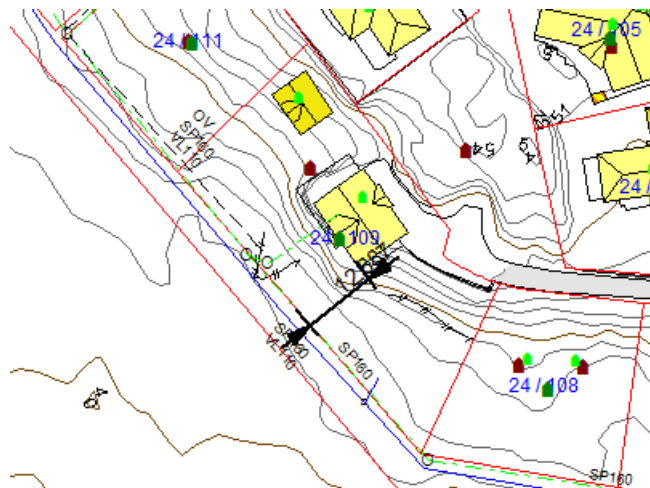

*Arne Helgesen
Avdelingsleiar Teknisk VA
Lindås Kommune
Tlf.56375669 mob. 95945434*