


LINDÅS KOMMUNE	
Klassering	185/310
0 2. 06. 2008	
Ans. saknr.	2008/1259
Leptonr.	13430/2008
Saksh.	HEGT
	Tilgangskode

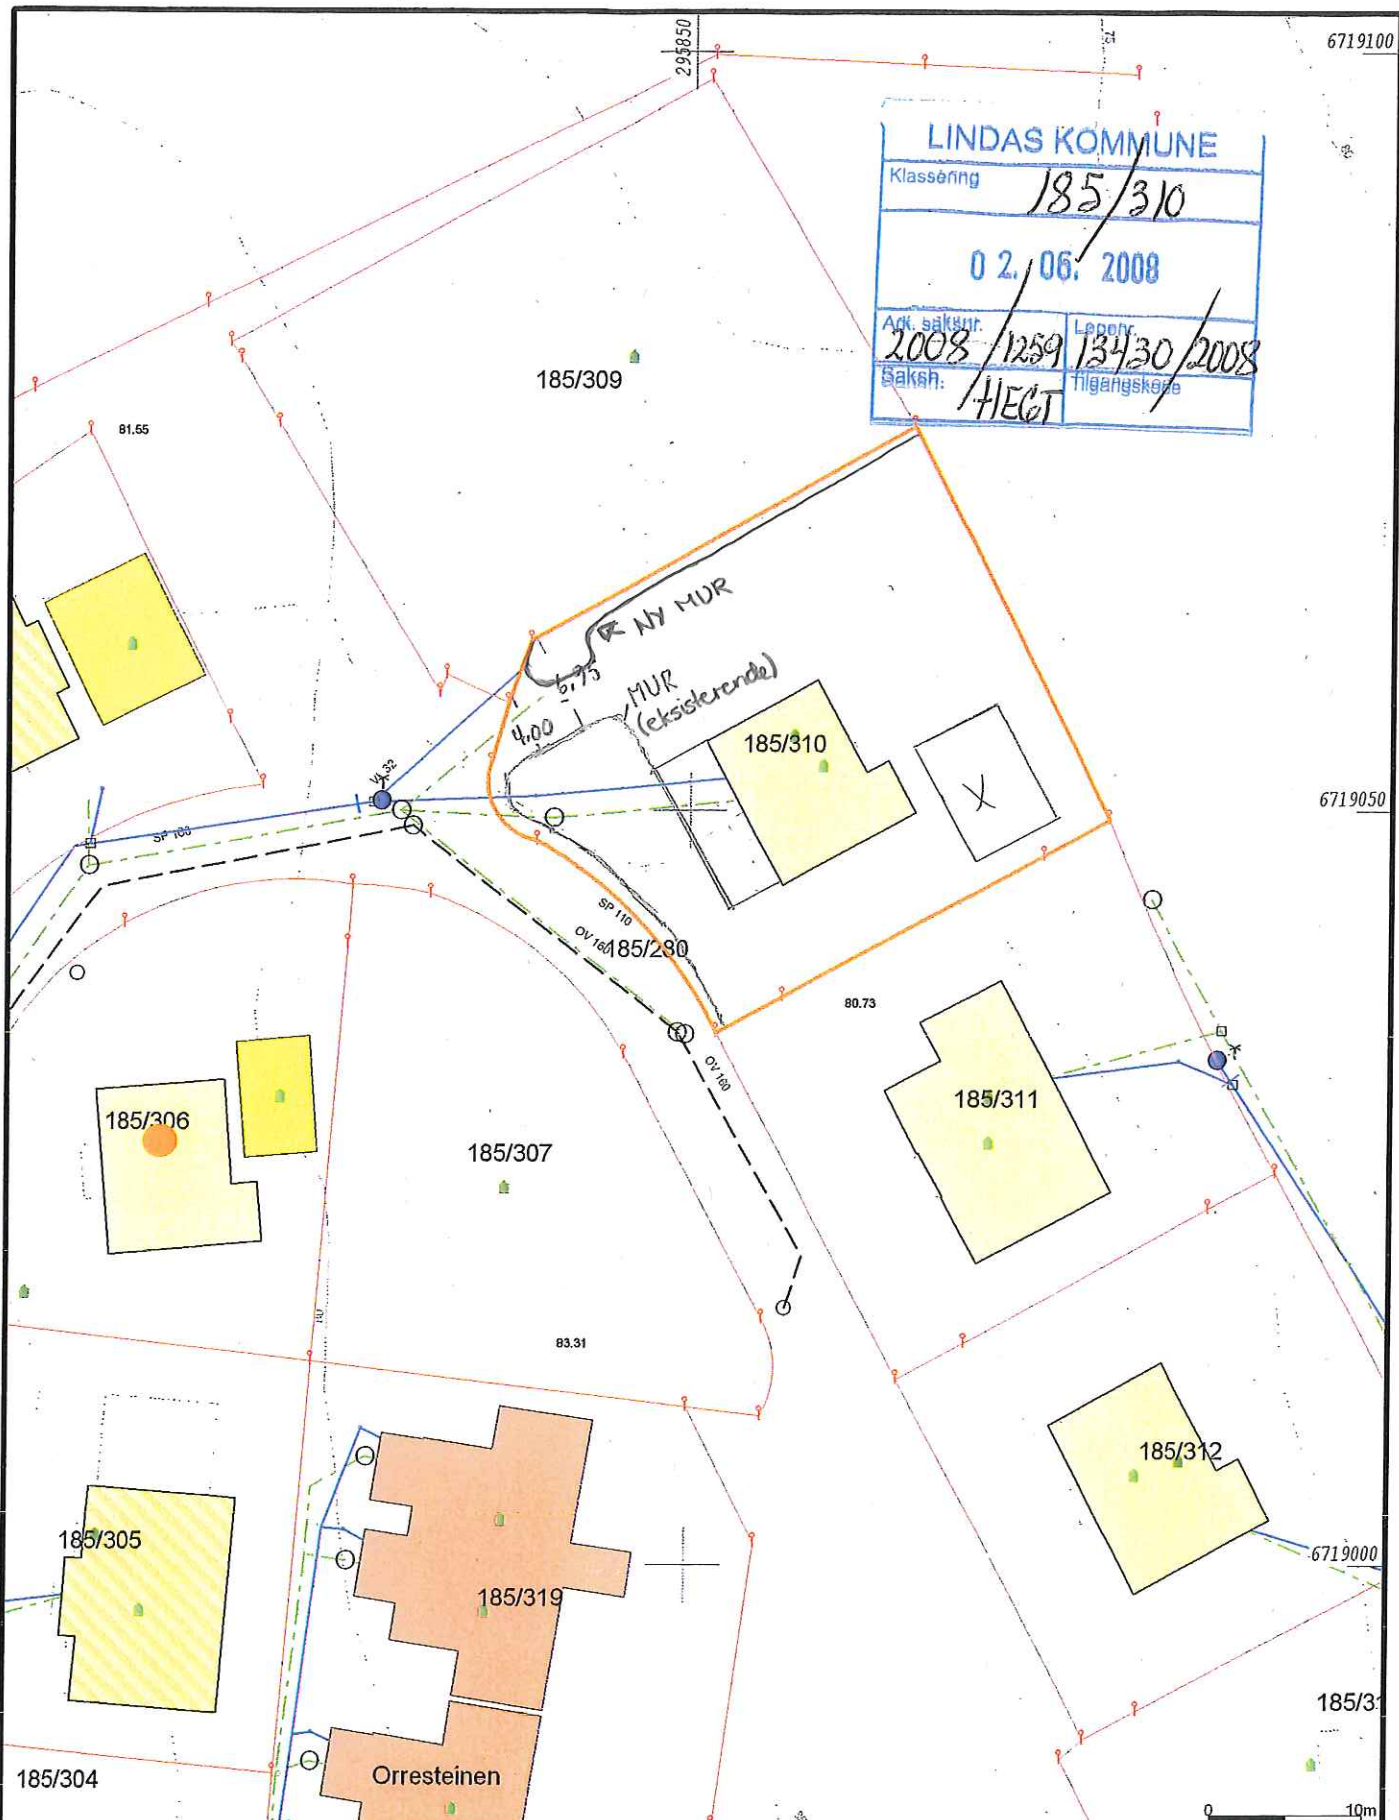

- Målte Grenser
- Registrerte Grenser
- Avlop felles
- Overvann
- Overvann prosjektert
- Pumpeledning spillvann
- Pumpeledning vann
- Spillvann
- Vannledning
- Udefinert grenser
- + Terrennmålte grense
- + Konstruert grensepunkt
- Bolig
- Bustad m/leilighet
- Våningshus
- Storre bustader
- Hytte feriehuis
- Garasje uthus
- Industri lager
- Andre bygg

Beliggenhet og høyder må oppfattes som orienterende.



Lindås kommune  
Byggesak-avdeling



Dato: 2008.02.12  
Sign: kbj

Skala: 1:500



LINDAS KOMMUNE	
Klassering 185/3K	
02.06.2008	
Ack. saksnr. 2008/1259	Løpnr. 13430
Saksh. HEGT	Tilgangsknr.

185/309

