

- Målte Grenser
- Registrerte Grenser
- Udefinert grenser
- Terrengmålte grense
- Konstruert grensepunkt
- Bolig
- Bustad m/leilighet
- Våningshus
- Storre bustader
- Hytte/ferielhus
- Garasje/uthus
- Industri/lager
- Andre bygg

Beliggenhet og høyder må oppfattes som orienterende.




Lindås kommune  
Geodata avdeling



Dato: 2016.06.13  
Sign: lini

Målestokk  
1:2000

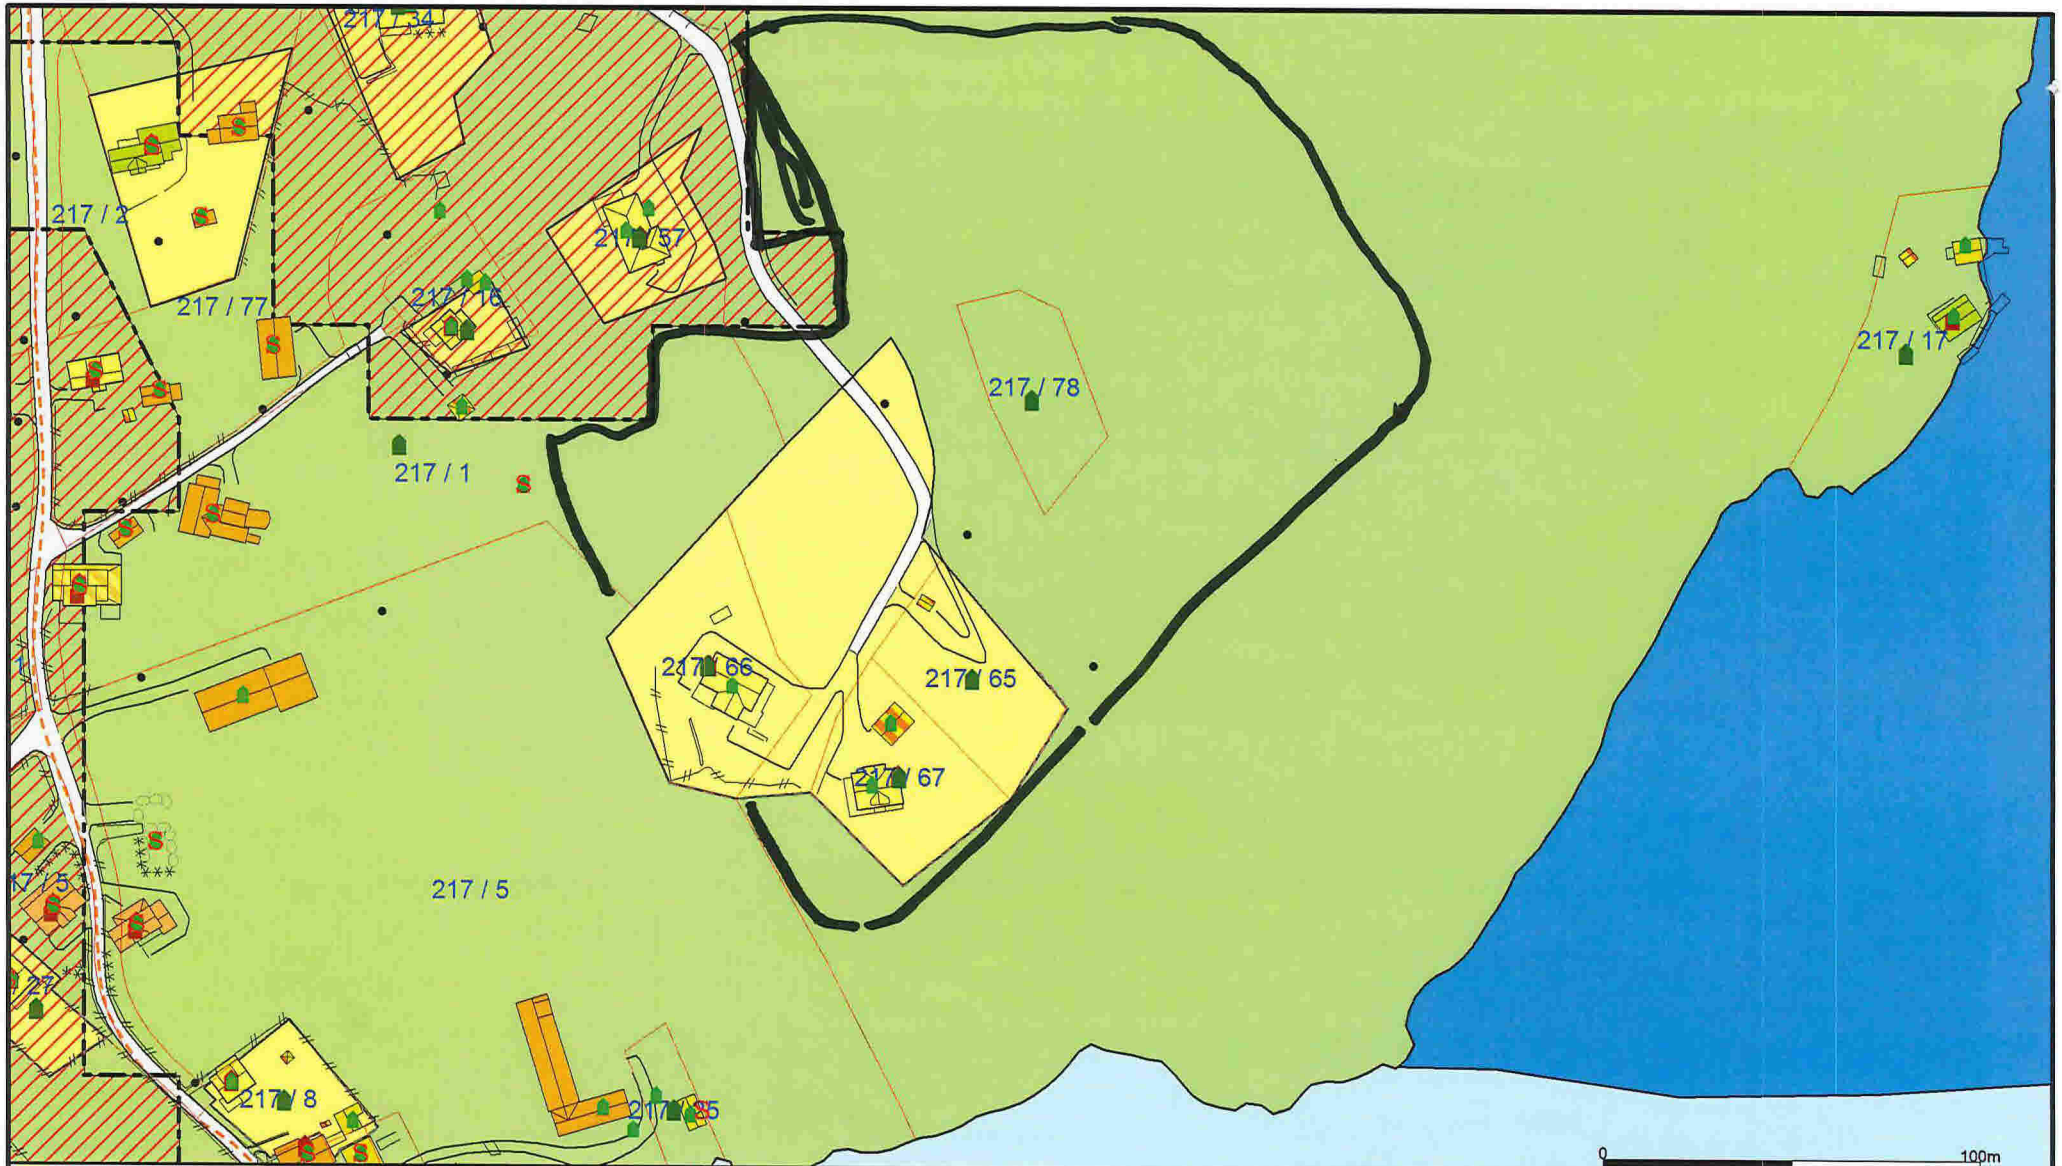

Bustadbygging	Idrettsanlegg	Friområde	Småbåthavn
Fritidsbustader	Andre typer nærmere angitt bebyggelse	Isbarkområde	Fiske
Sentrumsformål	Grav og urnelund	LNFR	Alvkultur
Off. privat tenesteyting	Komb bebyggelse og Næring	Spredt bustadbygging	Drikkevatt
Fritids- og turistforemål	Veg	Spredt Fritidsbustader	Friluftsområde
Råstoffutnytting	Hamn	Spredt Næringsbygging	Kombinerte foremål i sjø og vassdrag med eller utan tilhøyrand
Næringsbebyggelse	Gronstruktur	Bruk og vern av sjø og vassdrag	Iltedemerkone

Beliggenhet og høyer må oppfattes som orienterende.

	<b>Lindås kommune</b> Geodata avdeling		 N Målestokk 1:2000
	Dato: 2016.06.13 Sign: lini		

