


E1

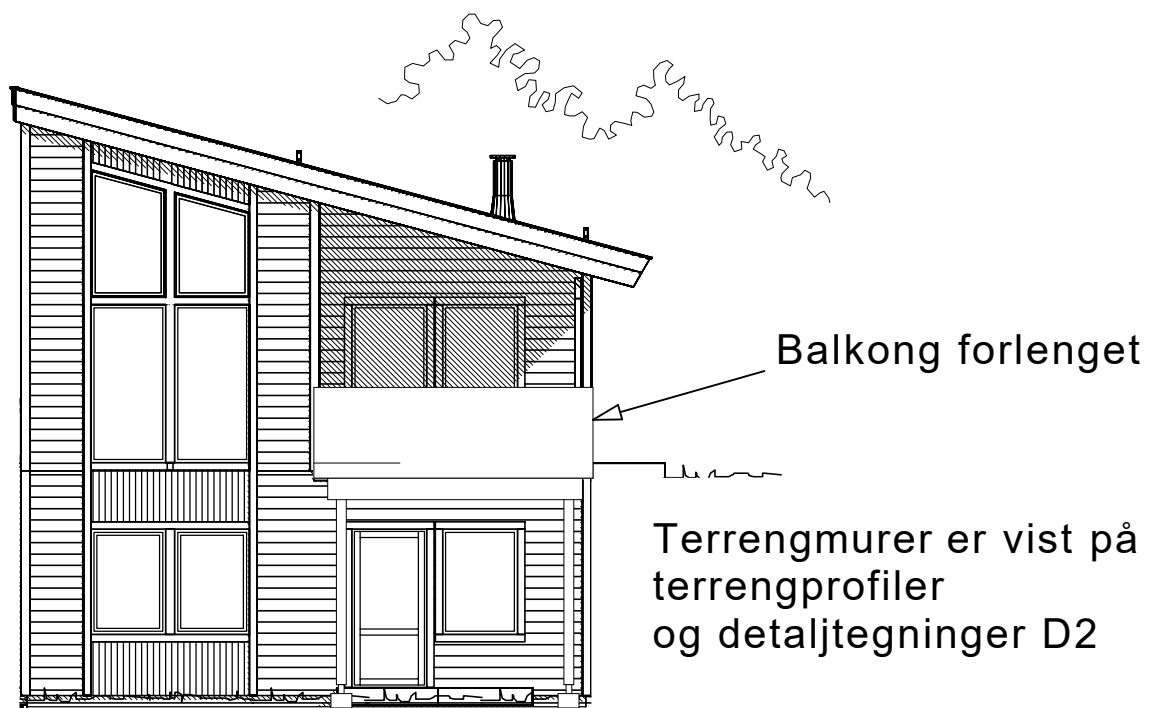

"Moderne"  
Spesial

Denne tegning tilhører Bolig Partner AS og kan ikke benyttes uten skriftlig samtykke Rev A. Forlenget balkong 150616\_ØS\_Majo Eigedom

FASADE 1	Tiltakshaver :	MÅL 1 : 100
	Linn Rognø	<b>Rev A</b>
	Sten Are Rognø	
	Byggeplass :	Nedre Mangerbua 4, 5911 ALVERSUND