

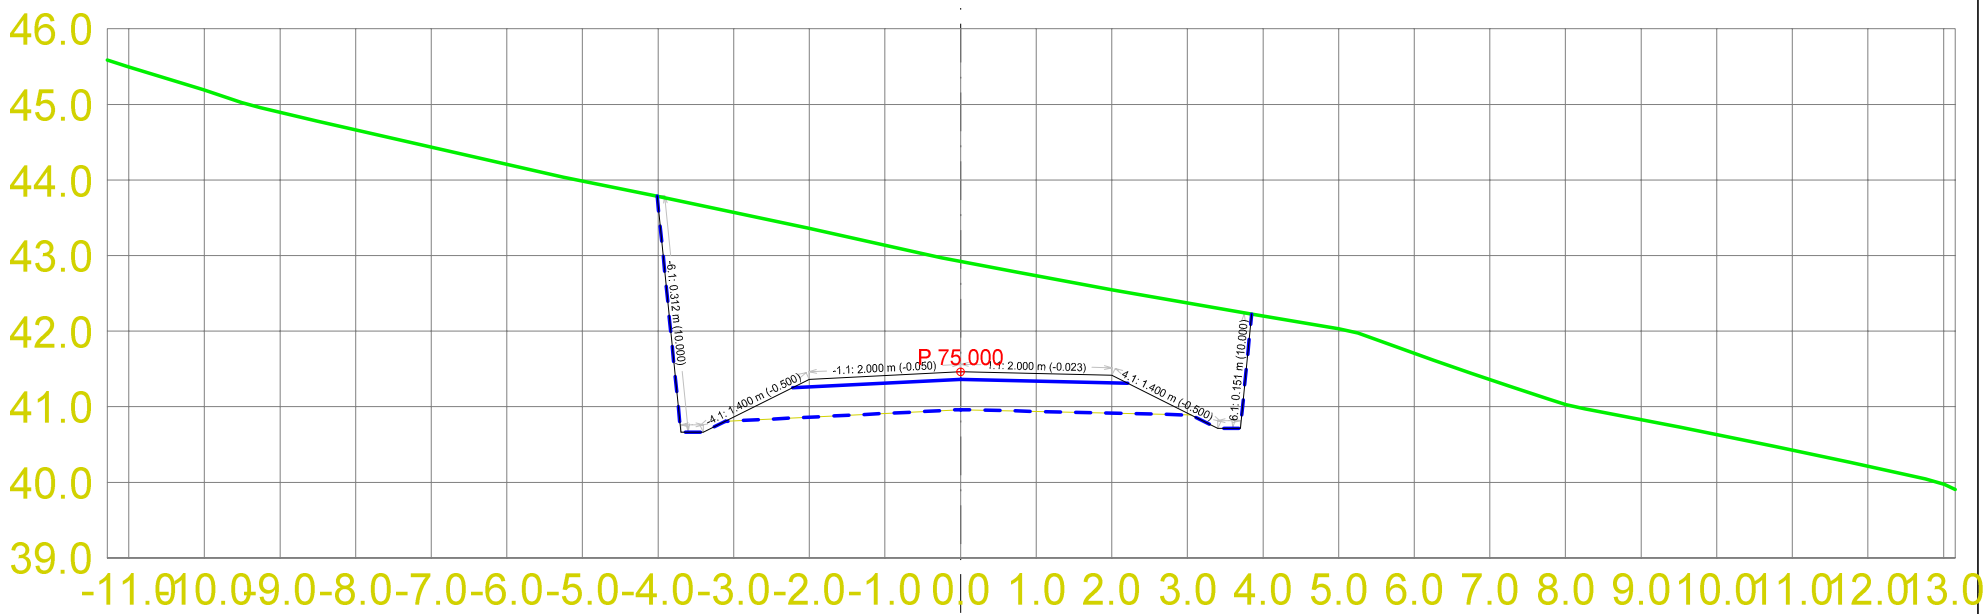


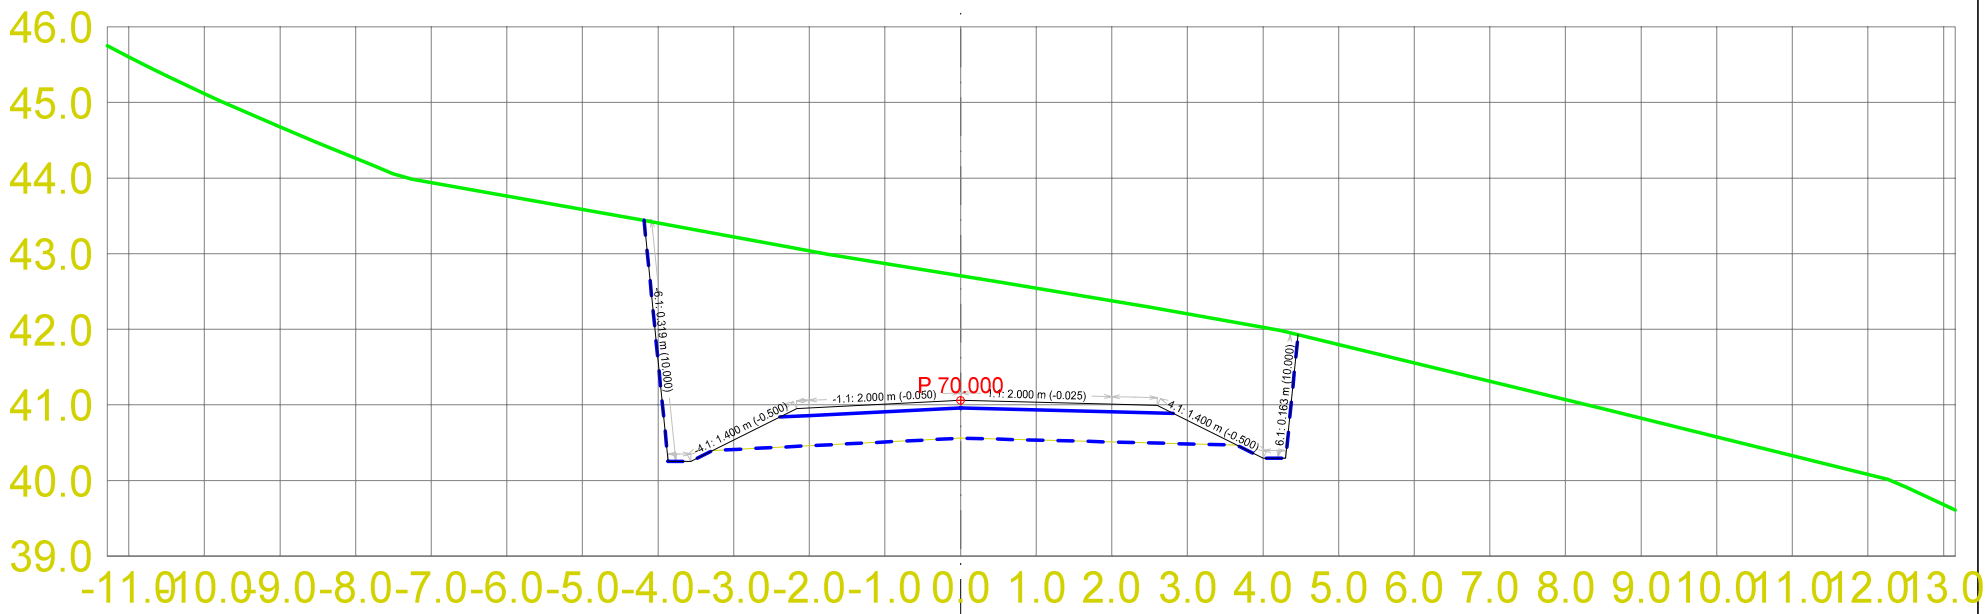

Ta hensyn til driftsbygning høyre side.
Kan velge om en vil ha dobbelskjæring
eller gå helt ut på høyre side.
Vil anbefale at det benyttes dobbelskjæring,
da en vil få avrenning langs grøft og
samtidig en buffer mot driftsbygning.

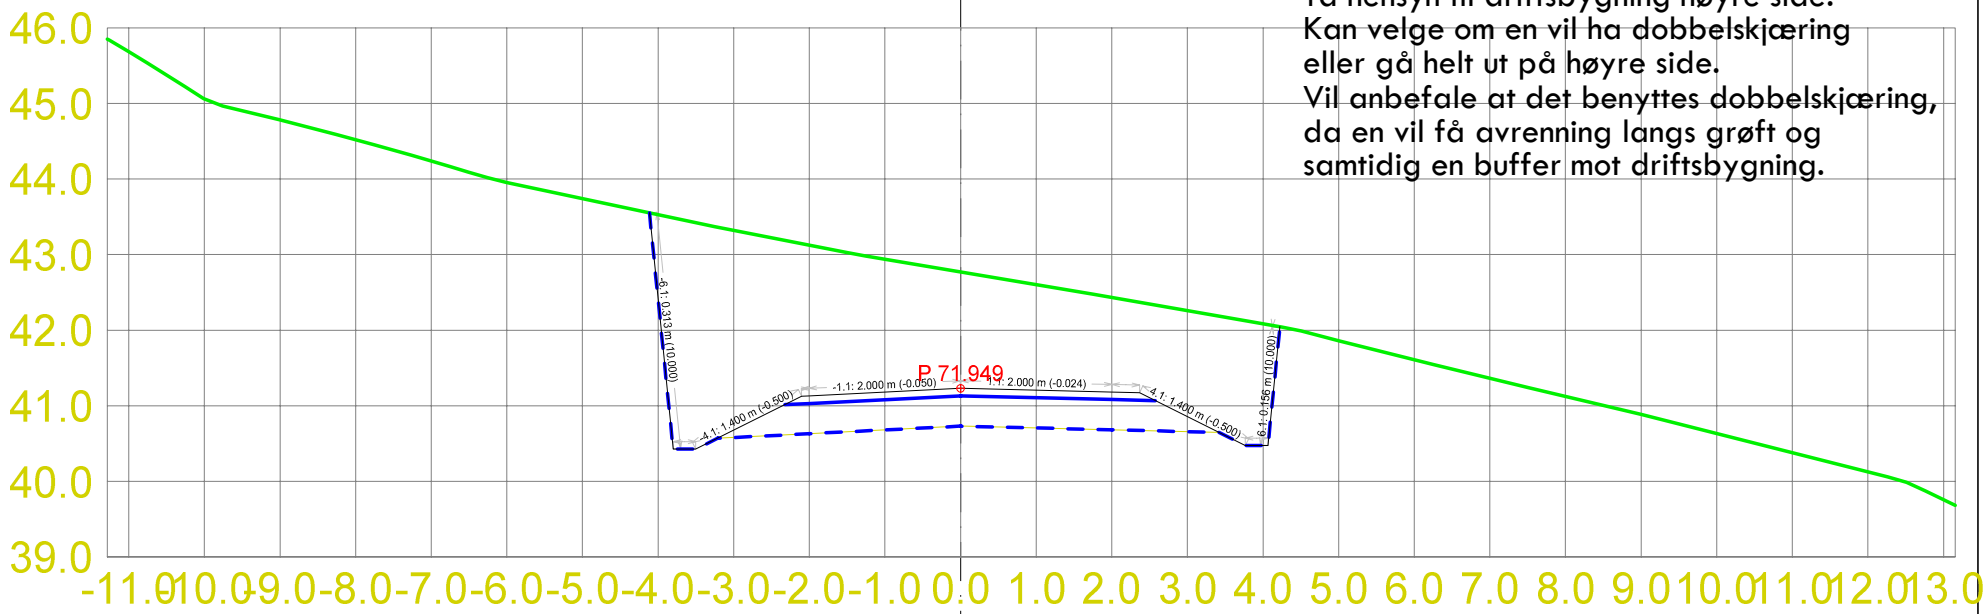

Alf Eikevik

Dato	07.06.2016	Konstr./tegnet	Godkjent	Målestokk		
				1:100		
Våge Privat vei					Erstatning for:	Erstattet av:
					308	
Henvisning:		Beregning:				