
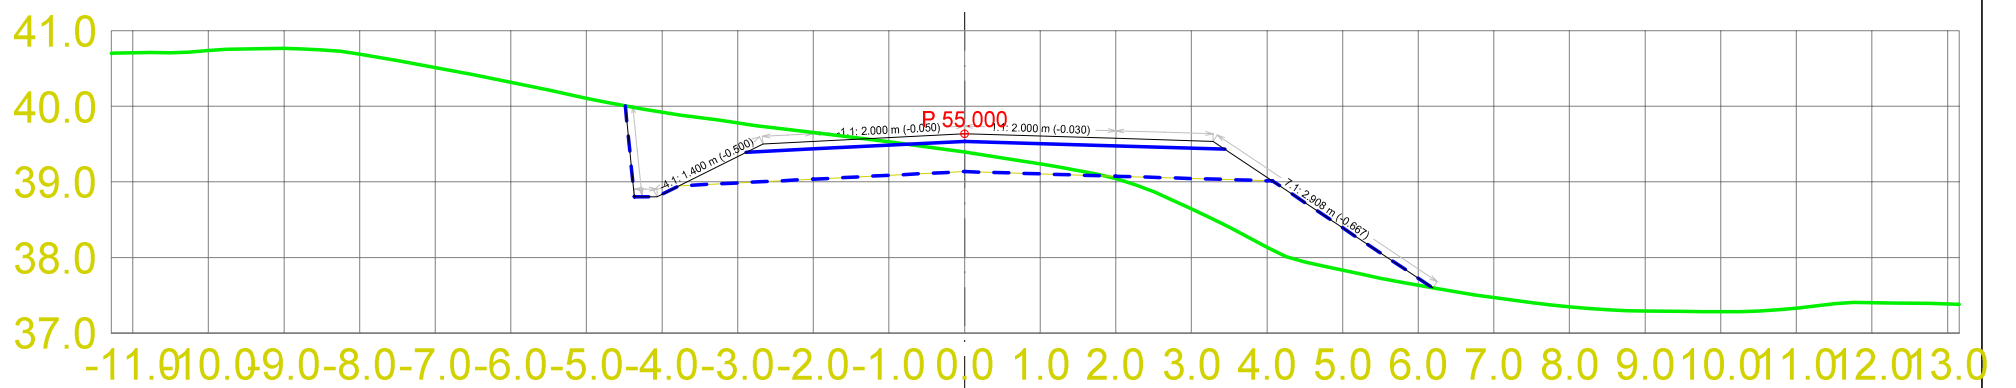
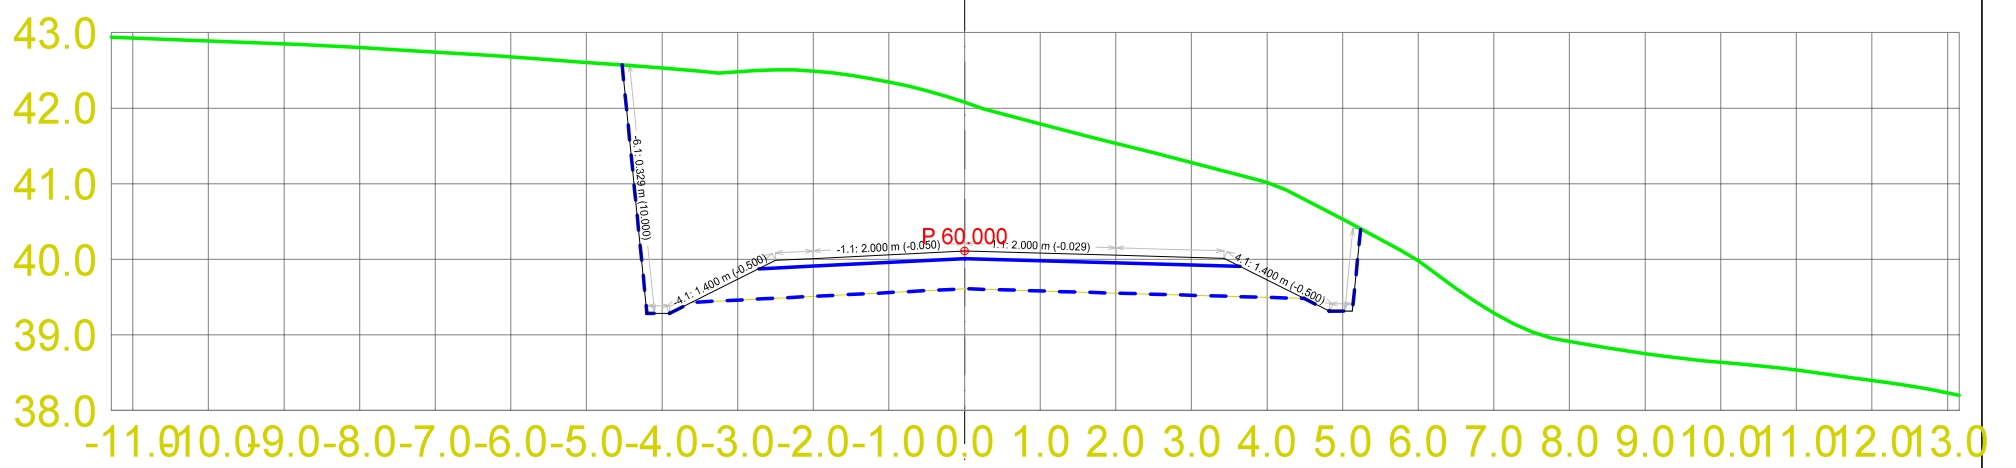


Ta hensyn til driftsbygning høyre side.
 Kan velge om en vil ha dobbelskjæring
 eller gå helt ut på høyre side.
 Vil anbefale at det benyttes dobbelskjæring,
 da en vil få avrenning langs grøft og
 samtidig en buffer mot driftsbygning.

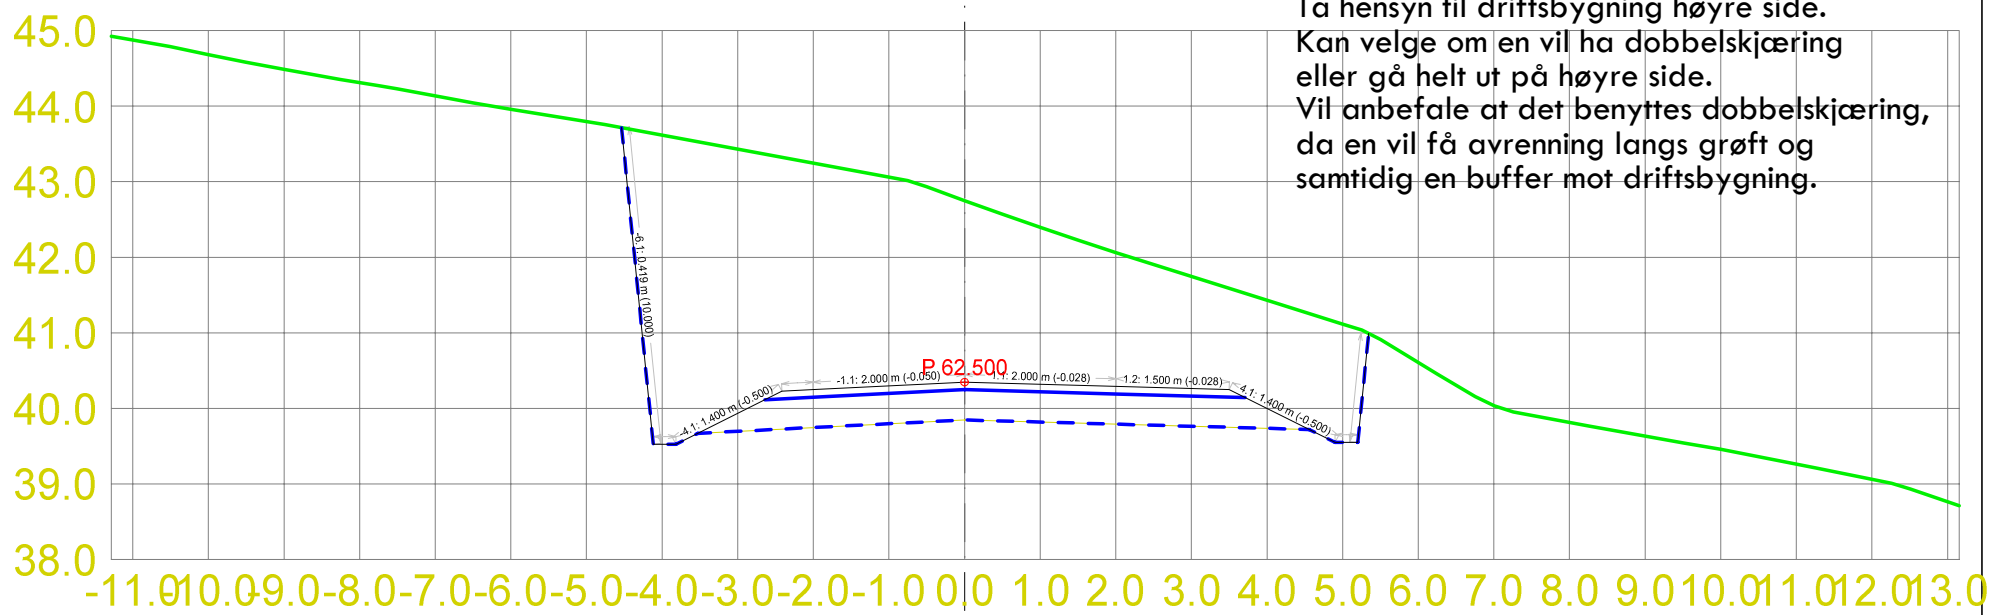

Alf Eikevik

Dato	Konstr./tegnet	Godkjent	Målestokk	
07.06.2016			1:100	
Våge Privat vei				Erstattet av:
				308
Henviisning:		Beregning:		