

LINDÅS KOMMUNE	
Klassering	
27. 06. 2016	
Ark saksh	Løpenr
16/2077	
Saksh	Tilgangskode

Til Lindås Kommune v/ Eli Bjørklid
Kvernhusmyrane 20
5914 Isdalstø

Randi MacPherson
President christiesvei 8D
5151 Straumsgrend

Dato: 22.06.2016

Sak: Søknad om overføring av land areal

Eier av grunntomt 123/9 – Inger Risa Andersen – har inngått en intensjonsavtale med eier av grunntomt 123 / 28 – Torill Rønhove Langeland – om salg av land areal. Vennligst se vedlagt signert intensjonsavtale og skisse av land areal.

Vi ber med dette kommunen bekrefte at vi kan gjennomføre oppmåling og arealoverføring etter skisse fra grunntomt 123/9 til grunntomt 123/28.

Om Dere trenger mer informasjon, vennligst ta kontakt.

Med vennlig hilsen,

På vegne av Inger Risa Andersen

Randi MacPherson (mob: 99 88 69 66) & Unni Sæbø (mob 45 77 45 45)

Dato: 22.06.2016

Intensjonsavtale om kjøp av landareal - Risa

Eier av grunntomt 123/9, Inger Risa Andersen, og eier av grunntomt 123/28, Torill Rønhovde Langeland, inngår herved en intensjonsavtale om at Torill Rønhovde Langeland skal kjøpe skissert land areal, se vedlagt, fra Inger Risa Andersen.

Intensjonen er at landarealet som blir kjøpt fra Inger Risa Andersen innlemmes i kjøpers bruksnummer, i.e. 123/28.

Dato: 21.06.2016


Signature: *Torill R. Langeland*

Torill Rønhovde Langeland

Dato: 22.06.2016

Signature: *Inger Risa Andersen*


Inger Risa Andersen

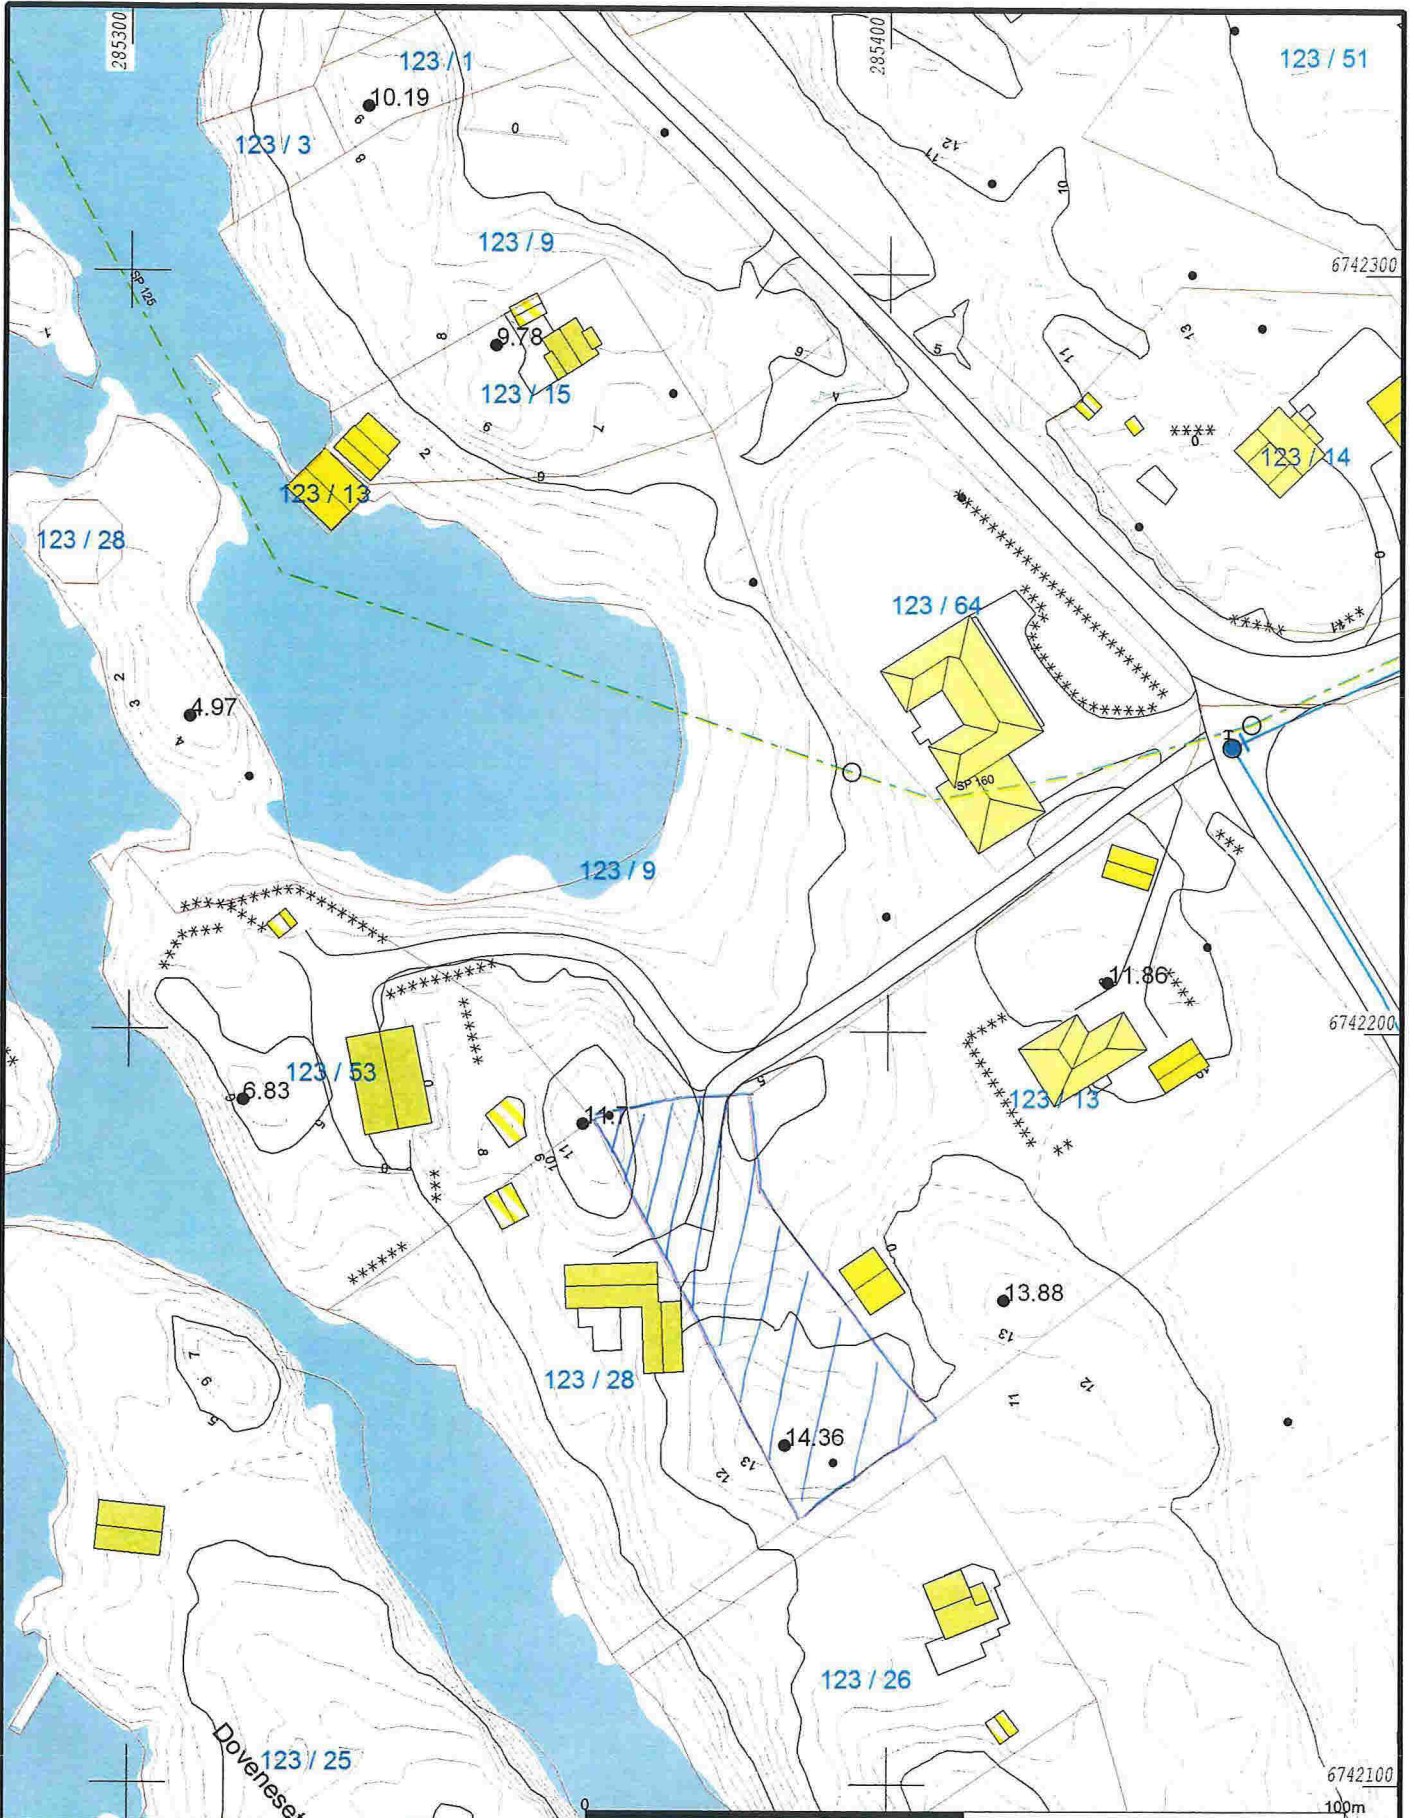

- Avlop felles
- Drensledning
- Overvann
- Pumpeledning spillvann
- Pumpeledning vann
- Spillvann
- Vannledning
- Udefinert grenser
- ↑ Terrengmålte grense
- Konstruert grensepunkt
- Bolig
- Bustad m/leilighet
- Våningshus
- Storre bustader
- Hytte/feriehus
- Garasje/uthus
- Industri/lager
- Andre bygg



Lindås kommune
Geodata avdeling

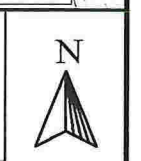

Dato: 2014.10.01
Sjgn: lite

Målestokk
1:1000

Beliggenhet og høyder må oppfattes som orienterende.