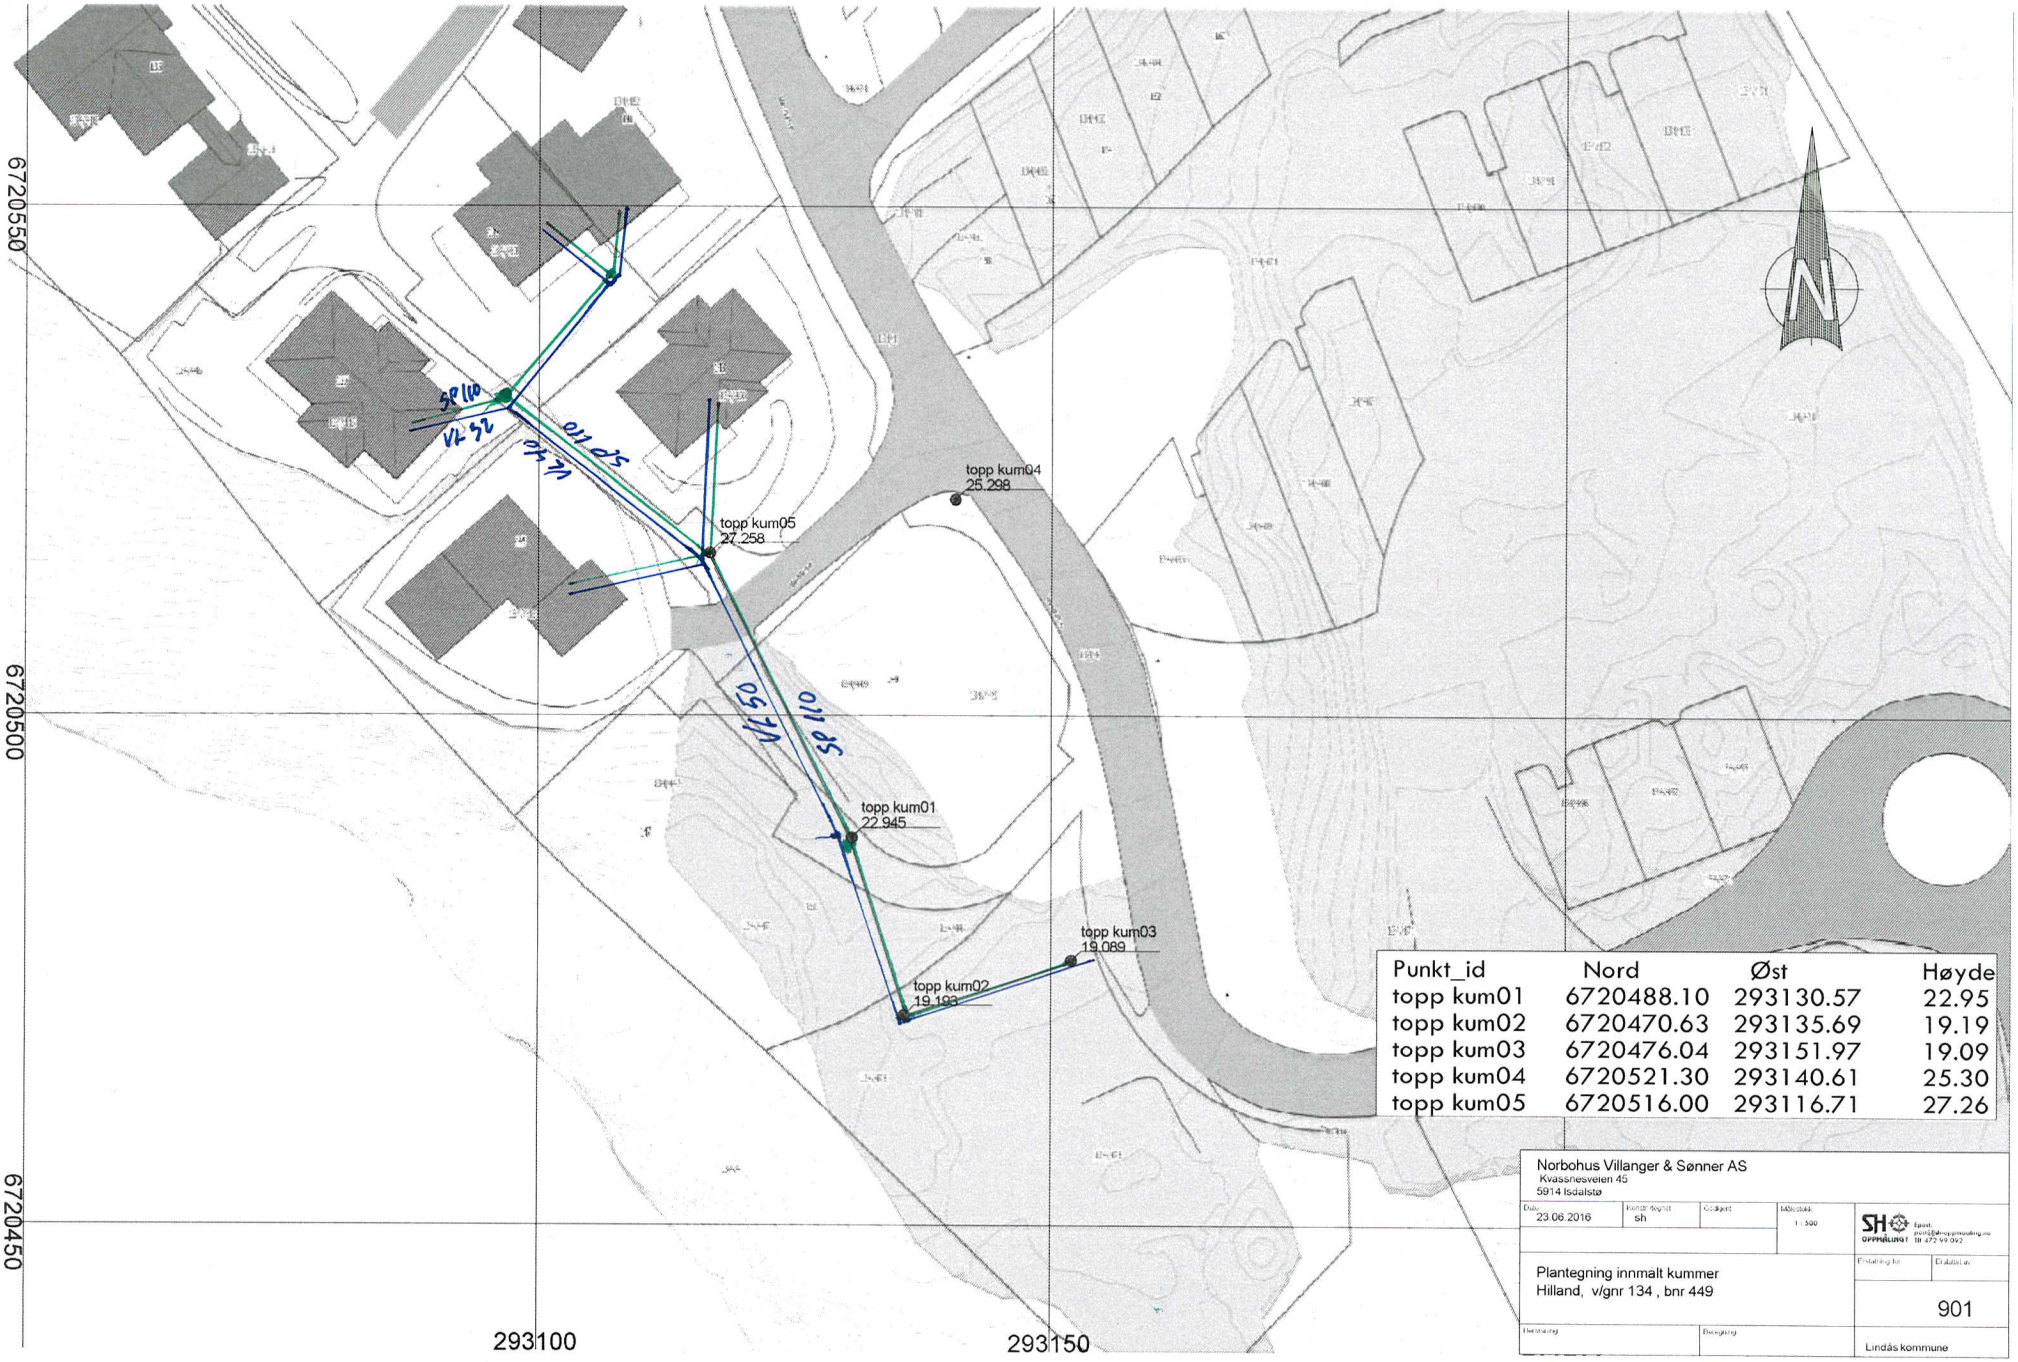

Punkt_id	Nord	Øst	Høyde
topp kum01	6720488.10	293130.57	22.95
topp kum02	6720470.63	293135.69	19.19
topp kum03	6720476.04	293151.97	19.09
topp kum04	6720521.30	293140.61	25.30
topp kum05	6720516.00	293116.71	27.26

Norbohus Villanger & Sønner AS
Kvassnesveien 45
5914 Isdalstø

Dato: 23.06.2016
Konstr.tegnet: sh
Godkjent:
M/A/S/A: 1 : 500

SH OPPMÅLING
Epost: post@shoppmaling.no
Tlf 472 99 092

Plantegning innmålt kummer
Hilland, v/gnr 134 , bnr 449

Erstatning for:
Erstattet av:

901

Godkjent:
Dato godkjent:

Lindås kommune