


All rights reserved. Passing on and copying of this document, use and communication of its contents not permitted without written authorization.

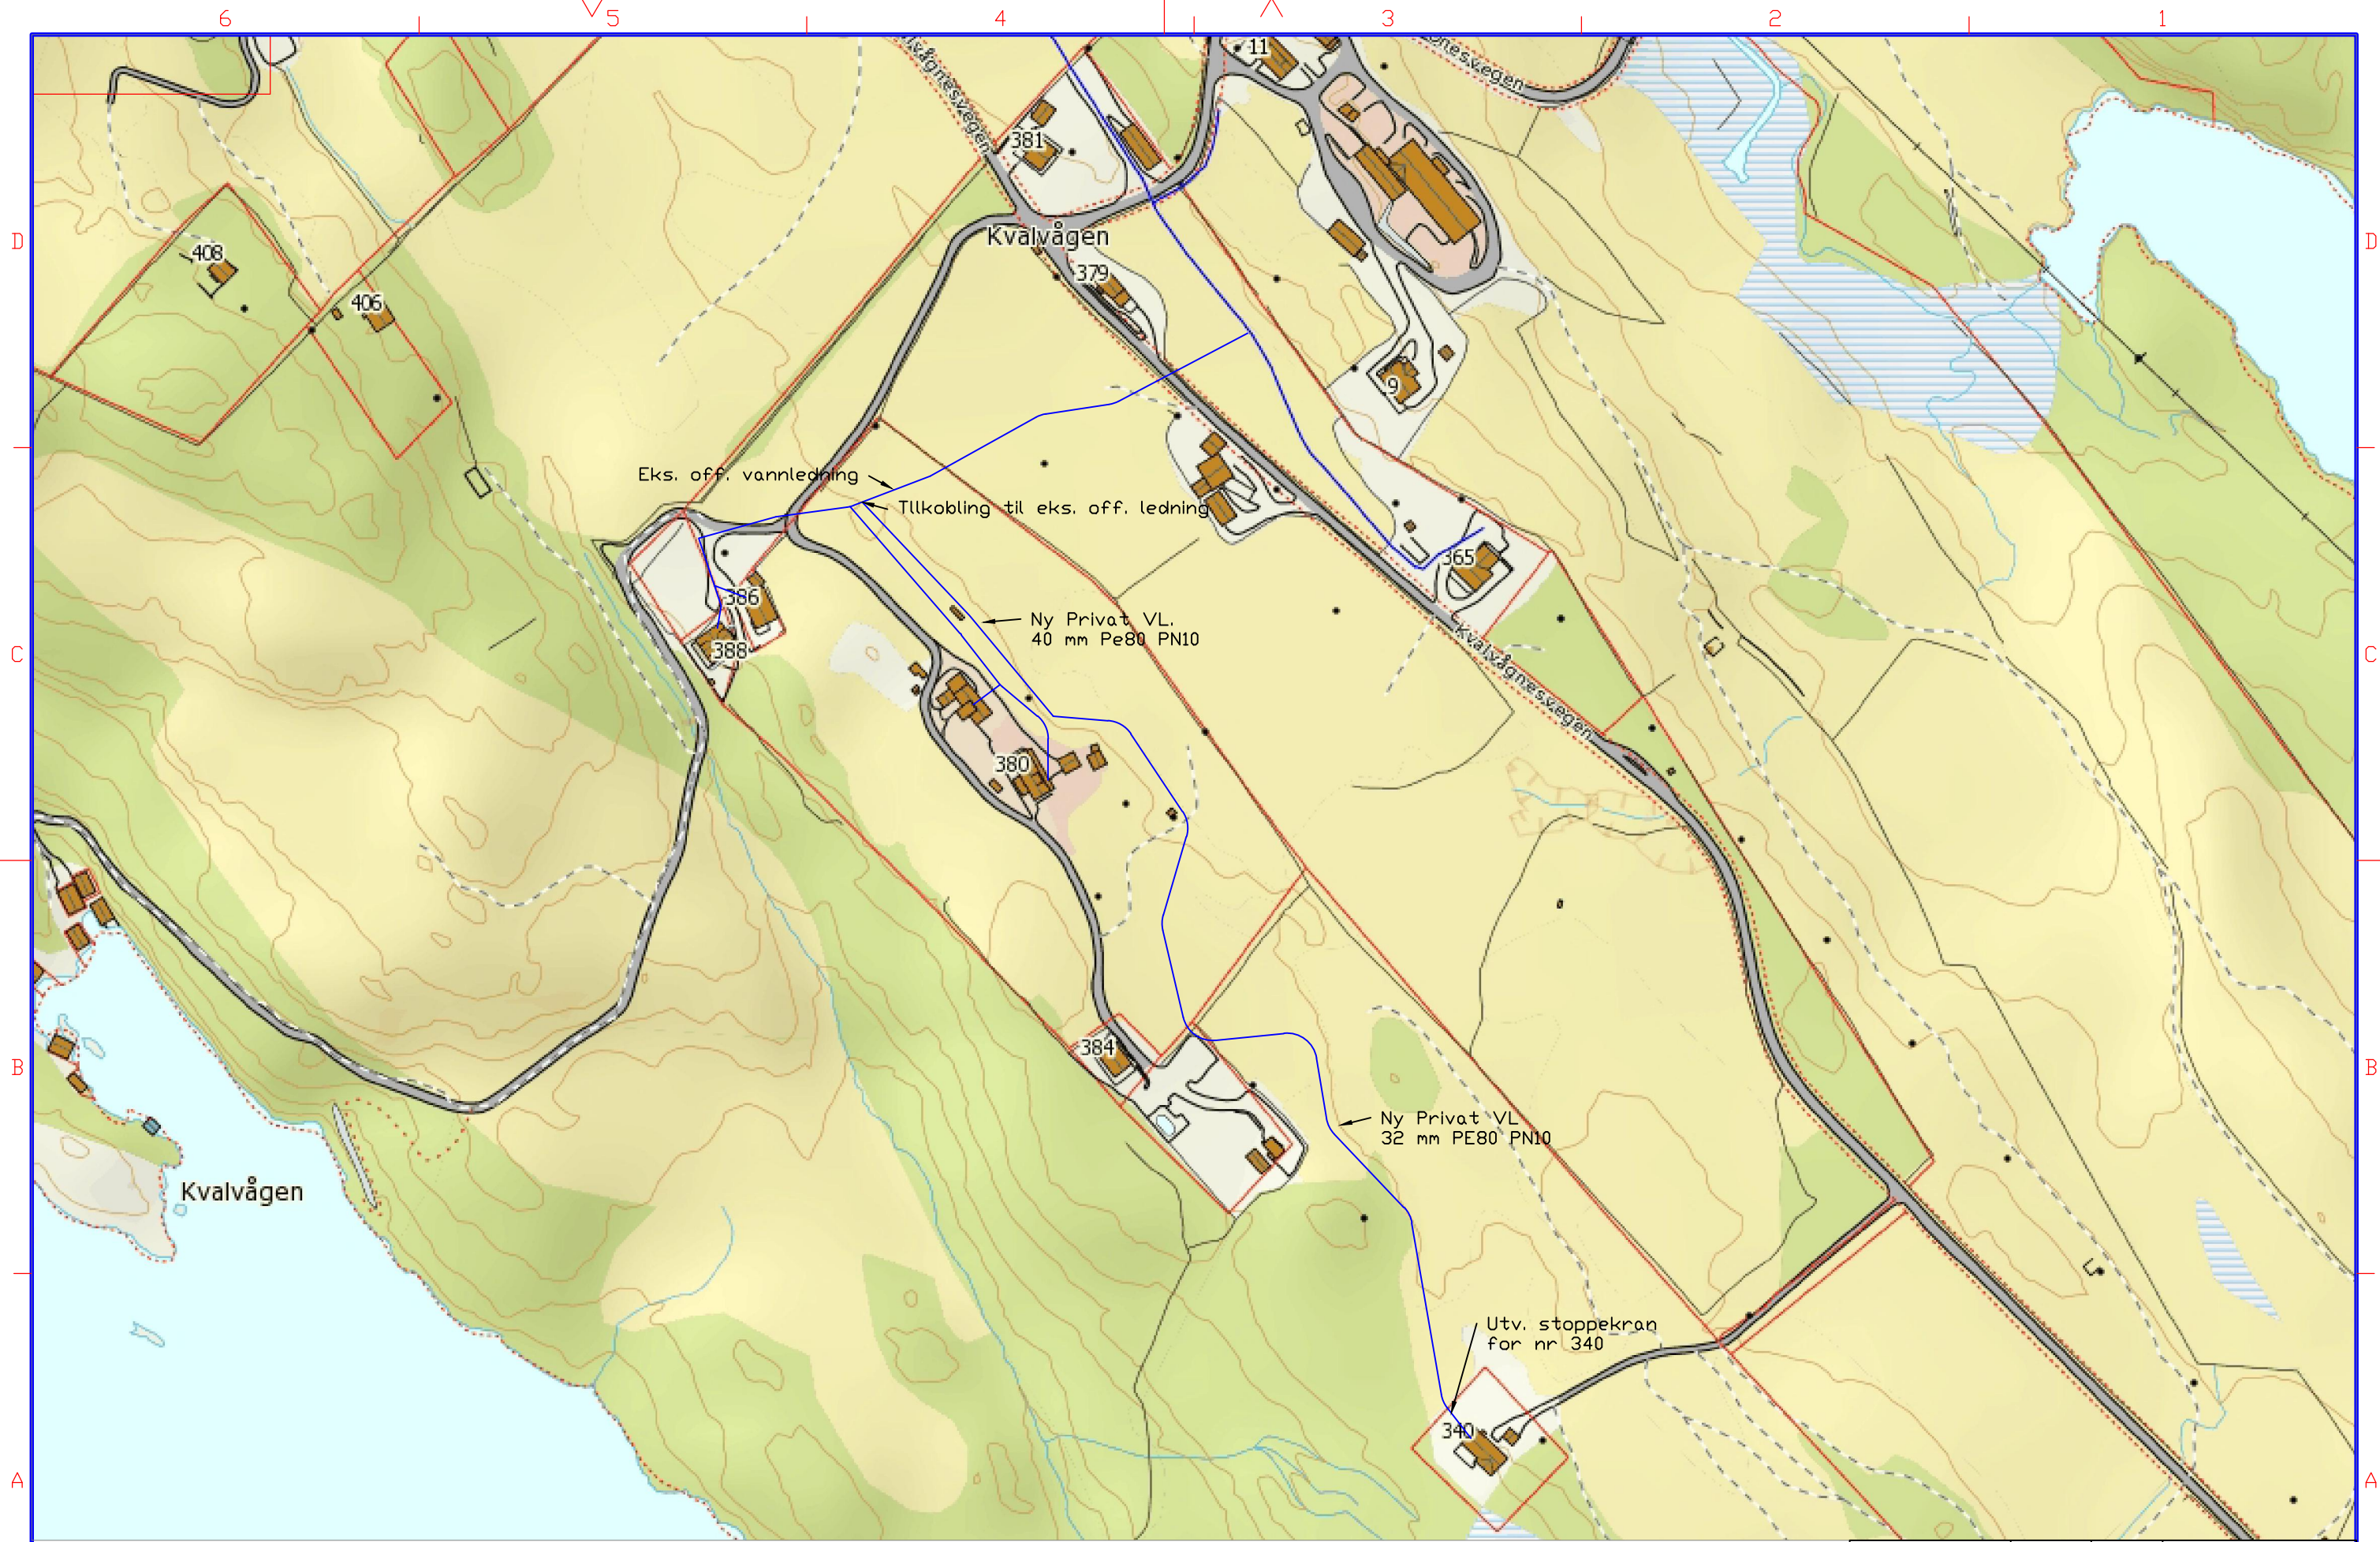

01	21.06.2016	Endring av påkoblingspunkt	H.M.N	H.M.N	H.M.N		
REV.	DATO	REVISJONS TEKST	TEGN.	SAKSB.	KONTR.	DATO	GODKJ.

Oppdrag	Ny vannledning	Oppdrags nr.	100096	Målestokk	A3 1:2000
Oppdragsgiver	Knut Tender	Dato	06.05.2016	Erst. for	Erst. av
Gbnr 85 / 21 - Lindås Kommune				Tegning nr.	VA 01
Kvalvågneset, 5956 Hundvin Lindås Rør & Sanitær AS				Rev. nr.	01
Henvisninger	Tegnet av	H.M.Nævdal	Godkjent av	Følgende	va.dwg