


Gjerding - SMIL - søknad

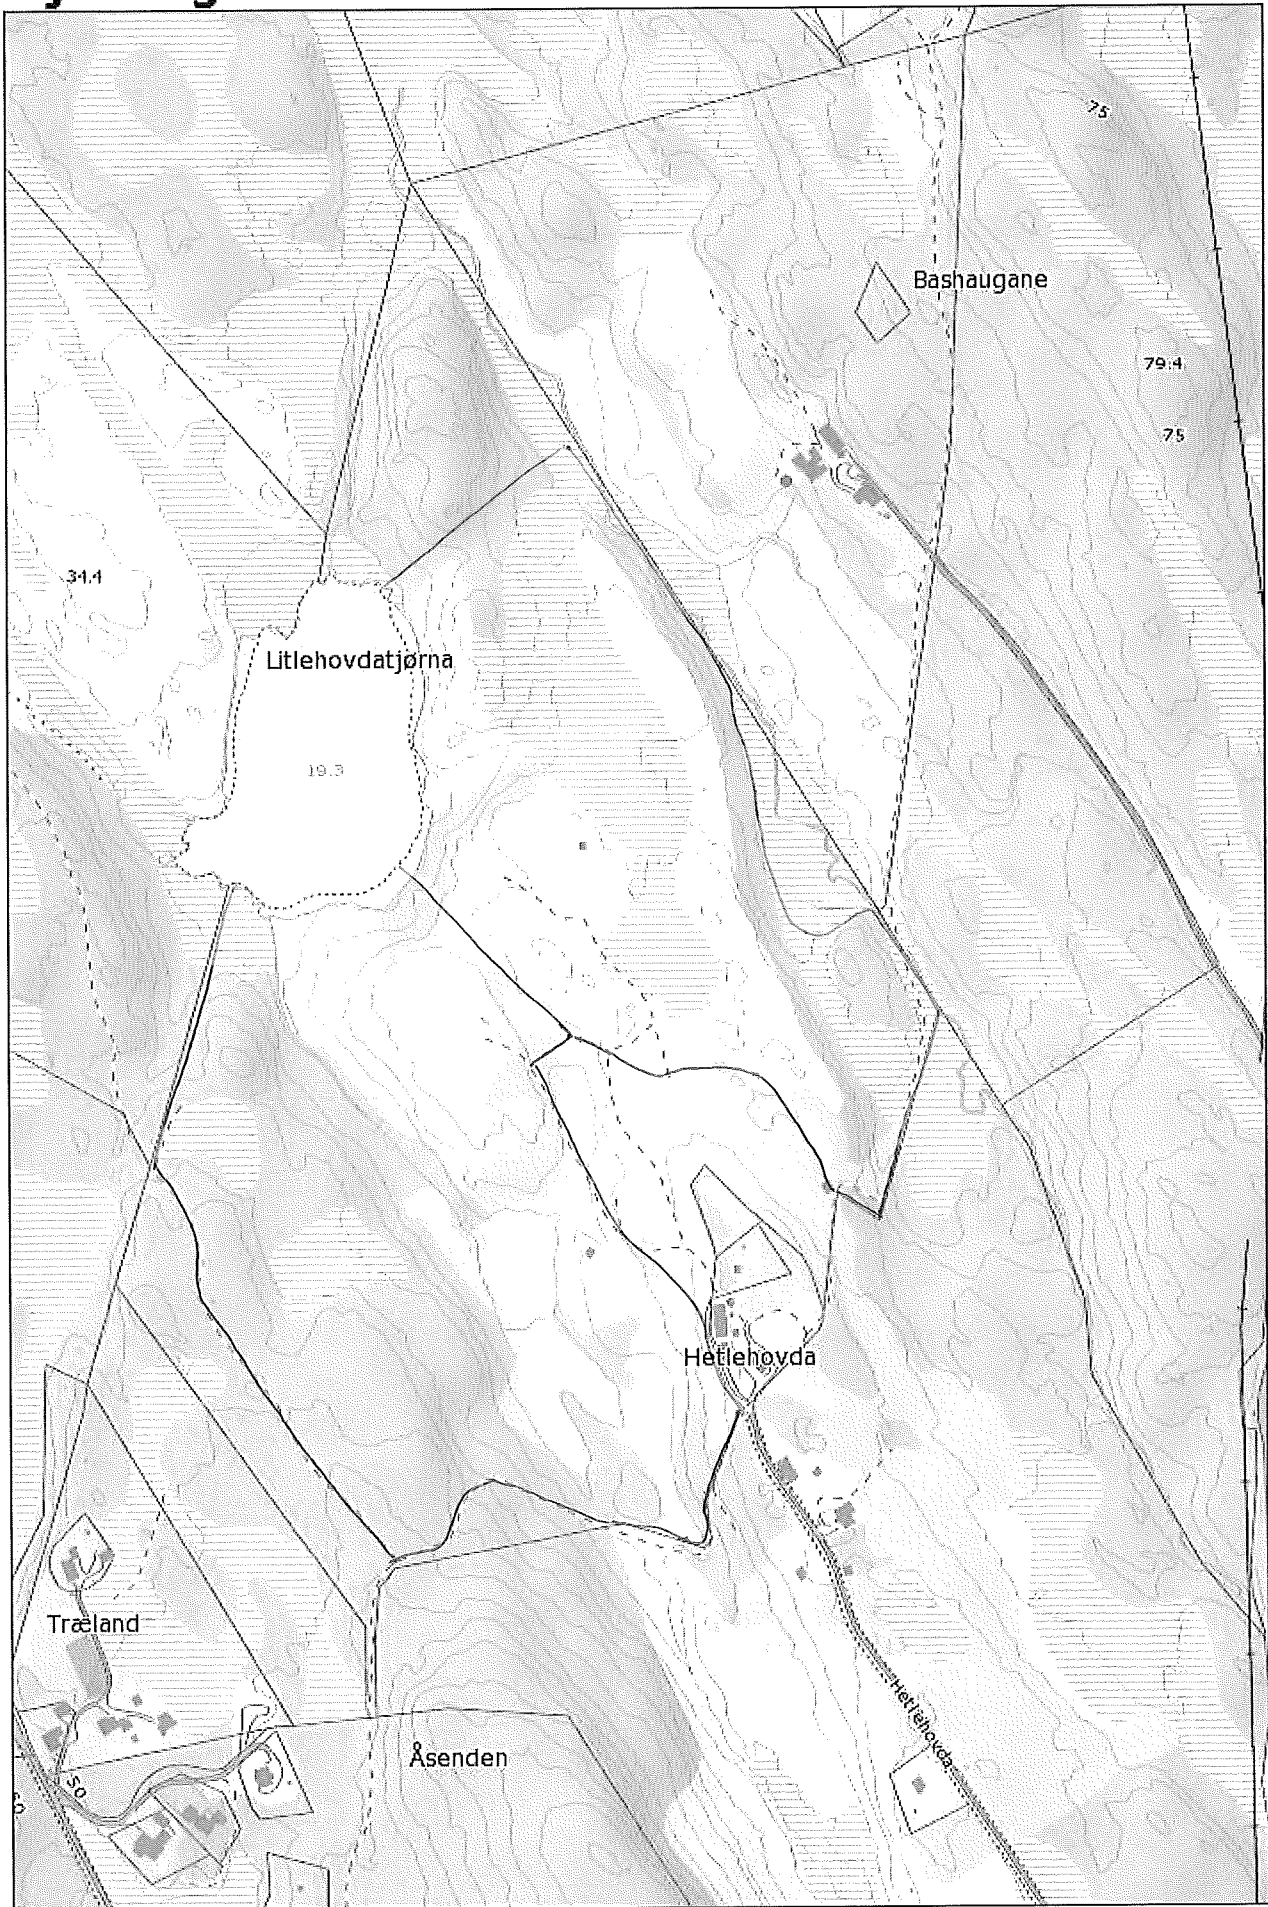

Målestokk: 1:5 000

Lindås kommune

Landbrukskontoret

Endring av SMIL – søknaden vår frå 2015

Syner til innvilga SMIL – søknad 2015. På grunn av endring i planar knytta til oppføring av ny driftsbygning på garden vår ynskjer eg å få endra trasse for gjerding frå Konglevoll til garden vår på Hetlehovda. Kostnadsoverslag / meter med gjerde vert uendra. Ny gjerdetrasse vert synt i vedlagt kart.

Med helsing



Anders Konglevoll