



Lindås
kommune

Kvernhusmyrane 20
5914 Isdalstø

Tlf. 56 37 50 00
Fax. 56 37 51 01
www.lindas.kommune.no
www.nordhordlandskart.no

- Søknad om tiltak; oppretting eller endring av matrikkeleining (deling). Pbl § 20-1 m. ¹
- Krav om matrikulering² av eining(ar) som ikkje krev handsaming etter Pbl § 20-1 m, eller oppmålingsforretning etter MI § 33.MI § 5, siste ledd og matrikkelforskrift §§ 43-48.
- Rekvisisjon av oppmålingsforretning. Matrikellova § 33.

Journalføring/stempel:

Søknaden/rekvisisjonen gjeld: ³

Plan- og bygingslova(Pbl.),Matrikellova(MI.)

Eigedom(ar)	Gnr: 81 Bnr: 24 Fnr: Snr:			
	Gnr: 81 Bnr: 11 Fnr: Snr:			
Søknad om tiltak (deling) etter, Pbl.§20-1 m og matrikulering etter MI. §5.	<p>Sakstype, Pbl. § 20-1 m:</p> <p><input type="checkbox"/> A Ny grunneigedom</p> <p><input type="checkbox"/> B Ny festegrunn over 10 år</p> <p><input checked="" type="checkbox"/> C Arealoverføring / <i>Makeskifte</i></p> <p><input type="checkbox"/> D Nytt jordsameige</p> <p><input type="checkbox"/> E Ny anleggseigedom</p>			
	<p>Søknad om dispensasjon jf. pbl. § 20-1 m:</p> <p><input type="checkbox"/> Plan- og bygningsslov</p> <p><input type="checkbox"/> Kommuneplan</p> <p><input type="checkbox"/> Reguleringsplan</p> <p><input type="checkbox"/> Utbyggingsplan (eldre lovverk)</p>			
<p>Deling i samsvar med: <input type="checkbox"/> Reguleringsplan <input checked="" type="checkbox"/> Utbyggingsplan (eldre lovverk) <input type="checkbox"/> Privat forslag <input type="checkbox"/> Anna: <i>kom. del. Plan.</i></p>				
<p>Krav om matrikulering av einingar som ikkje krev handsaming etter Pbl. § 20-1 m, eller oppmålingsforretning etter MI. § 33. ⁴</p>	<p><input type="checkbox"/> Matrikulering av einingar, og rettar (festeforhold, bruksrettar o.a.) som er tildelt matrikelnummer etter tidligare regelverk (MI. § 5, siste ledd)</p> <p><input type="checkbox"/> Samanslåing (MI. §18)</p> <p><input type="checkbox"/> Føring av referanse til eksisterande grense, (MI. § 19)</p> <p><input type="checkbox"/> Matrikulering av eksisterande umatrikulert eining (MI. §13)</p> <p><input type="checkbox"/> Registrering av uregistrert jordsameige (MI. § 14)</p> <p><input type="checkbox"/> Registrering av samla eigedom (MI. § 20)</p>			
<p>Rekvisisjon av oppmålingsforretning, MI. §33.</p>	<p>Oppmålingsforretning for matrikkeleining(ar) i medhald av løyve (delingsvedtak) etter Pbl. 20-1 m:</p> <p><input checked="" type="checkbox"/> Grunneigedom <input type="checkbox"/> Anleggseigedom <input type="checkbox"/> Jordsameige <input type="checkbox"/> Festegrunn <input type="checkbox"/> Arealoverføring</p> <p>Må fyllast ut dersom alternativ B eller C er ønskt:</p> <table border="1"> <tr> <td>A) <input checked="" type="checkbox"/> Ønskjer gjennomført utan ugrunna opphald (frist 16 veker etter pbl.-vedtak, § 20-1 m + eventuell vinterforskrift, MI. § 18,3)</td> <td>B) <input type="checkbox"/> Ønskjer å utsette oppmåling og matrikulering. Skal sjølv gje tilbakemelding når det er ønskeleg å få utført arbeidet. (Etter 3 år frå godkjenning fell gjeve løyve etter pbl. bort.)</td> <td>C) <input type="checkbox"/> Ønskjer av særlege årsaker å gjennomføre matrikulering men utsett fullføring av oppmålingsforretninga i medhald av matrikellova § 6. (Kommunen fastset frist for fullføring, ikkje lenger enn 3 år)</td> </tr>

	<p>For alt C); oppgje særlege grunnar (eventuelt i eige vedlegg):</p>			
<p>Oppmålingsforretning for matrikkeleining(ar) som ikkje krev løyve (delingsvedtak) etter pbl. 20-1 m:</p> <p><input type="checkbox"/> Oppmålingsforretning over eksisterande matrikkeleining (MI. § 33)</p> <p><input type="checkbox"/> Klårlegging av eksisterande grenser (MI. § 33)</p> <p><input checked="" type="checkbox"/> Grensejustering (MI. § 16)</p> <p><input type="checkbox"/> Uteareal til eigarseksjon (jf. eigarseksjonslova § 7 og matrikkelforskrifta § 35)</p>				

Spesifikasjon av parsell(ar) som vert søkt oppretta som matrikkeleining(ar):

Parsell nr.	Areal ca. m ²	Arealtype før deling	Eventuelt journal nr	Eventuelt namn og adresse på kjøpar/festar
81/14	75m ²	Fritidsreindom		Ada O. Paulsen Fellesareal tlytteleget.
81/11	75m ²	— — —		

Opplysingar om omsøkt tiltak; bruk, tilkomst, vassforsyning og avlaup:

Parsellen/ane skal nyttast til ⁵	<input type="checkbox"/> Sjølvstendig brukseining	<input type="checkbox"/> Tilleggsareal til	GNR: BNR: FNR: SNR:
	<input type="checkbox"/> Bustadhus	<input type="checkbox"/> Offentleg verksemd	<input type="checkbox"/> Offentleg friluftsområde
	<input checked="" type="checkbox"/> Fritidshus	<input type="checkbox"/> Landbruk/Fiske	<input type="checkbox"/> Offentleg veg
	<input type="checkbox"/> Industri/Bergverk	<input type="checkbox"/> Naturvern	<input type="checkbox"/> Kommunikasjonsareal / teknisk anlegg
	<input type="checkbox"/> Varehandel/bank/forsikring/hotell/restaurant/anna:		
Tilkomst Pbl. § 27-4 Veglov §§ 40-43	<input type="checkbox"/> Riks-/fylkesveg	<input type="checkbox"/> Kommunal veg	<input checked="" type="checkbox"/> Privat veg
	<input type="checkbox"/> Ny avkjørsel frå offentleg veg	<input type="checkbox"/> Utvida bruk av eksisterande avkjørsel	
	<input type="checkbox"/> Avkjørselsløyve gjeve (vedlagt)	<input type="checkbox"/> Søknad om avkjørselløyve (vedlagt)	<input type="checkbox"/> Tilkomst sikra i følge vedlagt dokument
Vass-forsyning Pbl. § 27-1 og -3	<input checked="" type="checkbox"/> Offentleg vassverk		<input type="checkbox"/> Privat fellesvassverk. Tilknytingløyve lagt ved
	<input type="checkbox"/> Anna:		
Avlaup Pbl. § 27-2 og -3	<input type="checkbox"/> Offentleg avlaupsanlegg	<input type="checkbox"/> Privat enkeltanlegg	Beskriv: ingen endring
	<input checked="" type="checkbox"/> Privat fellesanlegg		
	<input type="checkbox"/> Utsleppsløyve gjeve (vedlagt)	<input type="checkbox"/> Søknad om utsleppsløyve (vedlagt)	

Vedlegg ⁶

	Nr. frå - til	Ikkje relevant
Partsliste/naboliste (alternativt kan nyttast s 4 eller kvitteringsskjema for rekommandert sending)	VEDLEGG 1.1	<input type="checkbox"/>
Kart og situasjonsplanar <i>og naboer 8/11-20-23-33g 34</i>	VEDLEGG 1.2	<input type="checkbox"/>
Avtale om veg/tilkomst, inkl. kart		<input checked="" type="checkbox"/>
Private servituttar		<input checked="" type="checkbox"/>
Uttale/samtykke frå andre offentlege myndigheiter		<input checked="" type="checkbox"/>
Andre avtalar, dokumentasjon <i>Skriv frå formann tlytteleget</i>	VEDLEGG 2.	
Andre vedlegg <i>kart som vise makedskifte</i>	VEDLEGG 3.	<input type="checkbox"/>
<i>Utsnitt av kommunedelplanen nov. 2015</i>	VEDLEGG 4.	<input type="checkbox"/>

Andre opplysninger og underskrift(er):

Andre opplysninger (f.eks. rettshavere av betydning)				Rettshavere Fellesskap 81/11 Hyttelaget - Risøy			
Heimshavar (ar) 81/11	Namn: Risøy Hyttelag		1/formann ERLING DRABLOS		Tlf: 926 91852		
	Adresse: Storabrekka 25		Postnr: 5355	Stad: KNARREVIK			
	E-post: erling.drablos@blekfiber.no						
Underskrift	Stad: Risøy		Dato: 9/5-15	Underskrift: Erling Drablos			
Heimshavar(ar) 81/24	Namn: Ada Oddlaug Paulsen				Tlf: 90559772		
	Adresse: Idrettsveien 21 A		Postnr: 5052	Stad: Bergen			
	E-post: a.pauls@online.no						
Underskrift	Stad: Bergen		Dato: 9/5-15	Underskrift: Ada Paulsen			

Kan nyttast til utfyllande merknader:
Makeskifte mellom Gnr 81 bnr 11 og Gnr 81 bnr 24

= Se vedlegg 2: vedr stris fra formann i Risøy Hyttelag, her vedr makeskifte, hvor tomt/parcell av arealet forblir det samme etter grensejustering. Se og så vedlegg 3.

- Da arealene her er likeverdige (Frikvadratlig/forml) og ingen endring av arealer for 81/11 og 24 blir det heller ingen verdi overføringer

- Grensejusteringen krever heller ingen dispensasjoner iht kommunedelplanen av Nov. 2015.




NB! Se kvittering for nabovarsel som er varstet: ihht tidligere utdanning.

Partsliste (naboar, bruksretts- og servitutthavarar, og andre som er varsla)

Trengst ikkje fyllast ut dersom partsliste følgjer som eige vedlegg, alternativt kan kvitteringskjema for rekommandert postsending nyttast.


Namn:		Adresse:		Namn:		Adresse:	
Eigedom (gnr., bnr., fnr., snr):		Partsstilling:		Eigedom (gnr., bnr., fnr., snr):		Partsstilling:	
Stad:	Dato:	Underskrift:		Stad:	Dato:	Underskrift:	
Legges kvittering på partsliste
 Legges kvittering på partsliste

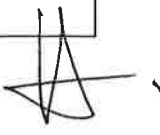* Se vedlegg: 
 4
 1.2. og 2.2.

Risøy, Lindås Gnr. 81, Bnr. 24

* 81/11 - Fellesareal

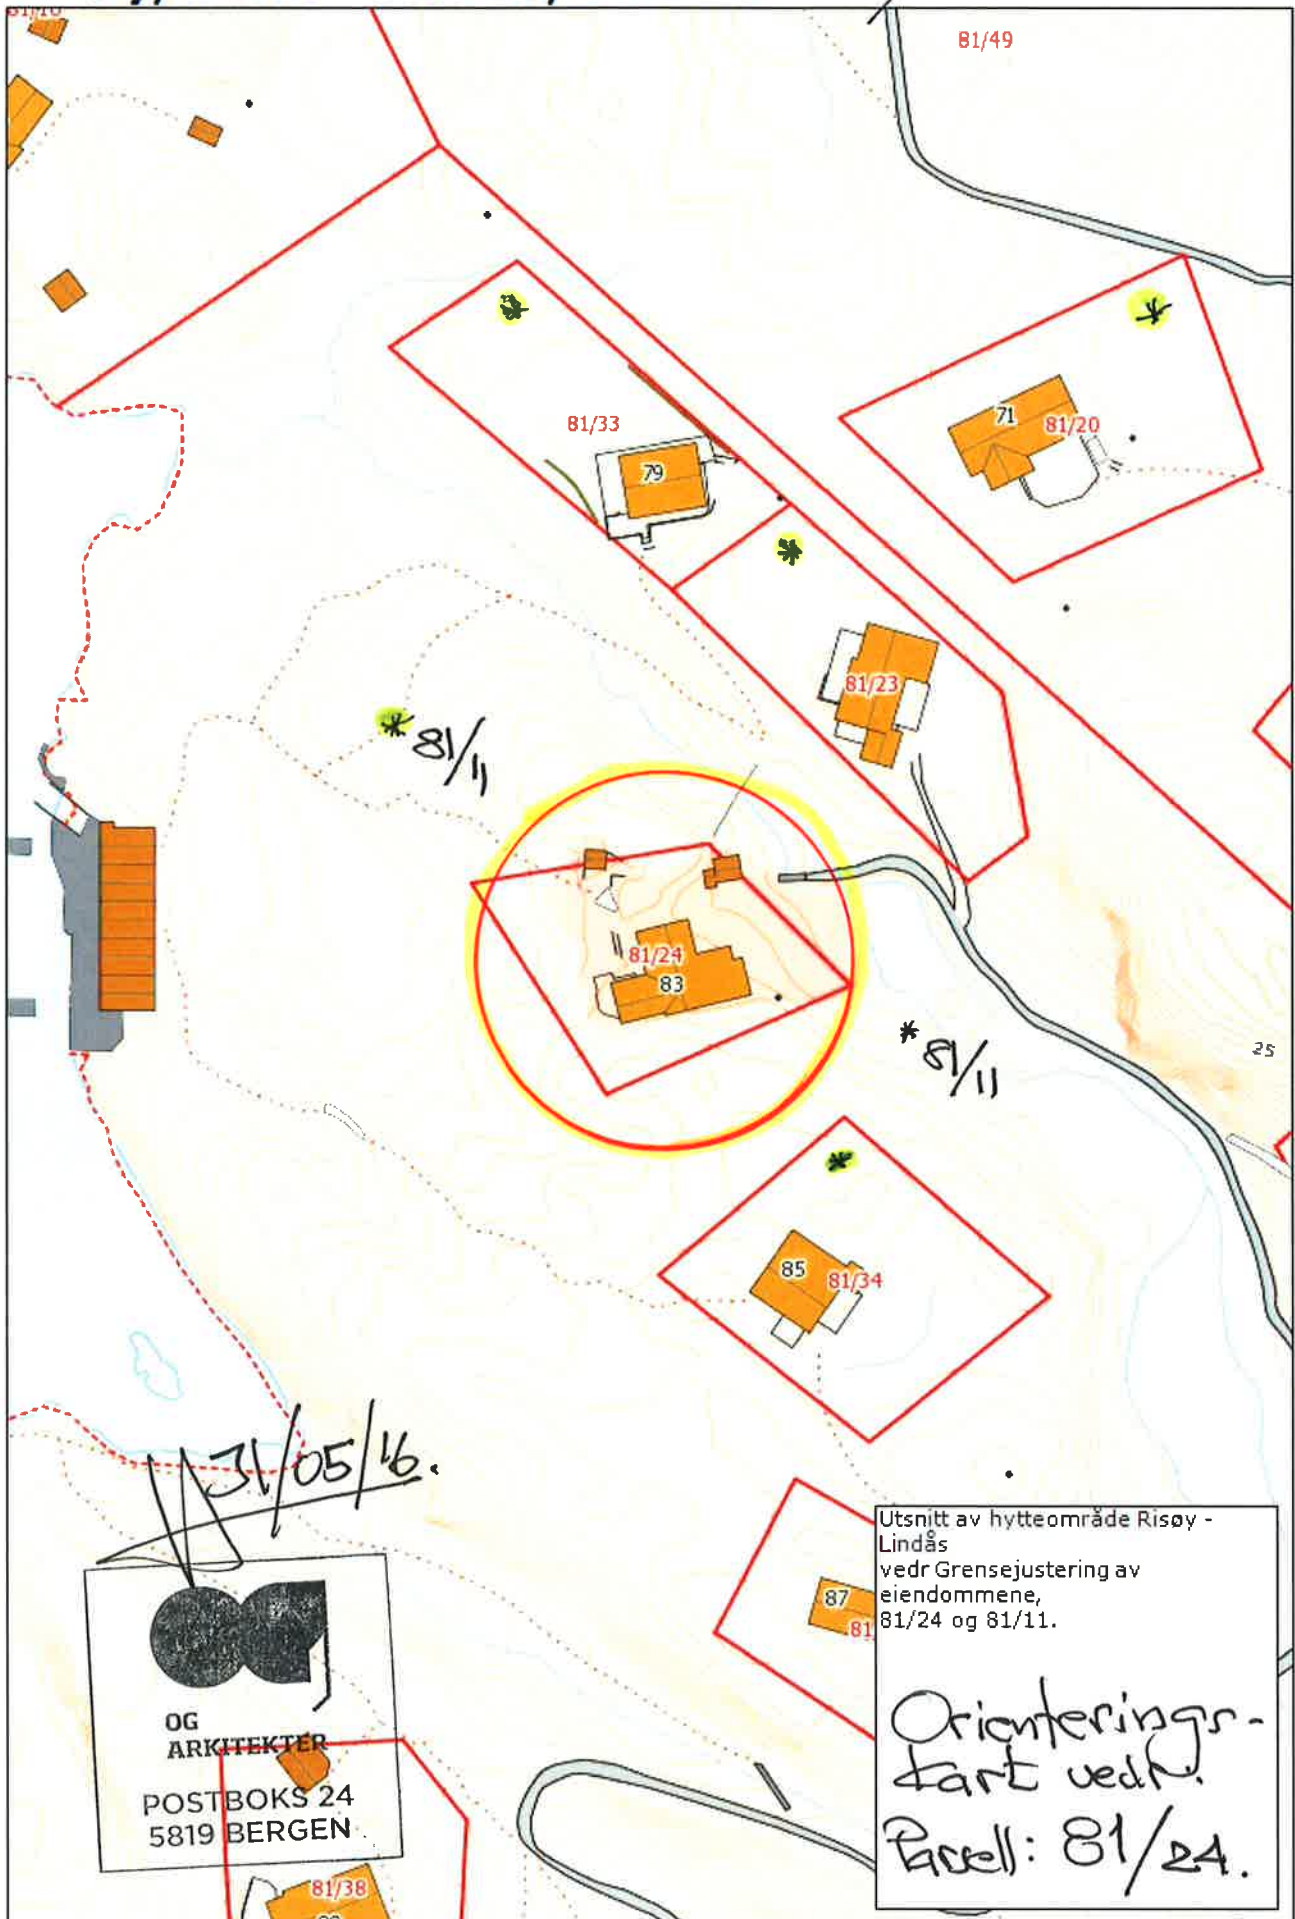

31/05/16.
OG
ARKITEKTER
POSTBOKS 24
5819 BERGEN

Utsnitt av hytteområde Risøy -
Lindås
vedr Grensejustering av
eiendommene,
81/24 og 81/11.
Orienterings-
kart ved N.
Parcel: 81/24.

Målestokk: 1:1 000

Vedlegg nr. C - **1.**

VEDLEGG nr. 1.



Opplysninger gitt i nabovarsel sendes kommunen sammen med søknaden

(Gjenpart av nabovarsel)

Pbl § 21-3

Tiltak på eiendommen:							
Gnr.	Bnr.	Festenr.	Seksjonsnr.	Eiendommens adresse	Postnr.	Poststed	
81	24			Risøy	5955	LINDÅS	
Eier/fester				Kommune			
Ada Oddlaug Paulsen				LINDÅS KOMMUNE			

Det varsles herved om							
<input type="checkbox"/> Nybygg	<input type="checkbox"/> Anlegg	<input type="checkbox"/> Endring av fasade	<input type="checkbox"/> Riving				
<input type="checkbox"/> Påbygg/tilbygg	<input type="checkbox"/> Skilt/reklame	<input type="checkbox"/> Innhegning mot veg	<input type="checkbox"/> Bruksendring				
<input type="checkbox"/> Midlertidig bygning, konstruksjon eller anlegg	<input type="checkbox"/> Antennesystem	<input checked="" type="checkbox"/> Oppretting/ending av matrikkelenhet (eiendomsdeling) eller bortfeste	<input checked="" type="checkbox"/> Annet				

Dispensasjon etter plan- og bygningsloven kapittel 19							
<input type="checkbox"/> Plan- og bygningsloven med forskrifter	<input type="checkbox"/> Kommunale vedtekter	<input type="checkbox"/> Arealplaner	<input type="checkbox"/> Vegloven				
							Vedlegg nr. B -

Arealdisponering							
Sett kryss for gjeldende plan							
<input checked="" type="checkbox"/> Arealdel av kommuneplan	<input type="checkbox"/> Reguleringsplan	<input type="checkbox"/> Bebyggelsesplan					
Navn på plan							

Beskriv nærmere hva nabovarslet gjelder							
GRENSEJUSTERING MED FELLESAREAL - RISØY HYTTELAG							
							Vedlegg nr. Q - 1


Spørsmål vedrørende nabovarsel rettes til							
Foretak/tiltakshaver							
OG ARKITEKTER AS							
Kontaktperson, navn				E-post		Telefon	Mobil
HARALD VAARDAL-LUNDE				Harald@vaardal-lunde.no		55300600	93419623
Søknaden kan ses på hjemmeside: (ikke-obligatorisk)				www.			

Merknader sendes til							
Eventuelle merknader skal være mottatt innen 2 uker etter at dette varsel er sendt.							
Ansvarlig søker/tiltakshaver skal sammen med søknad sende innkomne merknader og redegjøre for ev. endringer.							
Navn				Postadresse			
Og Arkitekter AS				pb 24			
Postnr.		Poststed		E-post			
5819		BERGEN		harald@ogarkitekter.no			

Følgende vedlegg er sendt med nabovarslet				
Beskrivelse av vedlegg	Gruppe	Nr. fra - til		Ikke relevant
Dispensasjonssøknad/vedtak	B	-		<input checked="" type="checkbox"/>
Situasjonsplan	D	1 -		<input type="checkbox"/>
Tegninger snitt, fasade	E	-		<input checked="" type="checkbox"/>
Andre vedlegg	Q	1 -		<input type="checkbox"/>

Underskrift							
Tilsvarende opplysninger med vedlegg er sendt i nabovarsel til berørte naboer og gjenboere.							
Mottagere av nabovarsel fremgår av kvittering for nabovarsel.							
Sted		Dato		Underskrift ansvarlig søker eller tiltakshaver			
Bergen		31.05.2016					
				Sjentes med blokkbokstaver			
				HARALD VAARDA-LUNDE			

Eiendom 81/24 Revatangene nr. 83

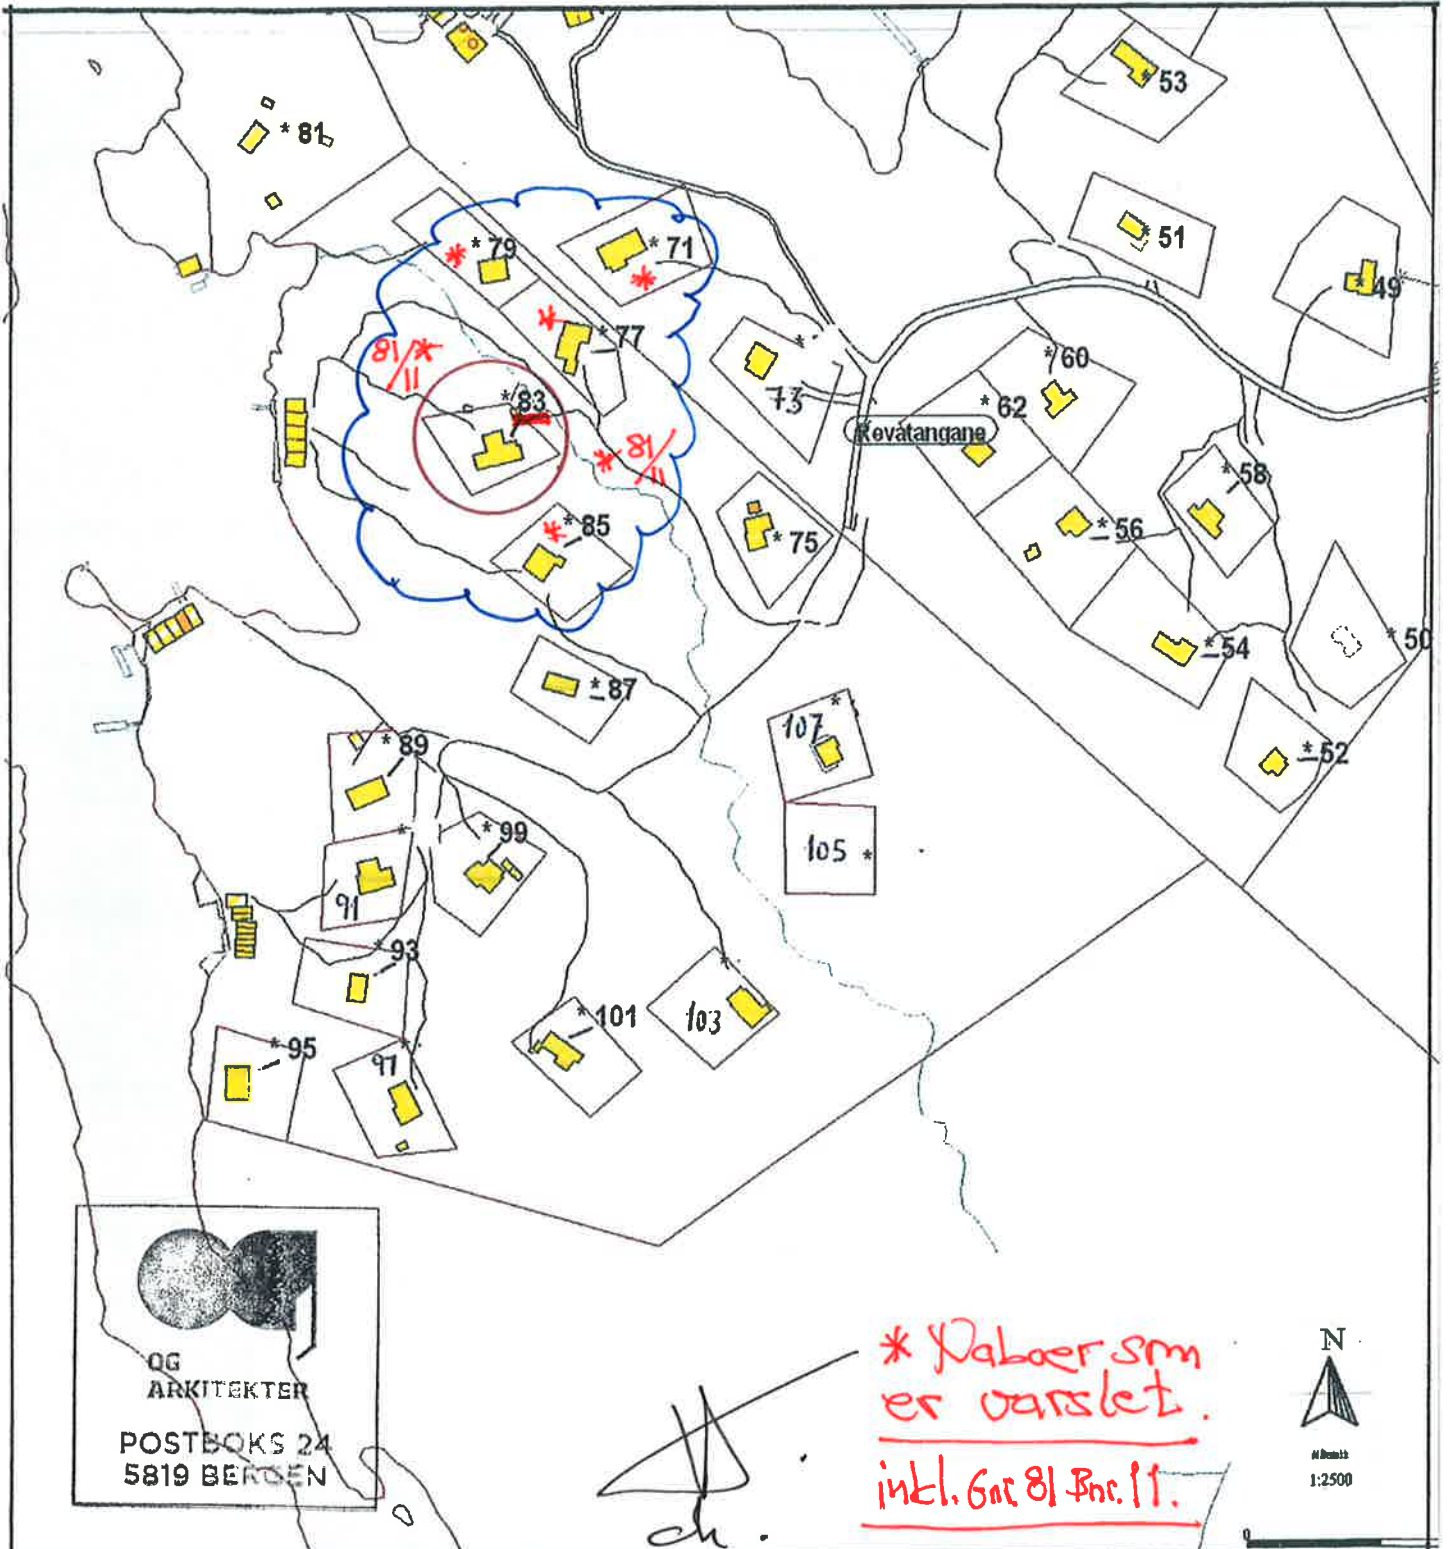


OG
ARKITEKTER
POSTBOKS 24
5819 BERGEN

Handwritten signature

** Dabaer sm
er varslet.
inkl. Gar 81 Par. 11.*



Ada og Harald 



Lindås kommune
DEL AV REVATANGANE

dato:
sign: onli

Husnummer

Vedlegg C -	Side 1	- av 1
----------------	-----------	-----------



Kvittering for nabovarsel sendes kommunen sammen med søknaden

Nabovarsel kan enten sendes som rekommandert sending, overleveres personlig mot kvittering eller sendes på e-post mot kvittering. Med kvittering for mottatt e-post menes en e-post fra nabo/gjenboer som bekrefter å ha mottatt nabovarselet. Ved personlig overlevering vil signatur gjelde som bekreftelse på at varselet er mottatt. Det kan også signeres på at man gir samtykke til tiltaket.

Tiltaket gjelder							
Eiendom/ byggsted	Gnr.	Bnr.	Festenr.	Seksjonsnr.	Bygningsnr.	Bolignr.	Kommune
	81 24				LINDÅS KOMMUNE		
	Adresse				Postnr.	Poststed	
	Risøy				5955	LINDÅS	

Følgende naboer har mottatt eller fått rek. sending av vedlagte nabovarsel med tilhørende vedlegg:

1.
ok.

Nabo-/gjenboereiendom				Eier/fester av nabo-/gjenboereiendom			
Gnr.	Bnr.	Festenr.	Seksjonsnr.	Eiers/festers navn			Dato sendt e-post
81	11	(Risøy hytte lag)		Erlig Drabløs	formann Risøy hytte lag		
Adresse				Adresse		Kvittering vedlegges	
Storabrekko 25				Storabrekko 25			
Postnr.	Poststed			Postnr.	Poststed		Poststedets reg.nr.
5355	KNARREVIK			5355	KNARREVIK		
Personlig kvittering for		Dato	Sign.	Personlig kvittering for		Dato	Sign.
<input checked="" type="checkbox"/> mottatt varsel		09.06.2016		<input checked="" type="checkbox"/> samtykke til tiltaket		09.06.2016	

(2.)

Nabo-/gjenboereiendom				Eier/fester av nabo-/gjenboereiendom			
Gnr.	Bnr.	Festenr.	Seksjonsnr.	Eiers/festers navn			Dato sendt e-post
81	20			Erling Dahl-Michelsen			
Adresse				Adresse		Kvittering vedlegges	
Risøy				Mårskjøret 18			
Postnr.	Poststed			Postnr.	Poststed		Poststedets reg.nr.
5955	LINDÅS			5052	BERGEN		
Personlig kvittering for		Dato	Sign.	Personlig kvittering for		Dato	Sign.
<input type="checkbox"/> mottatt varsel				<input type="checkbox"/> samtykke til tiltaket			

(3.)

Nabo-/gjenboereiendom				Eier/fester av nabo-/gjenboereiendom			
Gnr.	Bnr.	Festenr.	Seksjonsnr.	Eiers/festers navn			Dato sendt e-post
81	33			Grethe Eilertsen			
Adresse				Adresse		Kvittering vedlegges	
risøy				KLAUVSTEINEN 82			
Postnr.	Poststed			Postnr.	Poststed		Poststedets reg.nr.
5955	LINDÅS			5146	FYLLINGSDALEN		
Personlig kvittering for		Dato	Sign.	Personlig kvittering for		Dato	Sign.
<input type="checkbox"/> mottatt varsel				<input type="checkbox"/> samtykke til tiltaket			

4.
ok.

Nabo-/gjenboereiendom				Eier/fester av nabo-/gjenboereiendom			
Gnr.	Bnr.	Festenr.	Seksjonsnr.	Eiers/festers navn			Dato sendt e-post
81	23			Atle kvist			
Adresse				Adresse		Kvittering vedlegges	
RISØY				ØRE LYNGHAUGEN 11			
Postnr.	Poststed			Postnr.	Poststed		Poststedets reg.nr.
5955	LINDÅS			5038	BERGEN		
Personlig kvittering for		Dato	Sign.	Personlig kvittering for		Dato	Sign.
<input checked="" type="checkbox"/> mottatt varsel		08.06.2016		<input checked="" type="checkbox"/> samtykke til tiltaket		09.06.2016	

(5.)

Nabo-/gjenboereiendom				Eier/fester av nabo-/gjenboereiendom			
Gnr.	Bnr.	Festenr.	Seksjonsnr.	Eiers/festers navn			Dato sendt e-post
81	39			Truls Wie Pedersen			
Adresse				Adresse		Kvittering vedlegges	
Risøy				Toroli 5.			
Postnr.	Poststed			Postnr.	Poststed		Poststedets reg.nr.
5955	LINDÅS			5122	Moroik		
Personlig kvittering for		Dato	Sign.	Personlig kvittering for		Dato	Sign.
<input type="checkbox"/> mottatt varsel				<input type="checkbox"/> samtykke til tiltaket			

Det er per dags dato innlevert rekommandert sending til ovennevnte adressater.

Samlet antall sendinger: _____ Sign.



Kvittering for nabovarsel sendes kommunen sammen med søknaden

Nabovarsel kan enten sendes som rekommandert sending, overleveres personlig mot kvittering eller sendes på e-post mot kvittering. Med kvittering for mottatt e-post menes en e-post fra nabo/gjenboer som bekrefter å ha mottatt nabovarslet. Ved personlig overlevering vil signatur gjelde som bekreftelse på at varslet er mottatt. Det kan også signeres på at man gir samtykke til tiltaket.

Tiltaket gjelder							
Eiendom/ byggested	Gnr.	Bnr.	Festenr.	Seksjonsnr.	Bygningsnr.	Bolignr.	Kommune
	81 24				LINDÅS KOMMUNE		
	Adresse Risøy				Postnr. 5955	Poststed LINDÅS	

Følgende naboer har mottatt eller fått rek. sending av vedlagte nabovarsel med tilhørende vedlegg:

(1.)

Nabo-/gjenboerielendom				Eier/fester av nabo-/gjenboerielendom		
Gnr.	Bnr.	Festenr.	Seksjonsnr.	Eiers/festers navn	Dato sendt e-post	
81	11			Erlig Drabløs		
Adresse Storabrekko 25				Adresse Storabrekko 25	Kvittering vedlegges	
Postnr.	Poststed			Postnr.	Poststed	Poststedets reg.nr.
5355	Knarrevik			5355	KNARREVIK	
Personlig kvittering for		Dato	Sign.	Personlig kvittering for		Sign.
<input checked="" type="checkbox"/> mottatt varsel				<input type="checkbox"/> samtykke til tiltaket		

2.
OK

Nabo-/gjenboerielendom				Eier/fester av nabo-/gjenboerielendom		
Gnr.	Bnr.	Festenr.	Seksjonsnr.	Eiers/festers navn	Dato sendt e-post	
81	20			Erling Dahl-Michelsen		
Adresse Risøy				Adresse Måseskjøret 18	Kvittering vedlegges	
Postnr.	Poststed			Postnr.	Poststed	Poststedets reg.nr.
5955	LINDÅS			5052	BERGEN	
Personlig kvittering for		Dato	Sign.	Personlig kvittering for		Sign.
<input checked="" type="checkbox"/> mottatt varsel		2/7-16	E. Dahl-Michelsen	<input checked="" type="checkbox"/> samtykke til tiltaket		2/7-16 E. Dahl-Michelsen

3.
OK

Nabo-/gjenboerielendom				Eier/fester av nabo-/gjenboerielendom		
Gnr.	Bnr.	Festenr.	Seksjonsnr.	Eiers/festers navn	Dato sendt e-post	
81	33			Grethe Eilertsen		
Adresse risøy				Adresse KLAUVSTEINEN 82	Kvittering vedlegges	
Postnr.	Poststed			Postnr.	Poststed	Poststedets reg.nr.
5955	LINDÅS			5146	FYLLINGSDALEN	
Personlig kvittering for		Dato	Sign.	Personlig kvittering for		Sign.
<input checked="" type="checkbox"/> mottatt varsel		19.06.2016	Grethe Eilertsen	<input checked="" type="checkbox"/> samtykke til tiltaket		19.06.2016 Grethe Eilertsen

(4.)


Nabo-/gjenboerielendom				Eier/fester av nabo-/gjenboerielendom		
Gnr.	Bnr.	Festenr.	Seksjonsnr.	Eiers/festers navn	Dato sendt e-post	
81	23			Atle kvist		
Adresse RISØY				Adresse	Kvittering vedlegges	
Postnr.	Poststed			Postnr.	Poststed	Poststedets reg.nr.
5955	LINDÅS					
Personlig kvittering for		Dato	Sign.	Personlig kvittering for		Sign.
<input type="checkbox"/> mottatt varsel				<input type="checkbox"/> samtykke til tiltaket		

5.
OK

Nabo-/gjenboerielendom				Eier/fester av nabo-/gjenboerielendom		
Gnr.	Bnr.	Festenr.	Seksjonsnr.	Eiers/festers navn	Dato sendt e-post	
81	39			Truls Wie Pedersen		
Adresse Risøy				Adresse Brutli 5.	Kvittering vedlegges	
Postnr.	Poststed			Postnr.	Poststed	Poststedets reg.nr.
5955	LINDÅS			5122	Morvik	
Personlig kvittering for		Dato	Sign.	Personlig kvittering for		Sign.
<input checked="" type="checkbox"/> mottatt varsel		19/6.16	Truls Wie Pedersen	<input checked="" type="checkbox"/> samtykke til tiltaket		19/6.16 Truls Wie Pedersen

Det er per dags dato innlevert rekommandert sending til ovennevnte adressater.

Samlet antall sendinger: _____ Sign.

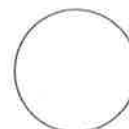

Makeskifte mellom eiendommene 81/11 og 81/24 Risøy, Lindås.


Makeskifte av eiendom/grensejustering (nabogrense) er foreslått mellom fritids-eiendommen gnr. 81 bnr. 24 hjemmelsinnehaver Ada Paulsen og fellesarealet til hyttelaget gnr. 81 bnr.11.

På årsmøte i Risøy hyttelag 2014 ble forslag til makeskiftet fremlagt for hyttelaget mellom de to eiendommene 81/11 og 81/24 og forslaget til makeskifte ble godkjent, ihht vedlagt skisse/situasjonsplan datert 05.05.13 som viser forslag til makeskifte mellom eiendommene.



Erling Drabløs
Formann i Risøy hyttelag
Risøy 08.05.2015


Se også vedlegg 3.

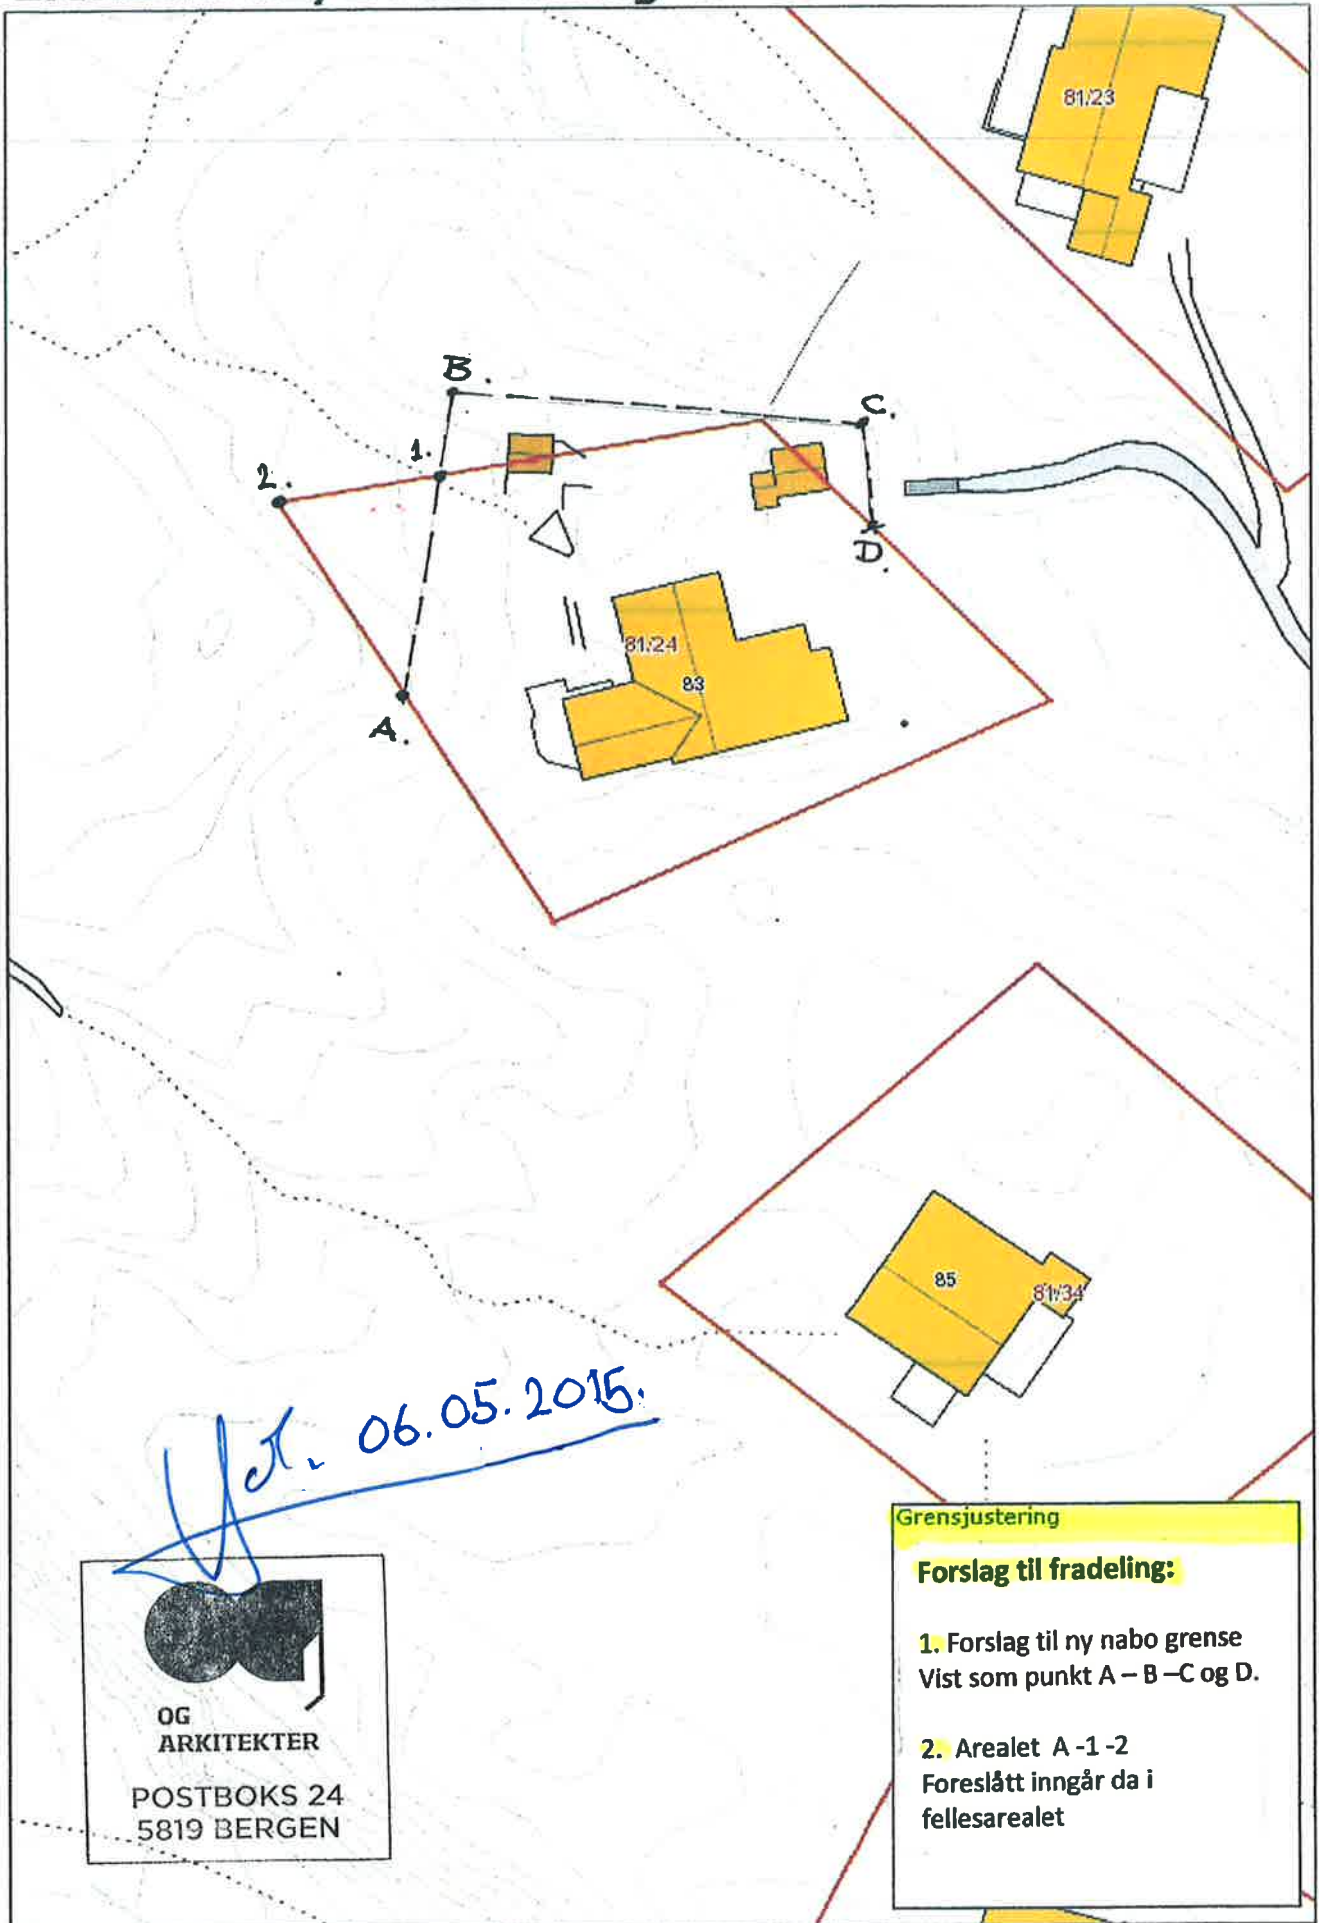


OG
ARKITEKTER
POSTBOKS 24
5819 BERGEN

VEDLEGG nr. 4.

Utsleppsledning

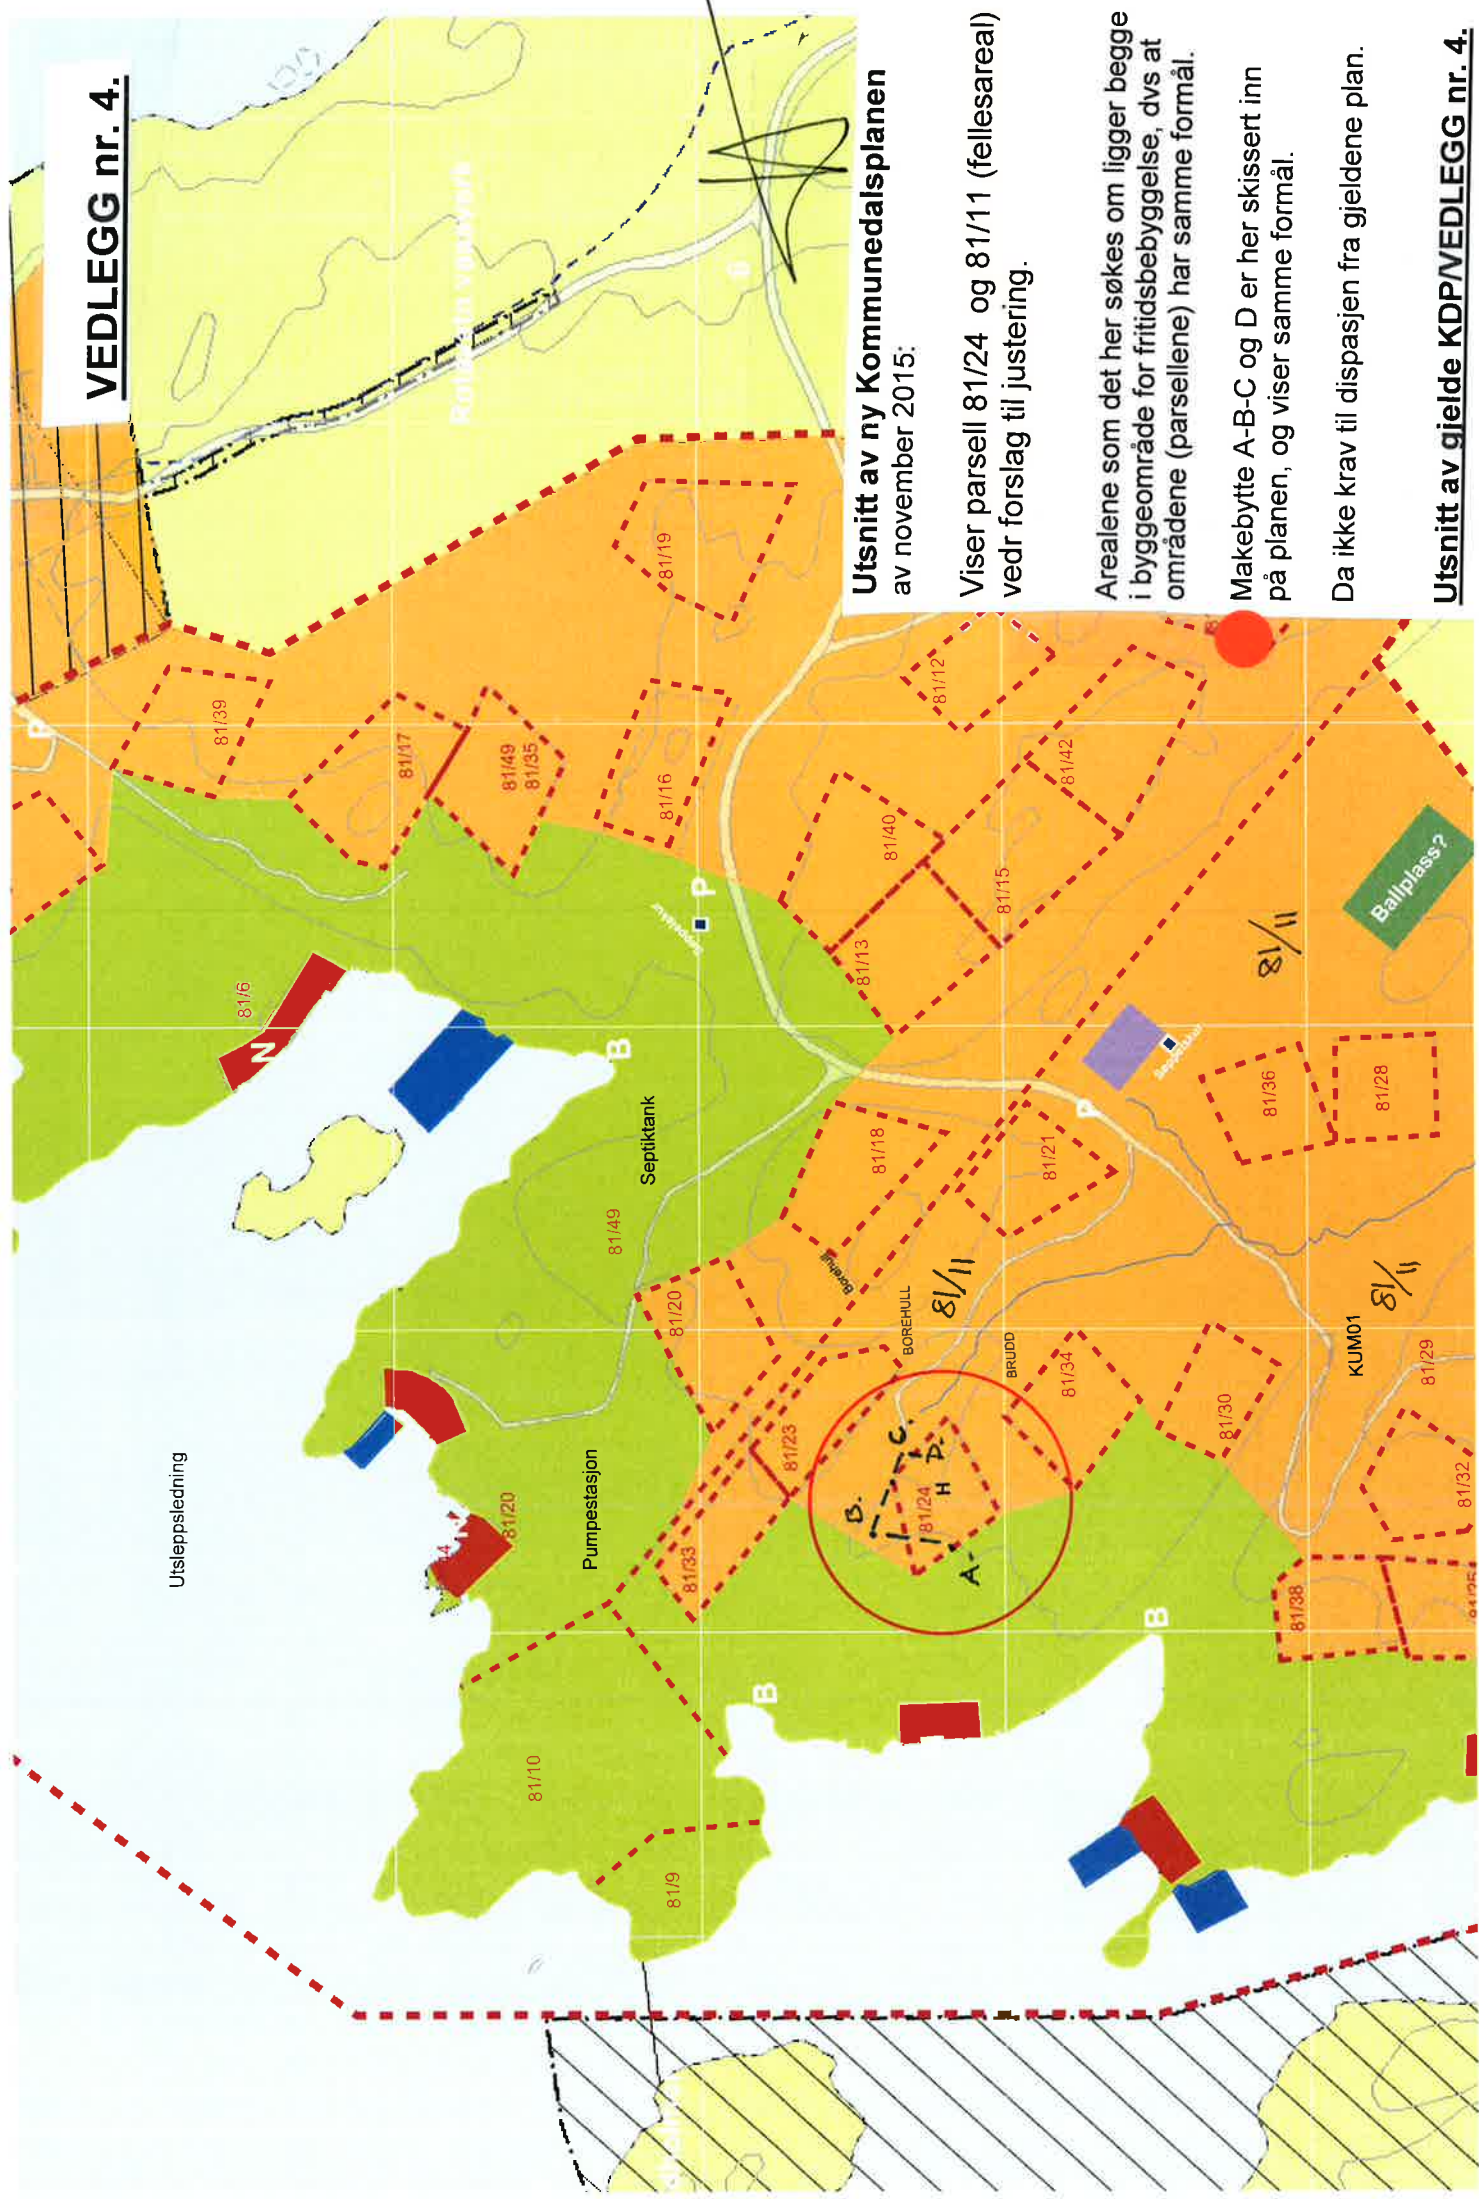

Utsnitt av ny Kommunedalsplanen
av november 2015:

Viser parsell 81/24 og 81/11 (fellesareal)
vedr forslag til justering.

Arealene som det her søkes om ligger begge
i byggeområde for fritidsbebyggelse, dvs at
områdene (parsellene) har samme formål.

Makebytte A-B-C og D er her skissert inn
på planen, og viser samme formål.

Da ikke krav til dispasjen fra gjeldene plan.

Utsnitt av gjelde KDP/VEDLEGG nr. 4.