


Kartvedlegg 1

07-July-2016

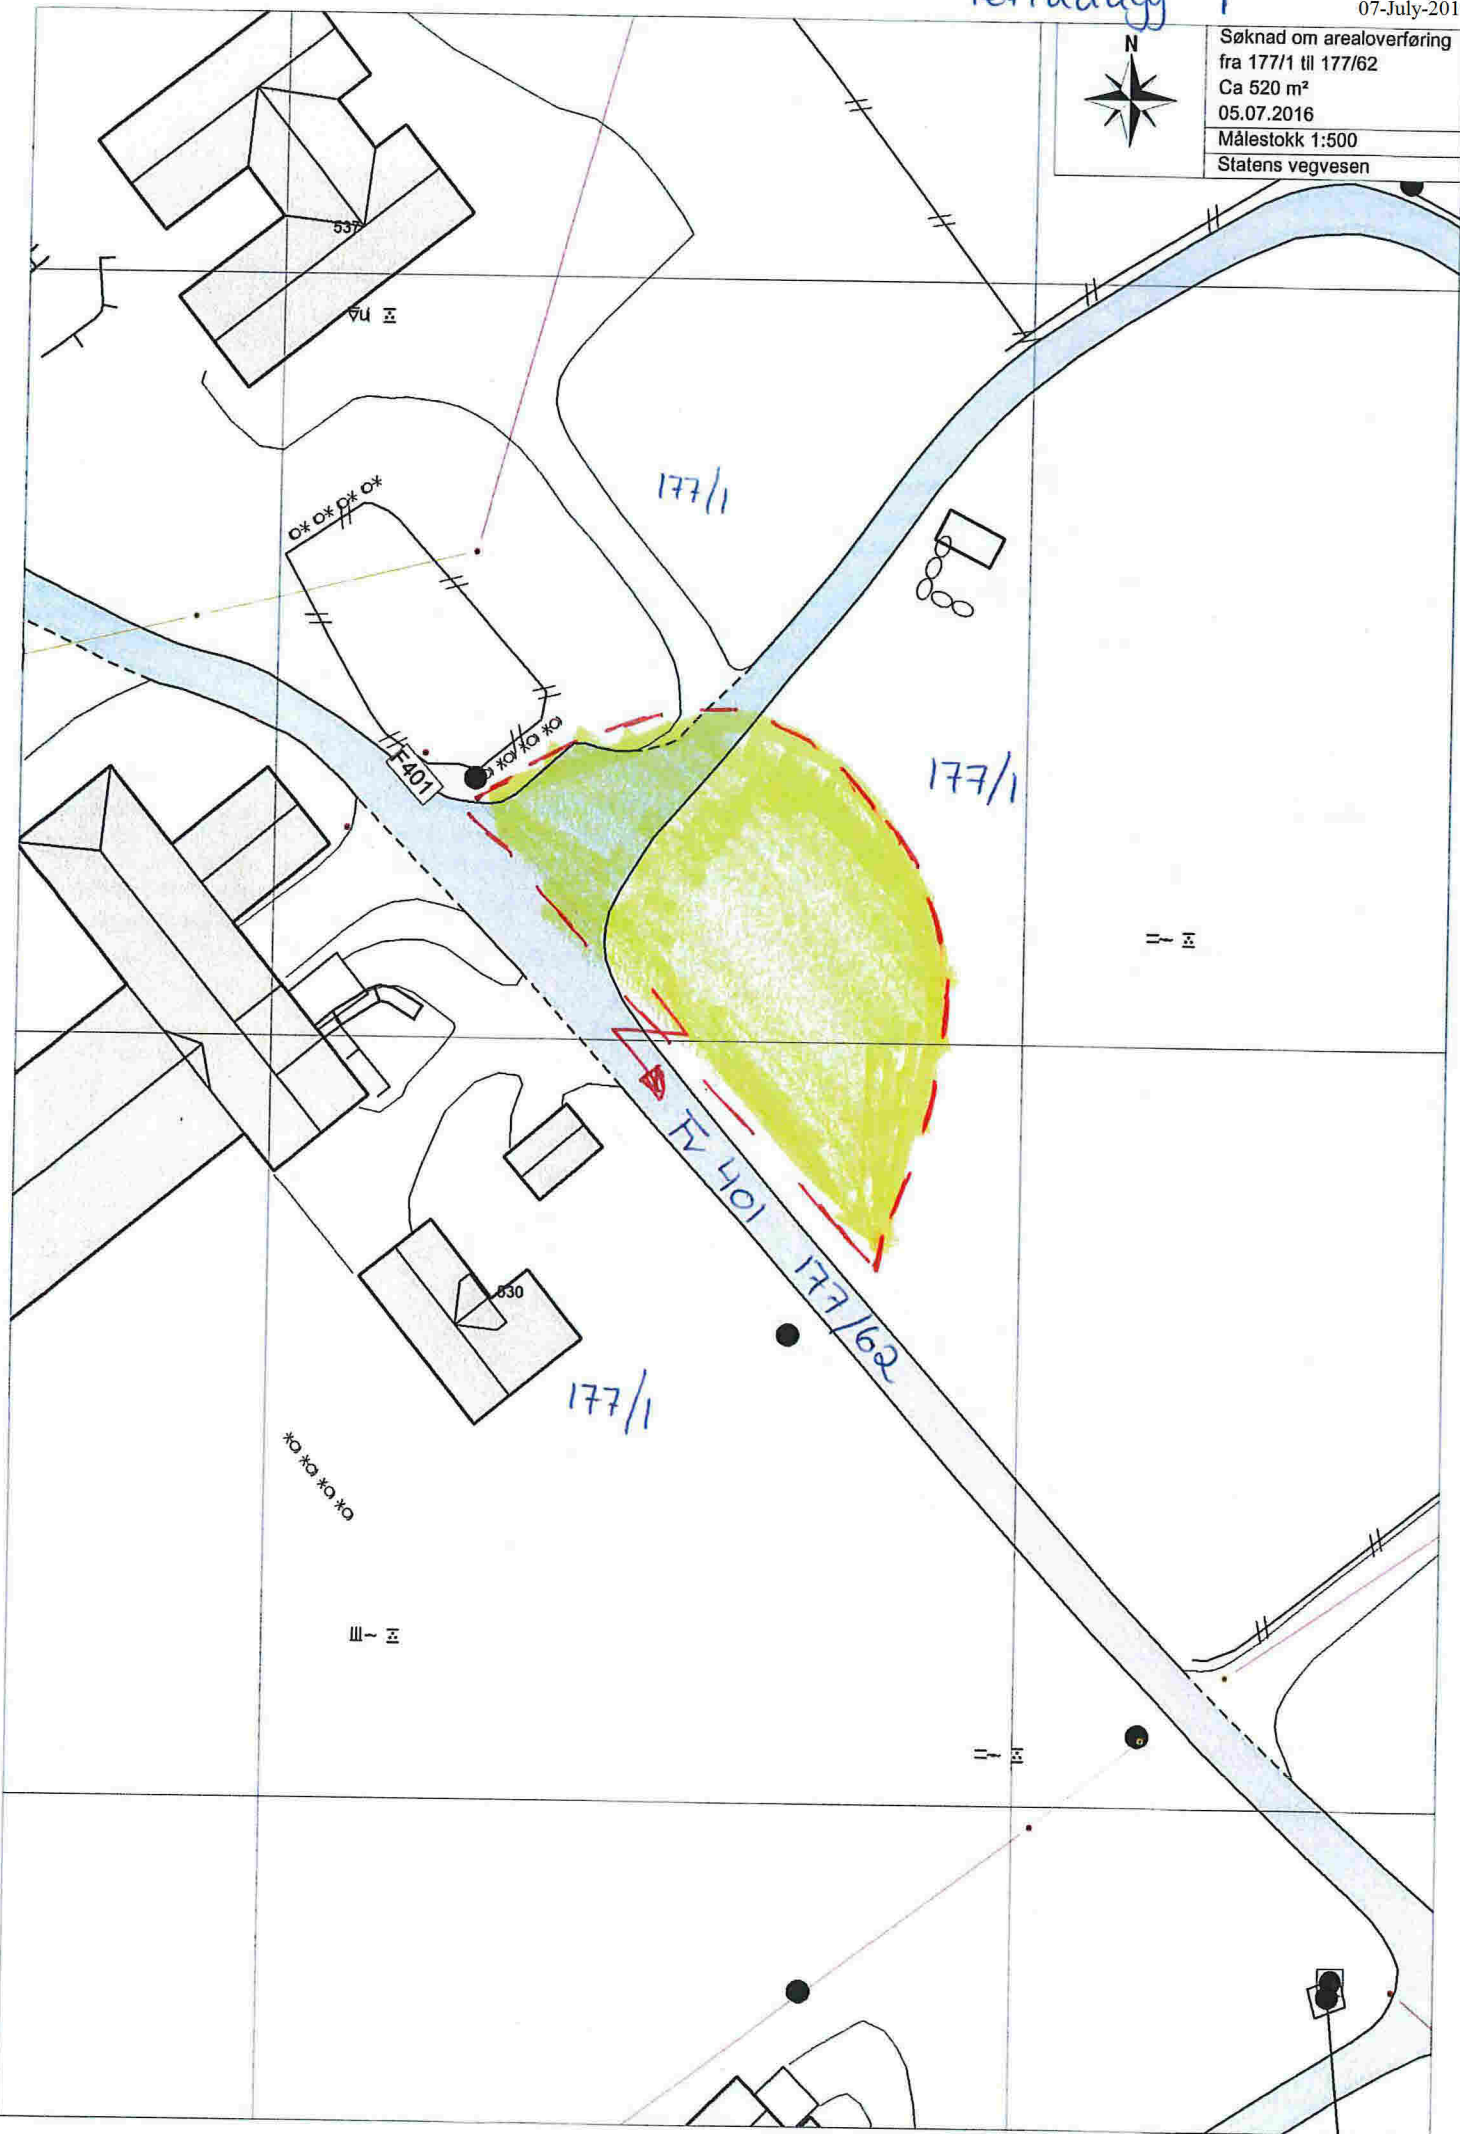

Søknad om arealoverføring
fra 177/1 til 177/62
Ca 520 m²
05.07.2016
Målestokk 1:500
Statens vegvesen



Kartvedlegg 2



Søknad om arealoverføring
fra 177/1 til 177/62
Ca 520 m²
05.07.2016
Målestokk 1:500
Statens vegvesen

