



1 Snitt A-A
1 : 100

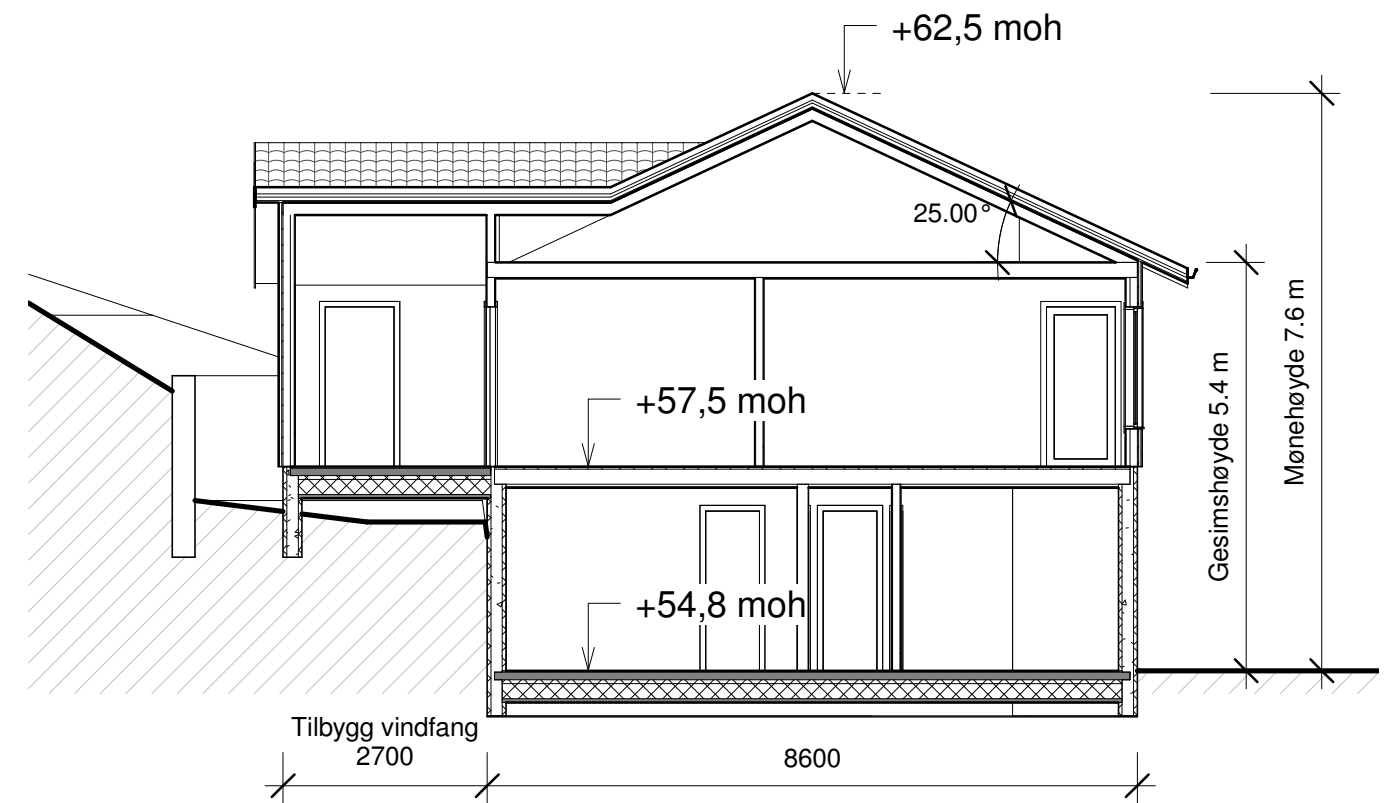

2 Snitt B-B
1 : 100

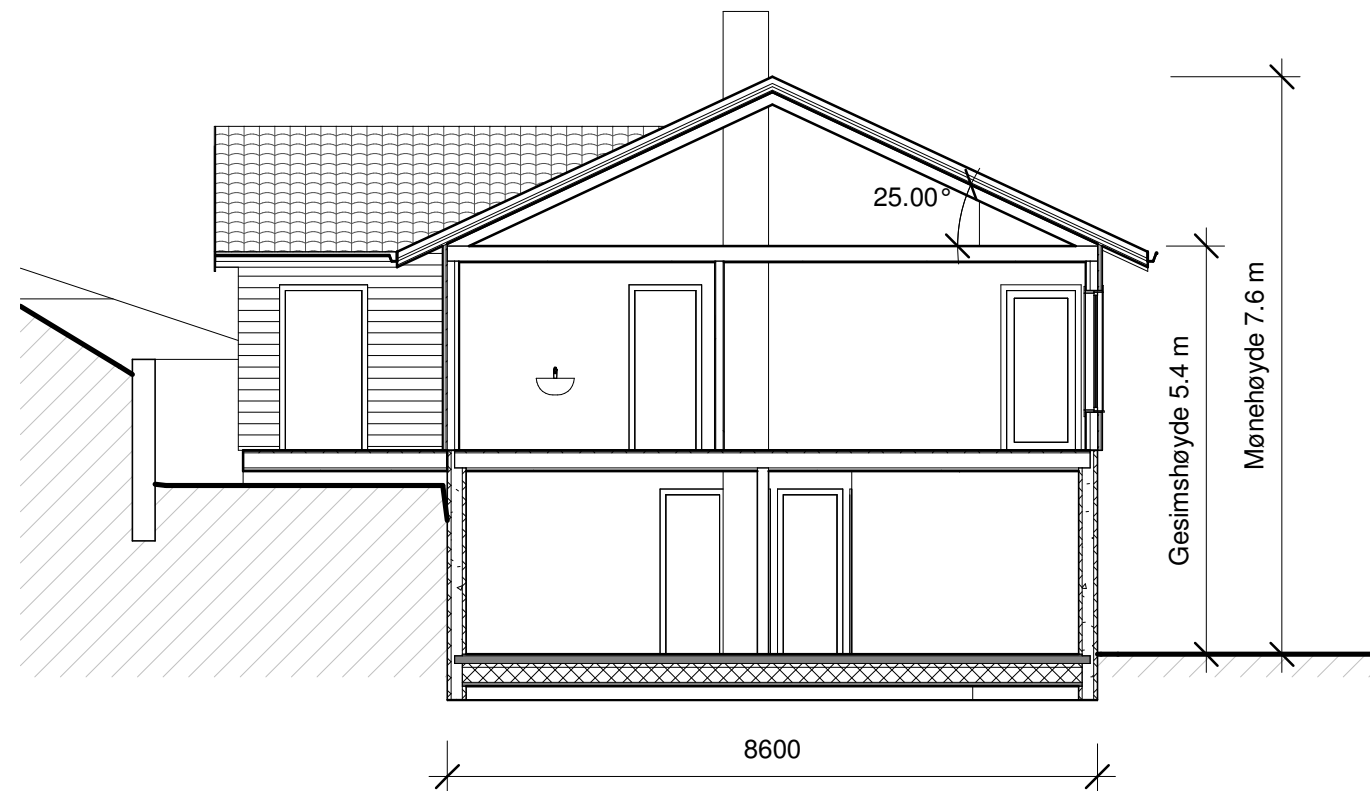

3 Snitt C-C
1 : 100

Rev C: Skråhimling vist på snitt i tilbygg

ENEBOLIG	Snitt	Mål 1 : 100 / A3
Gnr 146, Bnr 5, Alversund Lindås kommune P.nr 1513	VEDLEGG TIL FERDIGATTEST Liv Astrid og Leiv Steinar Åsebø Skarsvegen 375, 5911 Alversund	Tegn.nr A310
		Rev C
		Dato 7.7.2016
Arkitekt Mette Kyed Thorson	Sivilarkitekt MNAL Medlem av Arkitektbedriftene Kvalen 16, N-5955 Lindås Tlf +47 901 48 834 mktho@online.no	Org.nr 987 788 682