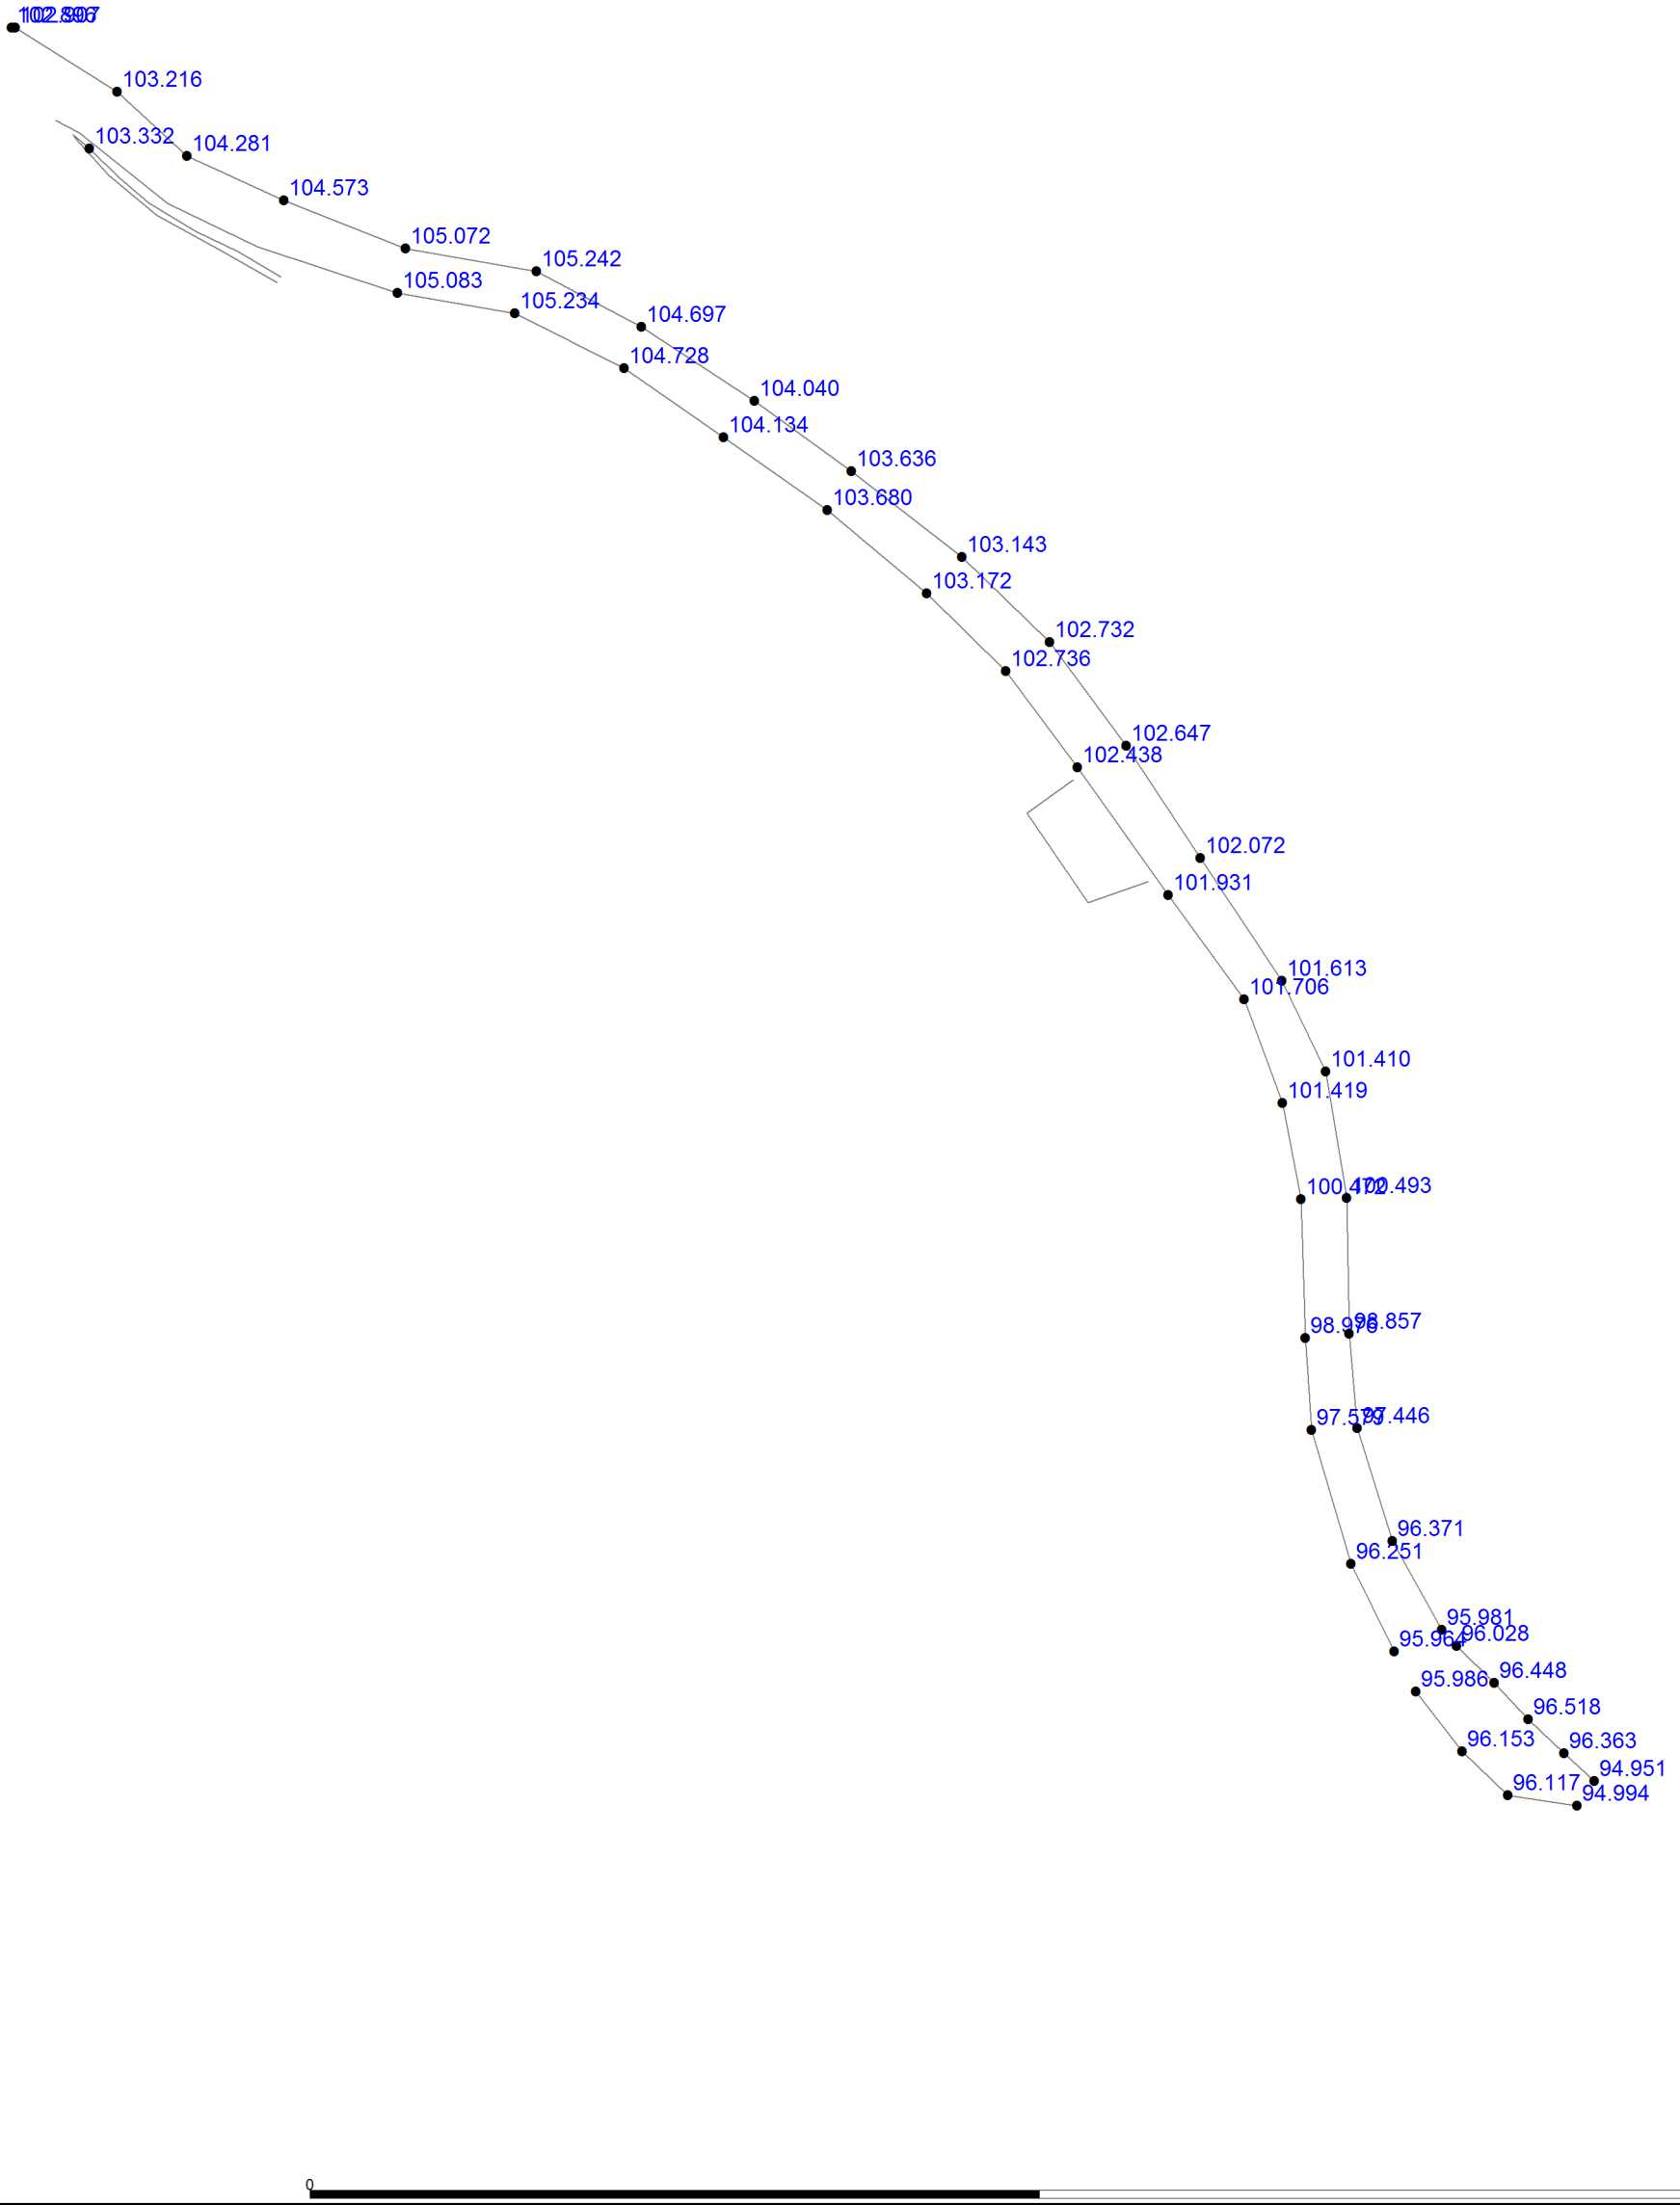

Anko AS - Bergen
Fjøsangerveien 50C - 5059 Bergen
55387870 / www.anko.no

ANKO
ANSVAR OG KOMPETANSE

Anko AS
Bergen

Dato: 2016.06.08
Sign: mOj

Liv Janne Hauge

N

Målestokk
1:500