


Koordinater oppmålt mur**Tiltakshaver:** Eivind Sjørnsen og Linda Hugvik**Byggeplass:** Brørakastet 42, 5911 Alversund**Kommune:** LINDÅS**Gnr/Bnr:** 137/645

Count	Position X	Position Y
1	294577.346	6719409.829
2	294574.878	6719410.489
3	294579.903	6719407.998
4	294579.916	6719408.906
5	294566.190	6719413.012
6	294563.742	6719413.758
7	294572.249	6719411.209
8	294569.093	6719412.138
9	294568.708	6719424.233
10	294581.175	6719413.486
11	294578.073	6719414.320
12	294586.880	6719411.798
13	294583.890	6719412.739
14	294569.800	6719416.680
15	294567.306	6719421.469
16	294575.239	6719415.138
17	294572.400	6719415.944
18	294563.529	6719413.925
19	294558.898	6719428.193
20	294559.651	6719429.532
21	294556.915	6719424.556
22	294557.831	6719426.202
23	294566.483	6719420.053
24	294567.393	6719417.521
25	294560.168	6719430.462
26	294579.742	6719406.414
27	294555.583	6719422.241
28	294560.576	6719416.055
29	294560.195	6719416.349
30	294562.694	6719414.431
31	294561.444	6719415.391
32	294556.332	6719419.321
33	294554.593	6719420.635
34	294558.924	6719417.322
35	294557.805	6719418.172

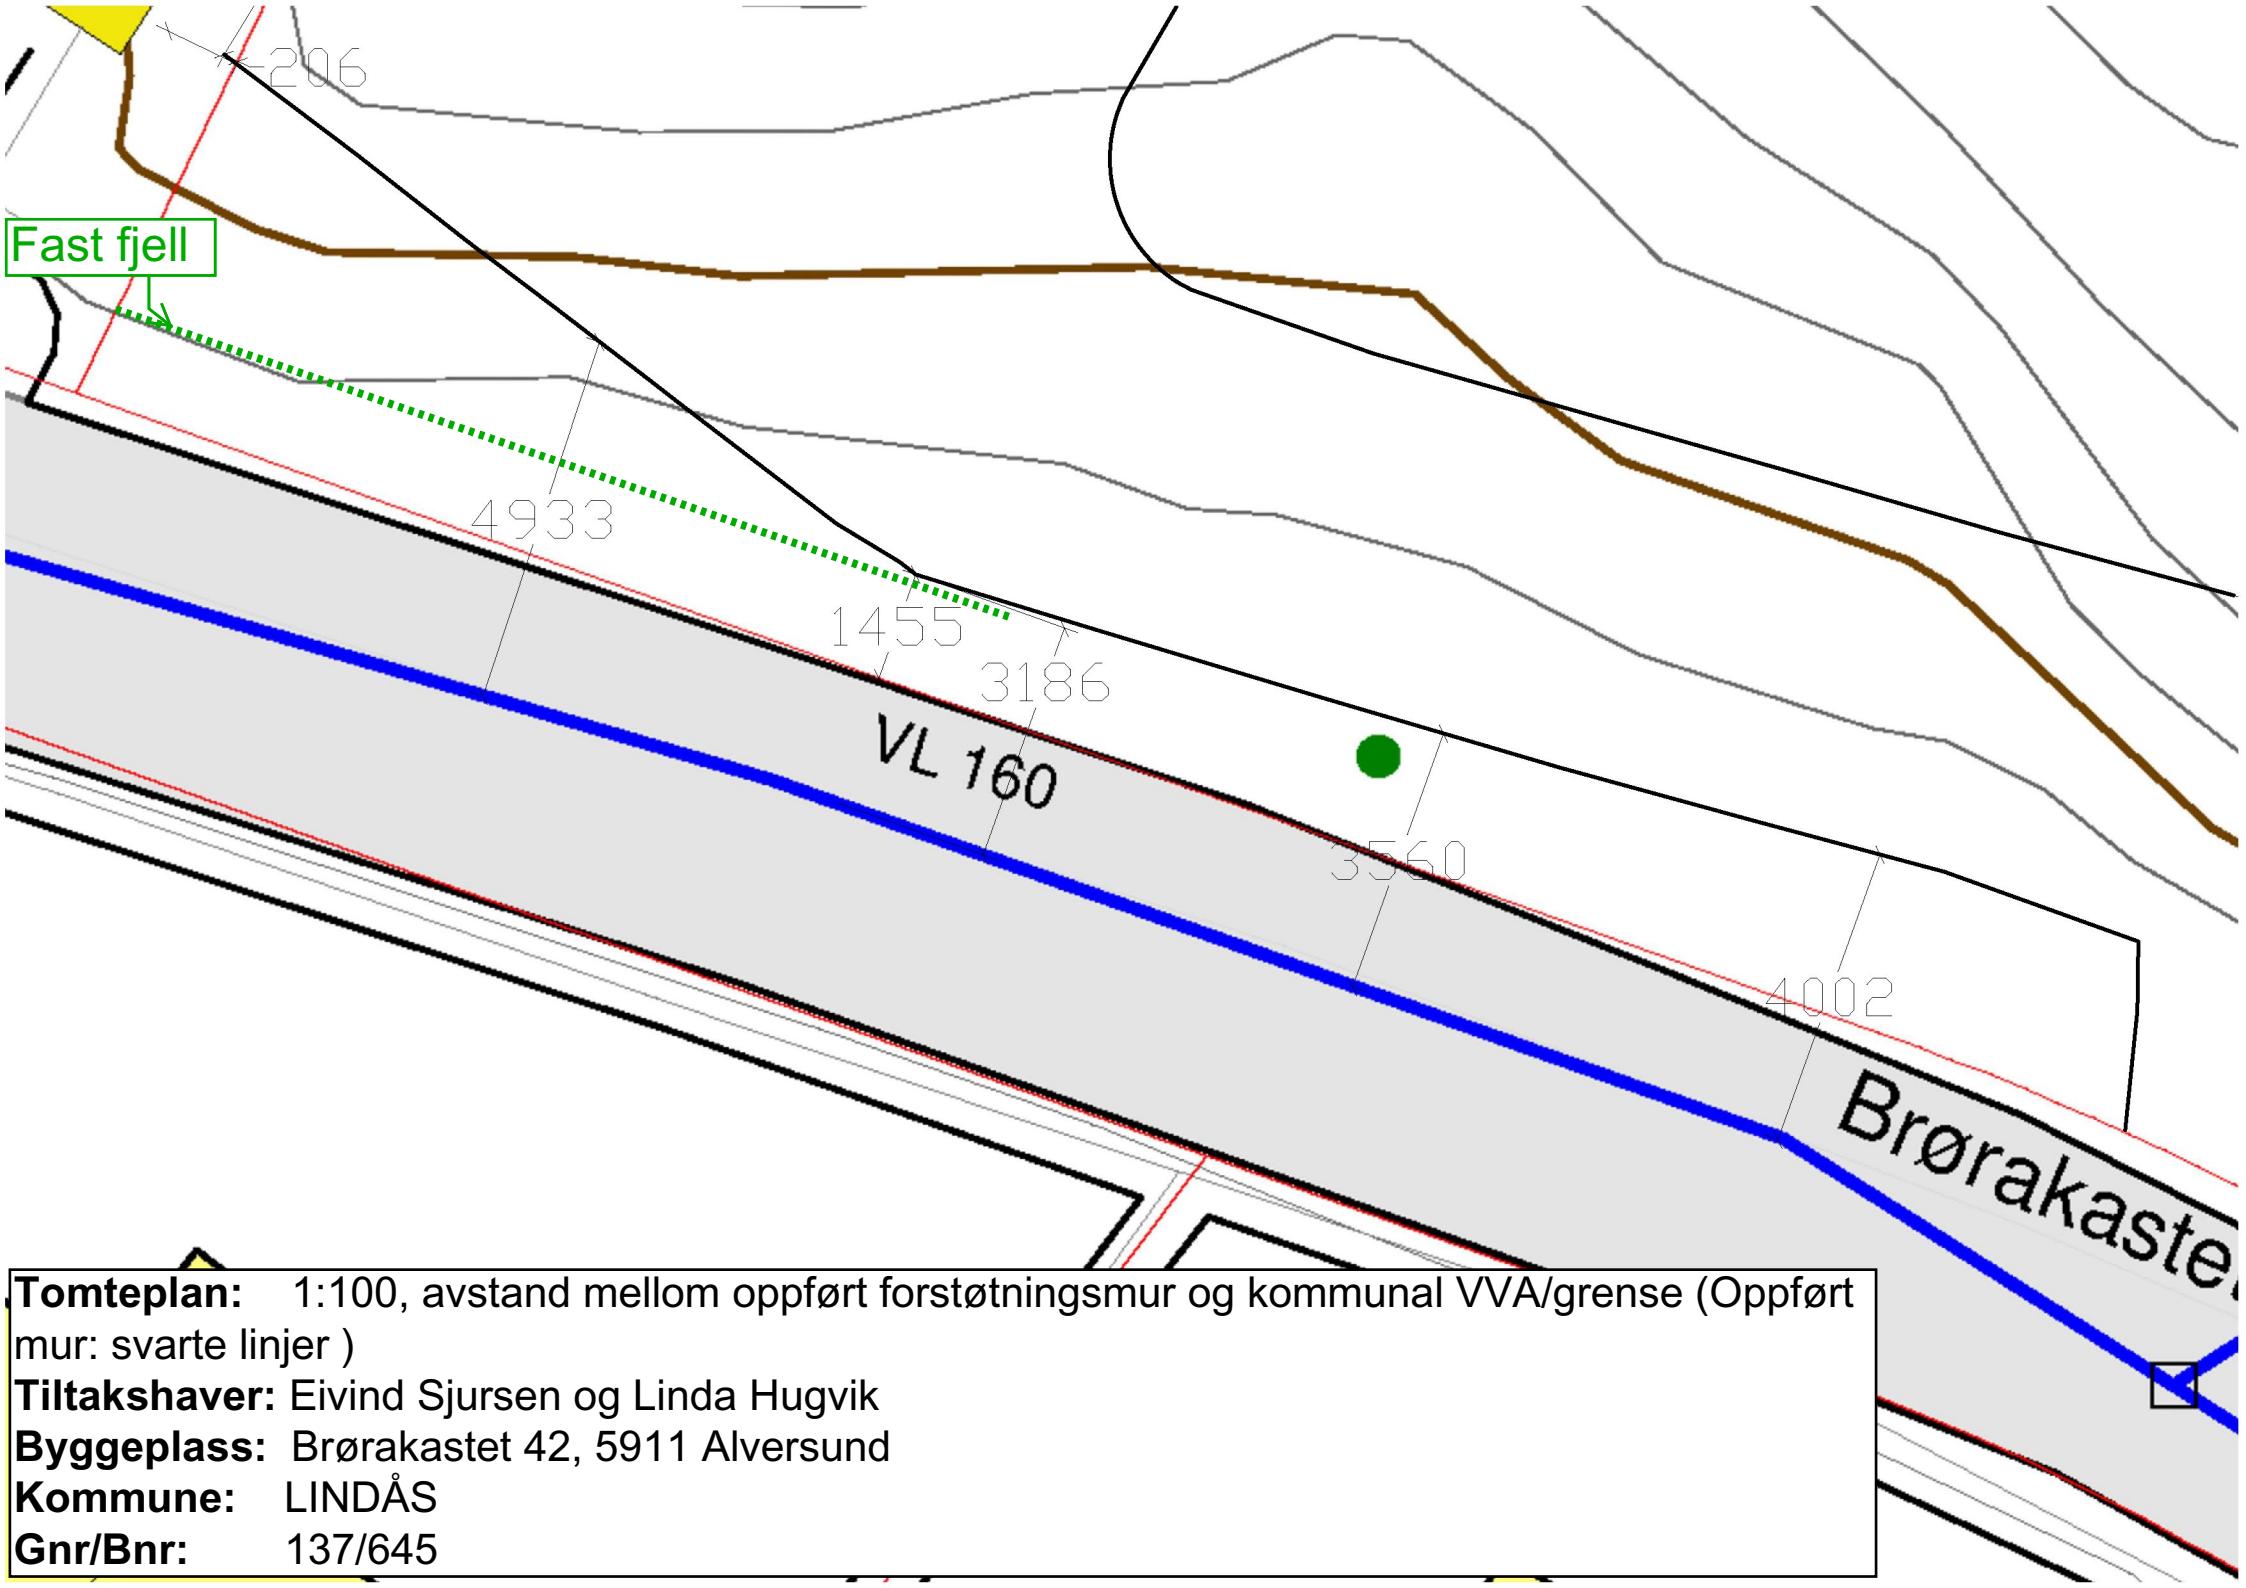

Fast fjell

VL 160

Brørakaste

Tomteplan: 1:100, avstand mellom oppført forstøtningsmur og kommunal VVA/grense (Oppført mur: svarte linjer)
Tiltakshaver: Eivind Sjursen og Linda Hugvik
Byggeplass: Brørakastet 42, 5911 Alversund
Kommune: LINDÅS
Gnr/BNr: 137/645

Tomteplan: 1:200, avstand avkjørsel mot kommunal vei (Oppført mur: svarte linjer)

Tiltakshaver: Eivind Sjursen og Linda Hugvik

Byggeplass: Brørakastet 42, 5911 Alversund

Kommune: LINDÅS

Gnr/Bnr: 137/645

