


108/11 Lindås
Svein Agnar Lindås

== KLOAK/VATTN
— STRUUM

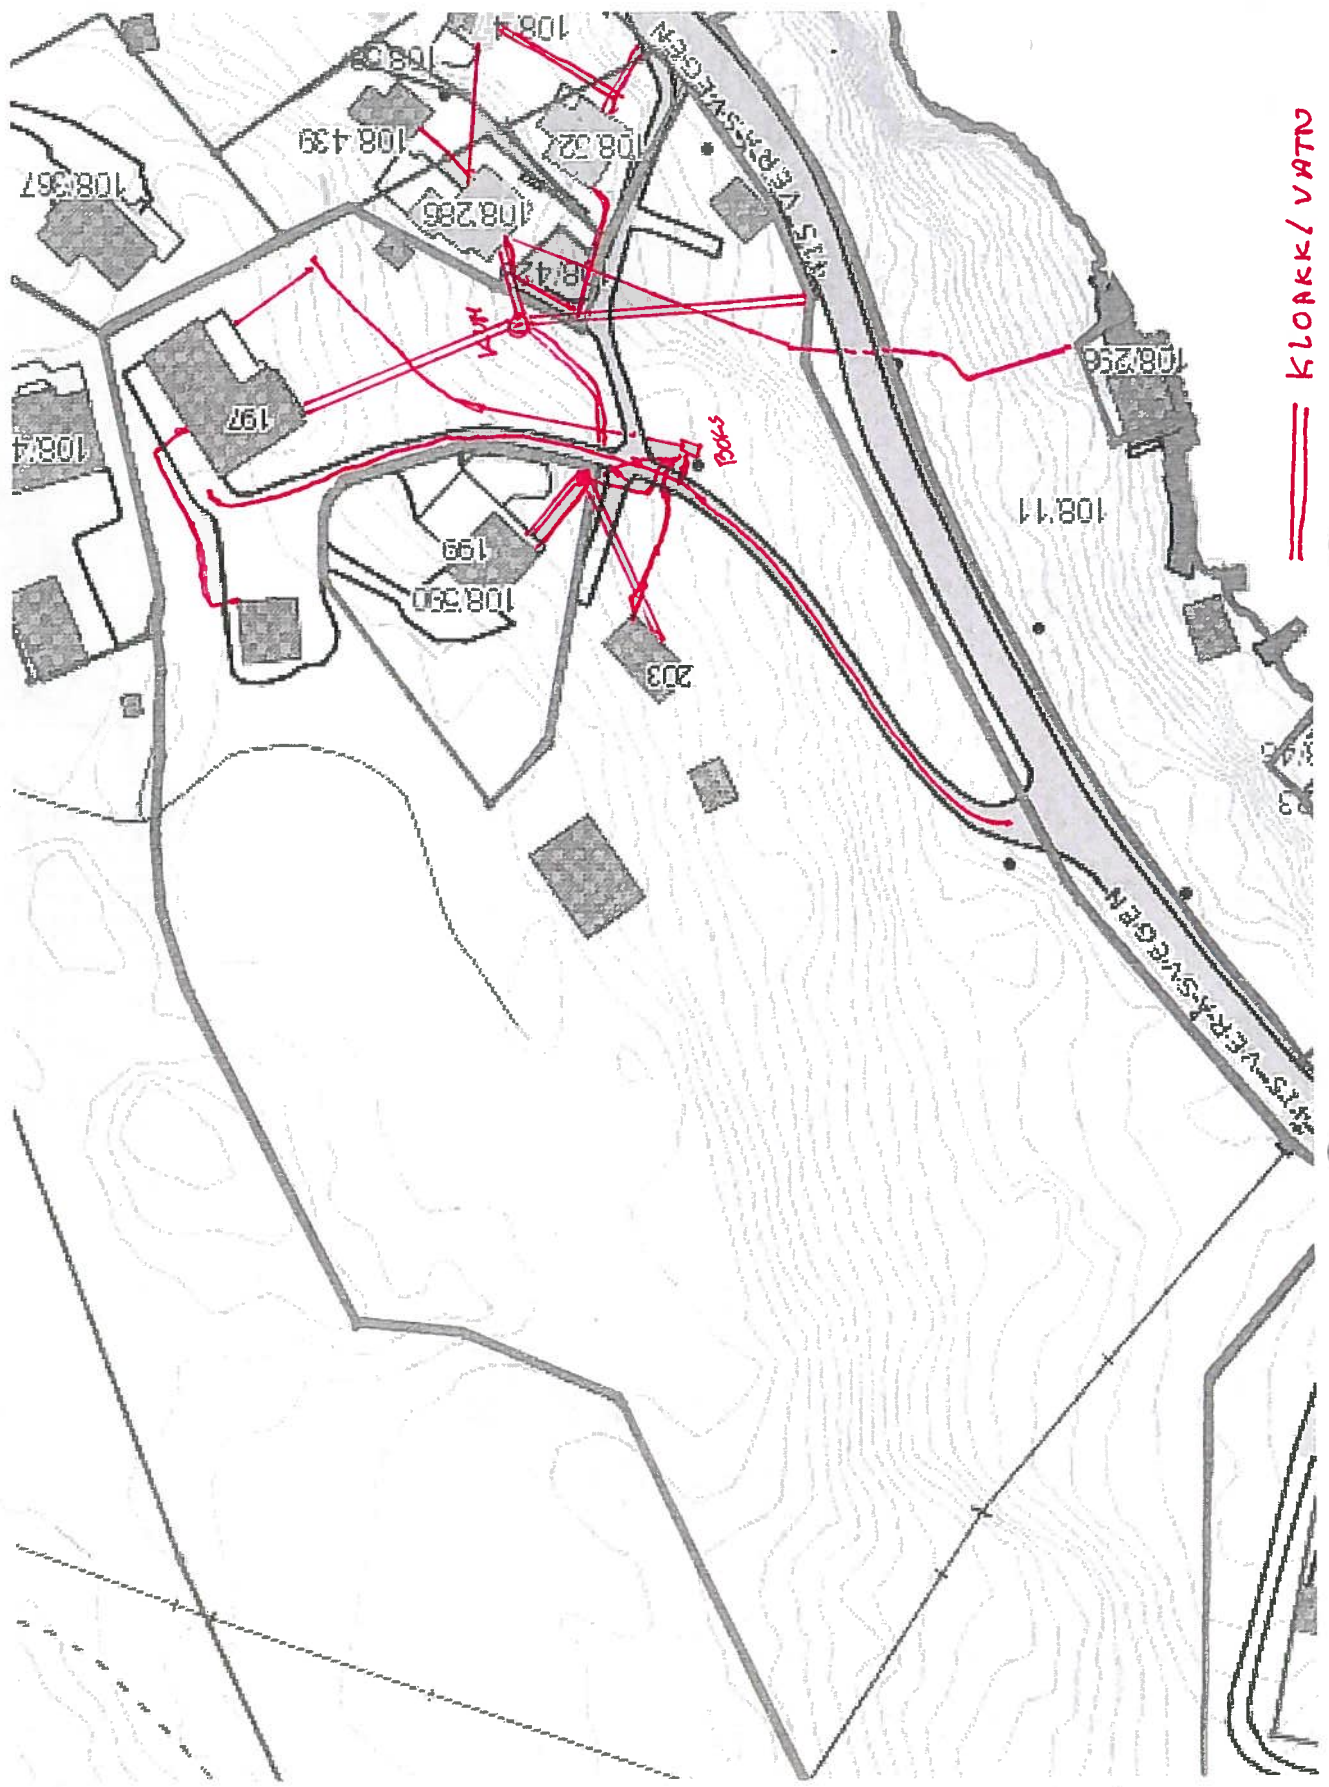

24.12.2011