



Lindås kommune

Eining for teknisk drift

Ferdigmelding

Skjemaet skal nyttast ved arbeider som berører tilknytning til kommunale vass og avlaupsleidningar

Det skal sendast til Lindås kommune Teknisk drift Avd. for vatn og avlaup, så snart anlegget er ferdig

Gjeld byggjearbeid på følgjande eigedom:

Gnr/bnr 185 / 333	Adresse Flagelia 6, 5914 ISDALSTØ
----------------------	--------------------------------------

Utførande røyrleggjar:


Føretaksnamn: Lindås Rør & Sanitør AS
--

Adresse: Burejordane 1, 5914 ISDALSTØ	Tlf: 56 35 74 50
--	---------------------


Målsetting /beskriving av utført arbeid:

1. Utvendig stengeventil, tilkoplingsstad, kummer m.v. skal visast og målsettes nøyaktig, røyrdimensjonar skal førast på, også for offentlege leidningar
2. Godkjent føretak skal sørge for at det føreligg situasjonsplan som viser privat vass og avlaupsanlegg, **slik det er bygd**. Skal leverast med ferdigmelding til kommunen for arkivering.
3. Sjå spesielt KS. Tekniske bestemmelser Pkt. 2.5.1 og KS Administrative bestemmelser Pkt. 2.1

Underskrift av utførande røyrleggjar.


.....

of its contents not permitted without written authorization.

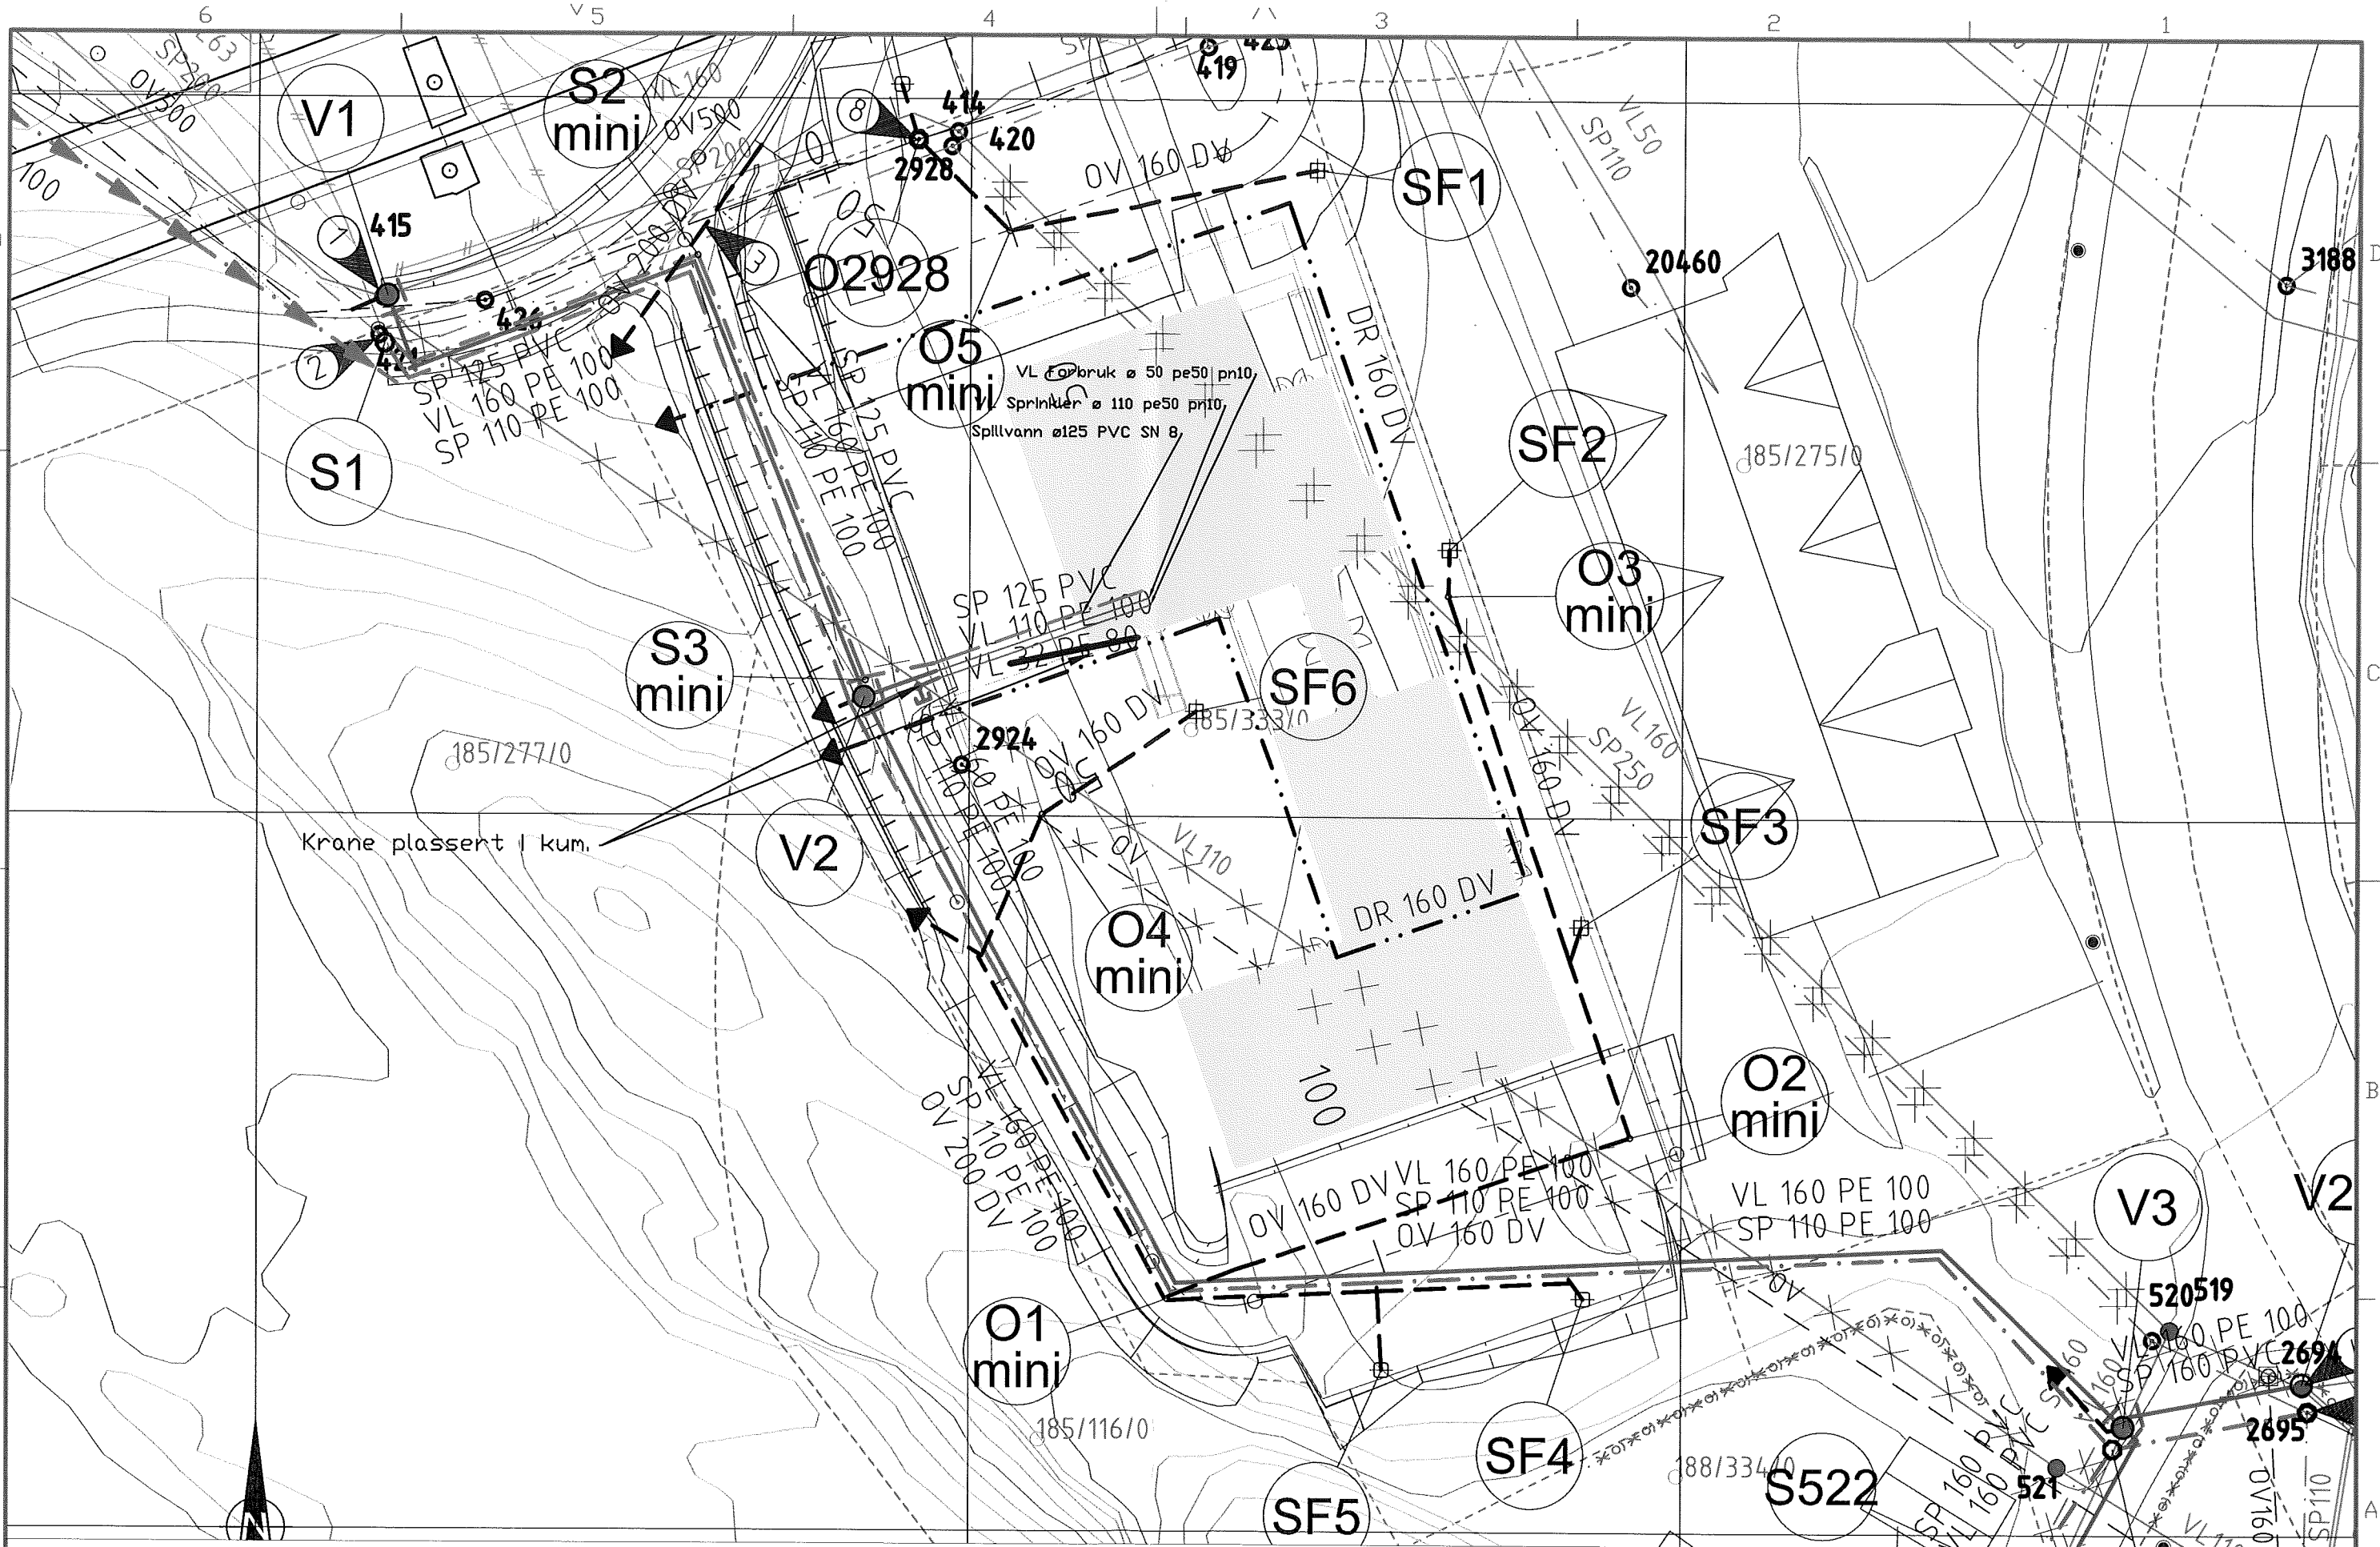

07.02.13	H.Nevdal	1:500
Walde Adm. Bygg Lindås Rør & Sanitär AS Utfv. Tilkoblinger		VVS - 02