

**For matrikkelenhet:**

Kommune: 1263 - LINDÅS
Gårdsnummer: 108
Bruksnummer: 298

Utskriftsdato/klokkeslett: 08.08.2016 Kl. 10:15

Produsert av: Einar Rydland

Attestert av: Lindås kommune

Matrikkelført	
17 JUN 2016	
Lindås kommune	
Løpnr.:	Signatur:

Orientering om matrikkelbrev

Matrikkelbrevet er hjemlet i «Lov om egedomsregistrering» (matrikkellova) av 17. juni 2005. Etter definisjonen i matrikkelovens § 3 d) er matrikkelbrevet en attestert utskrift av matrikkelen som viser alle registrerte opplysninger om en matrikkelenhet ved oppgitt dato.

Om fullstendighet og nøyaktighet i matrikkelbrevet

Matrikkelen ble etablert ved konvertering av data fra tidligere registre. Det kan variere hvor gode disse dataene er med hensyn på fullstendighet og nøyaktighet. I enkelte tilfeller kan grensepunkt og grenselinjer mangle helt eller delvis eller være feil registrert. Det kan også være feil og mangler ved registrert bygnings- og adresseinformasjon. Fullstendighet og stedfestingsnøyaktighet er generelt bedre innenfor enn utenfor tettbygd strøk. Vær oppmerksom på at for mange matrikkelenheter og bygg hefter usikkerhet ved arealet som oppgis.

For utfyllende informasjon: www.kartverket.no/matrikkelbrev

Matrikkelenhet

Matrikkelenhetstype: Grunneiendom
Bruksnavn: LINDÅS
Etableringsdato: 01.02.1982
Skyld: 0
Er tinglyst: Ja
Har festegrunner: Nei
Er seksjonert: Nei

Arealrapport
Tekst
Beregna areal for 108 / 298

Areal (m2) Kommentar
215,3 Usikkert areal

Eierforhold

Tinglyste eierforhold	Status	Føds.d./org.nr	Navn	Bruksenhet	Adresse	Andel
Hjemmelshaver		300147	HOLLEVIK KARI MARGRETHE	SØNDRE RAVNEDALEN 6	5170 BJØRNDALSTRÆ	1 / 1

Forretninger

Forretningstype	Arsak til feilretting	Tinglysingsstatus	Tinglysingsstatusdato	Forretningsdato	Matrikkelføringsdato	Signatur
Oppmålingsforretning/arealoverføring		Tinglyst	15.07.2016	10.06.2016	15.06.2016	1263rye
			Rolle		Matrikkelenhet	Arealendring
			Avgiver		1263 - 108/11	-38,4
			Mottaker		1263 - 108/298	38,5
Annen forretningsstype			10.06.2016	10.06.2016		1263rye
Kart- og delingsforretning			01.02.1982		Matrikkelenhet	Arealendring
			Avgiver		1263 - 108/11	-73
			Mottaker		1263 - 108/298	73

Bygning og bygningssendring

Bygningsnr: 176 237 171

Løpenr:

Bygningssendingskode:

Bygningstype: Naust båthus sjøbu

Næringsgruppe:

Bygningsstatus: Tatt i bruk

Energikilder:

Begydd areal: 0 Ant. boliger: 0

Bruksareal bolig: 0 Ant. etasjer: 0

BRA annet: 0 Vannforsyning:

Bruksareal totalt: 0 Avløp: 0

Alternativt areal: 0 Har heis: Nei

Alternativt areal 2: 0

Oppvarming:

Datoer:

Rammetillettelse:

Igangssettningstillatelse:

Tatt i bruk:

Midl. brukstillatelse:


Ferdigattest:

Bruksenheter

Adresse	Bruksenhetsnummer	Bruksenhetstype	Bruksareal	Ant. rom	Kjøkkenligang	Bad	WC	Matrikkelenhet
	Unummerert bruksenhet		0	0		0	0	108/298

Oversiktskart for 108 / 298

Målestokk 1:1 000
EURRF89 UTM Sone 32

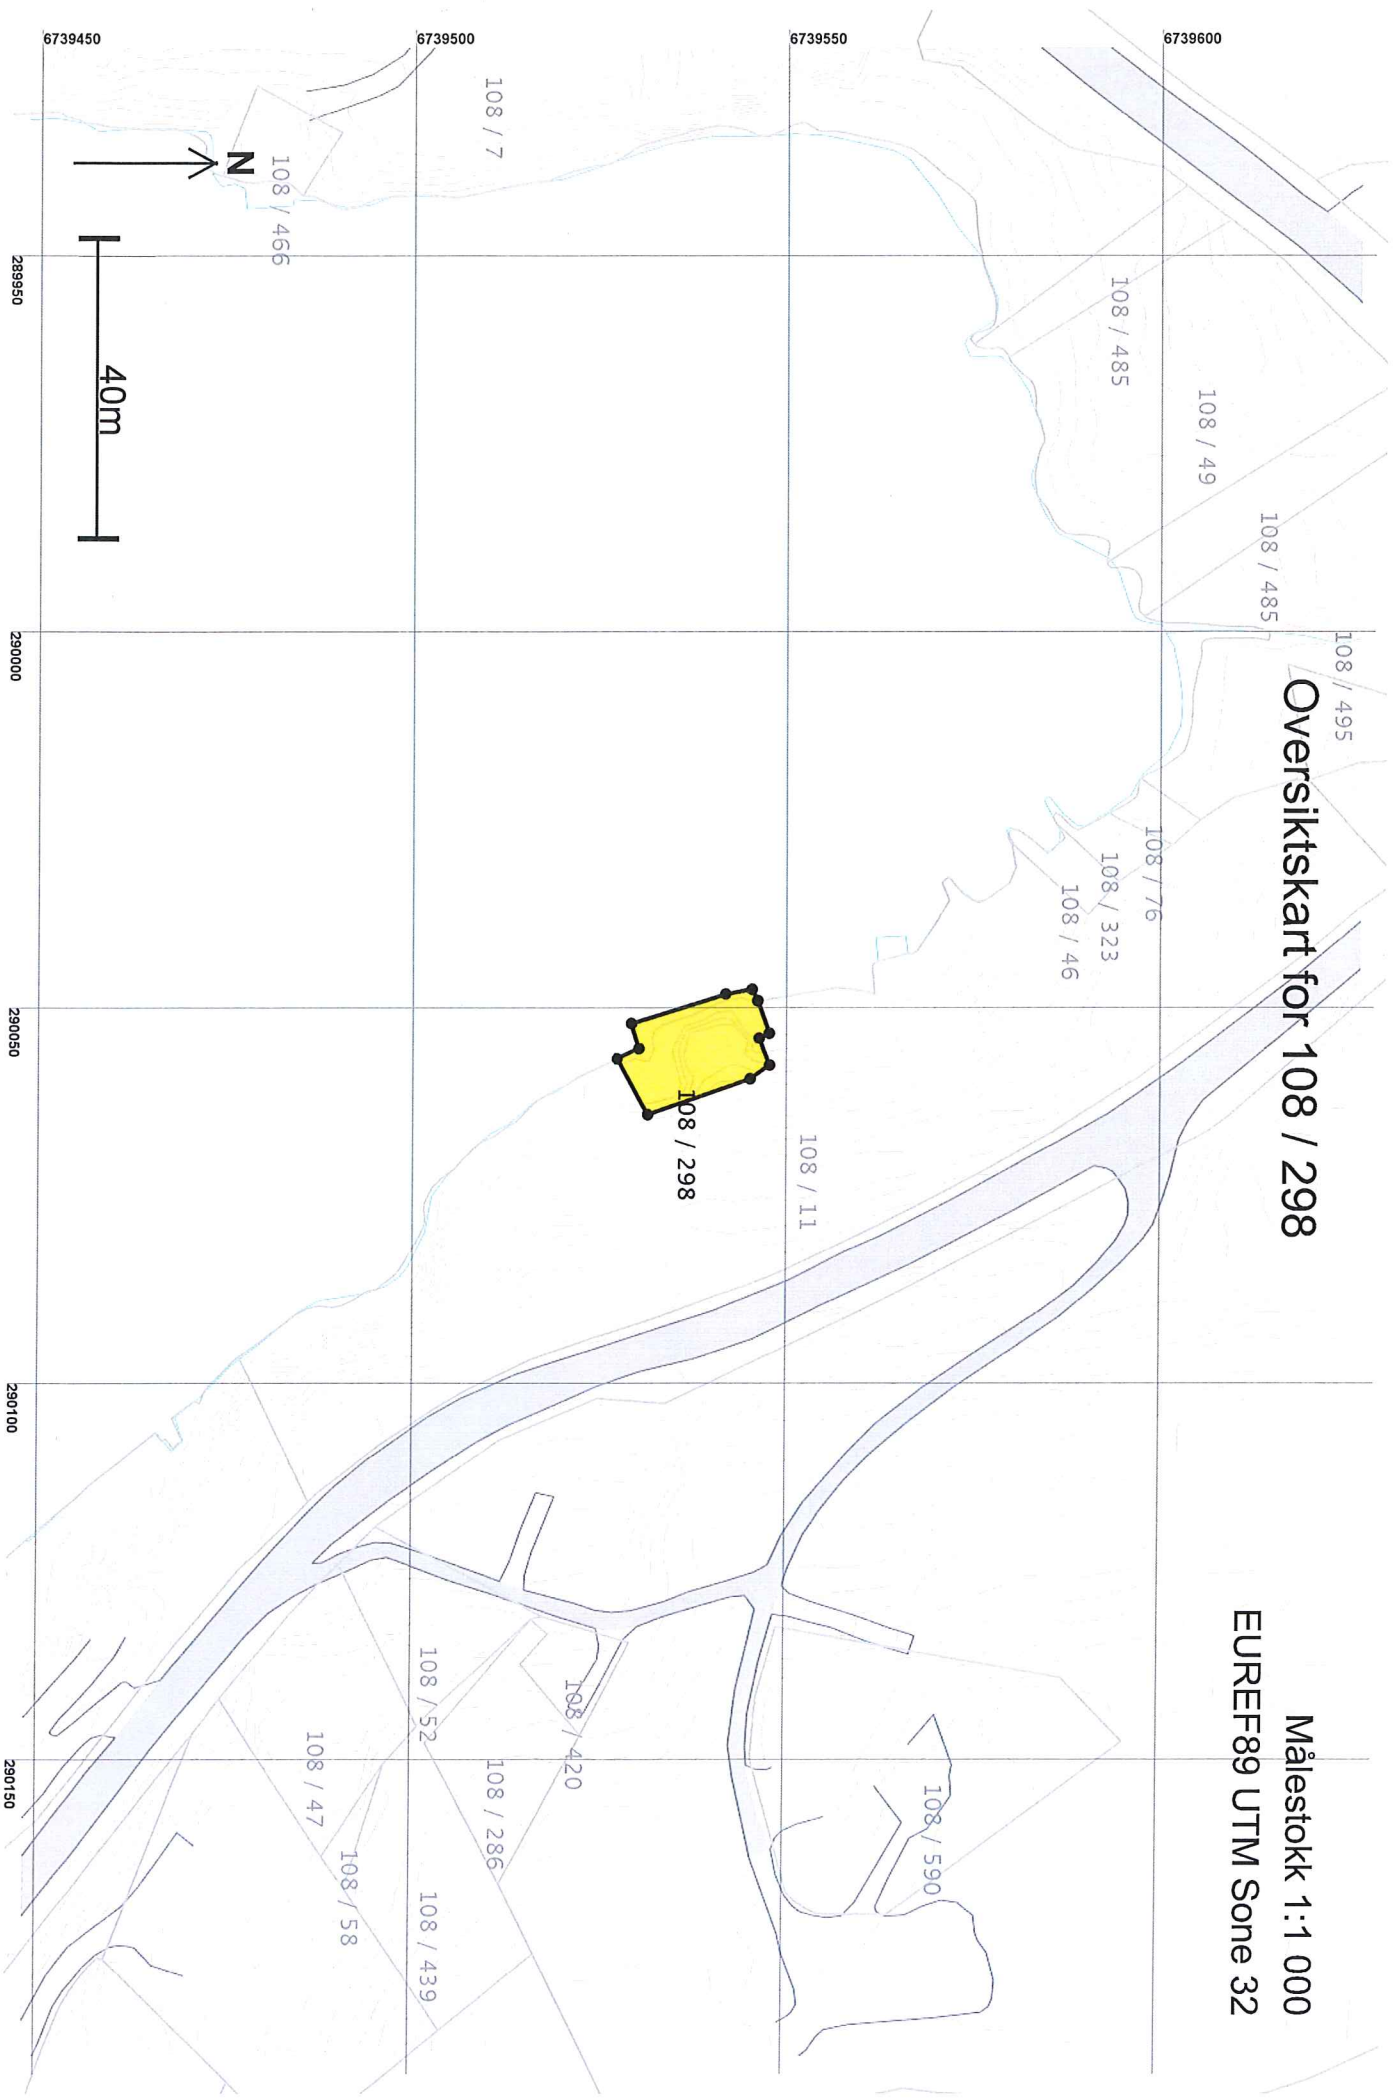


Tøig 1 (Hovedtøig) 108 / 298

Målestokk 1:250
EUREF89 UTM Sone 32

+108 / 11

+108 / 298

176237171

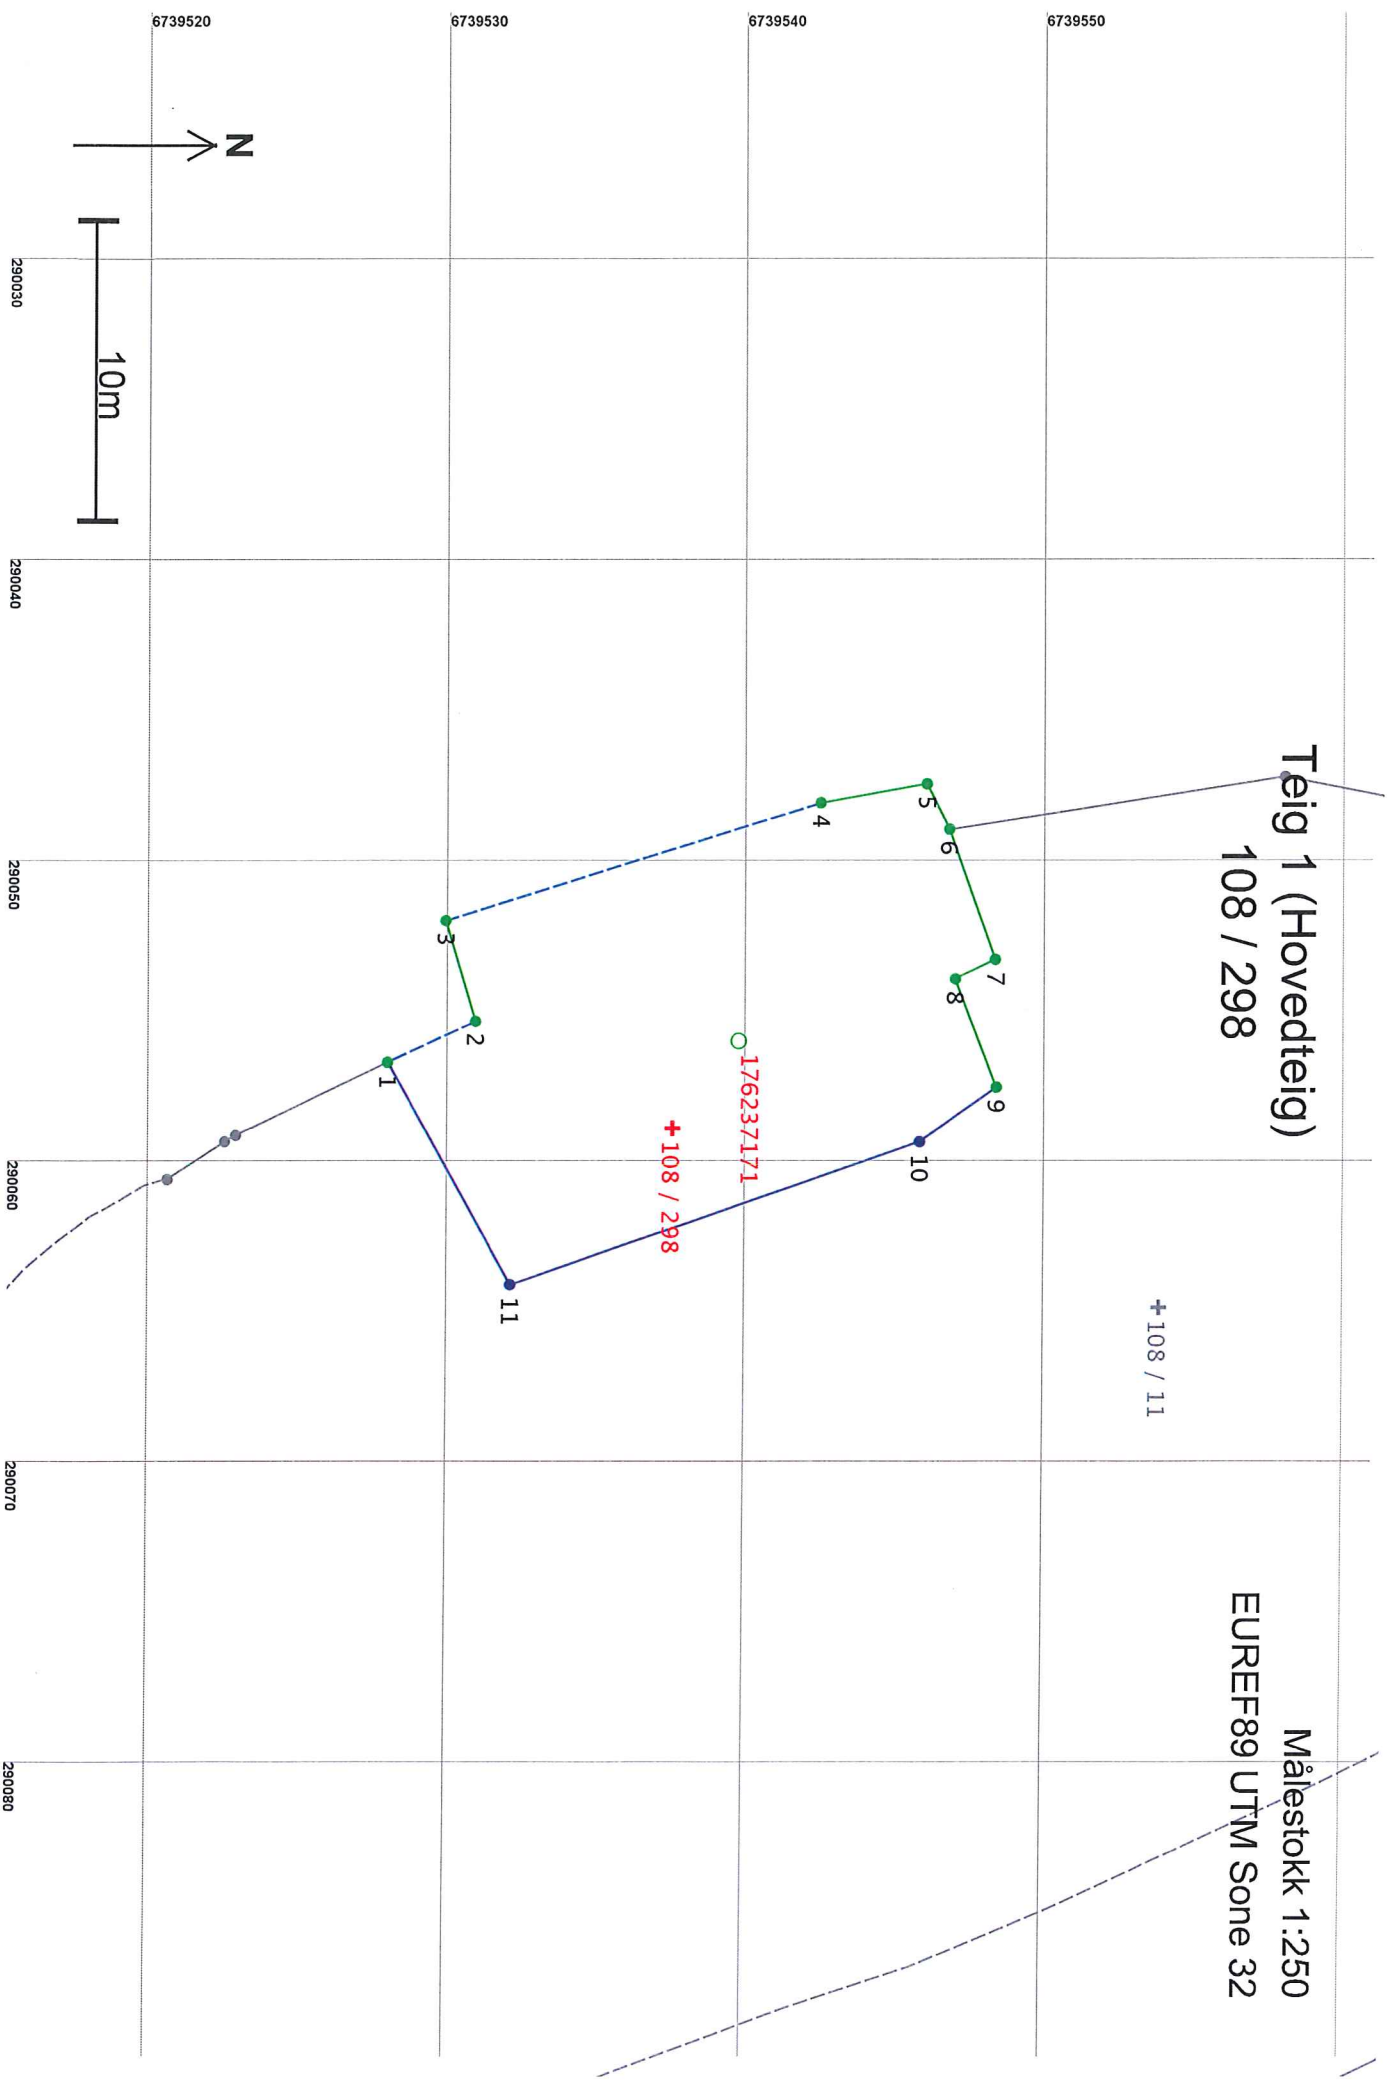

Areal og koordinater

Areal: 215,3

Arealmerknad: Hjelpelinje vannkant

Representasjonspunkt: Koordinatsystem: EUREF89 UTM Sone 32

Nord: 6739538

Øst: 290059

Grensepunkt / Grenselinje

Ytre avgrensing

Løpent	Nord	Øst	Grensemerke nedsett i / Grensepunkttype / Lengde	Hjelpelinjetype	Målemetode	Nøyaktighet	Radius
1	6739528,24	290056,70	Ikke spesifisert Geometrisk hjelpепunkt	3,23 Vannkant	96 GPS kinematisk (Real time kinematic)	13	
2	6739531,17	290055,34	Ikke spesifisert Umerket	3,49 Ikke hjelpelinje	96 GPS kinematisk (Real time kinematic)	13	
3	6739530,17	290051,99	Ikke spesifisert Umerket	13,15 Vannkant	96 GPS kinematisk (Real time kinematic)	13	
4	6739542,72	290048,08	Ikke spesifisert Annen detalj	3,61 Ikke hjelpelinje	96 GPS kinematisk (Real time kinematic)	13	
5	6739546,28	290047,45	Annen terrengdetalj Geometrisk hjelpепunkt	1,69 Ikke hjelpelinje	96 GPS kinematisk (Real time kinematic)	13	
6	6739547,03	290048,96	Annen terrengdetalj Umerket	4,59 Ikke hjelpelinje	96 GPS kinematisk (Real time kinematic)	13	
7	6739548,57	290053,29	Fjell Offentlig godkjent grensemerke	1,47 Ikke hjelpelinje	96 GPS kinematisk (Real time kinematic)	13	
8	6739547,24	290053,93	Fjell Offentlig godkjent grensemerke	3,85 Ikke hjelpelinje	96 GPS kinematisk (Real time kinematic)	13	
9	6739548,62	290057,53	Fjell Offentlig godkjent grensemerke	3,13 Ikke hjelpelinje	96 GPS kinematisk (Real time kinematic)	13	
10	6739546,07	290059,35	Ikke spesifisert Offentlig godkjent grensemerke	14,50 Ikke hjelpelinje	12 Terrengmålt: Teodolitt med elektronisk avstandsmåler	36	
11	6739532,37	290064,10	Fjell Offentlig godkjent grensemerke	8,47 Ikke hjelpelinje	12 Terrengmålt: Teodolitt med elektronisk avstandsmåler	36	