



Rørleggermelding (KF-570)

Referansenummer: 2YUS2X

Registrert dato: 23.12.2015 09:30:55

KOPi

Vedlegg:

Skannet på en flerfunksjonsmaskin fra X OFFICE.pdf

Søker/foretak
Utførende rørlegger
Bedriftens navn
Hjelmås VVS as
Adresse
Leknesvegen 183
Postnummer
5915
Poststed
HJELMÅS
E-postadresse
hjvvs@hjelmaas.no
Telefon
56354050
Kontaktperson
Fornavn
Peder
Etternavn
Hagesæter
Mobil
90689888
E-postadresse
peder@hjelmaas.no


Eiendom/tiltakshaver
Byggearbeidet gjelder på følgende eiendom
Gnr.
40
Bnr.
16
Om tiltakshaveren
Fornavn
Kjell Rune
Etternavn
Meling
Adresse
Hodneland 153
Postnummer
5957
Poststed
MYKING
E-postadresse
kjell.meling@siemens.com
Mobilnummer
92450199

KOPI

Om arbeidet
Arbeidet vil foregå i perioden:
Fra og med dato: 29.02.2016
Til og med dato: 24.06.2016
Type anlegg <input type="checkbox"/> Offentlig anlegg <input checked="" type="checkbox"/> Privat anlegg
Type tilkobling <input checked="" type="checkbox"/> Tilkobling til vann <input checked="" type="checkbox"/> Tilkobling til avløp
Tegninger som er vedlagt <input type="checkbox"/> Situasjonsplan <input type="checkbox"/> Kjellerplan <input checked="" type="checkbox"/> Installasjonstegning <input checked="" type="checkbox"/> Etasjeplan <input type="checkbox"/> Andre tegninger
Antall tegninger som er vedlagt 2
Merknader: Gjeld innomhusarbeider

isterende hytte

TILBYGG

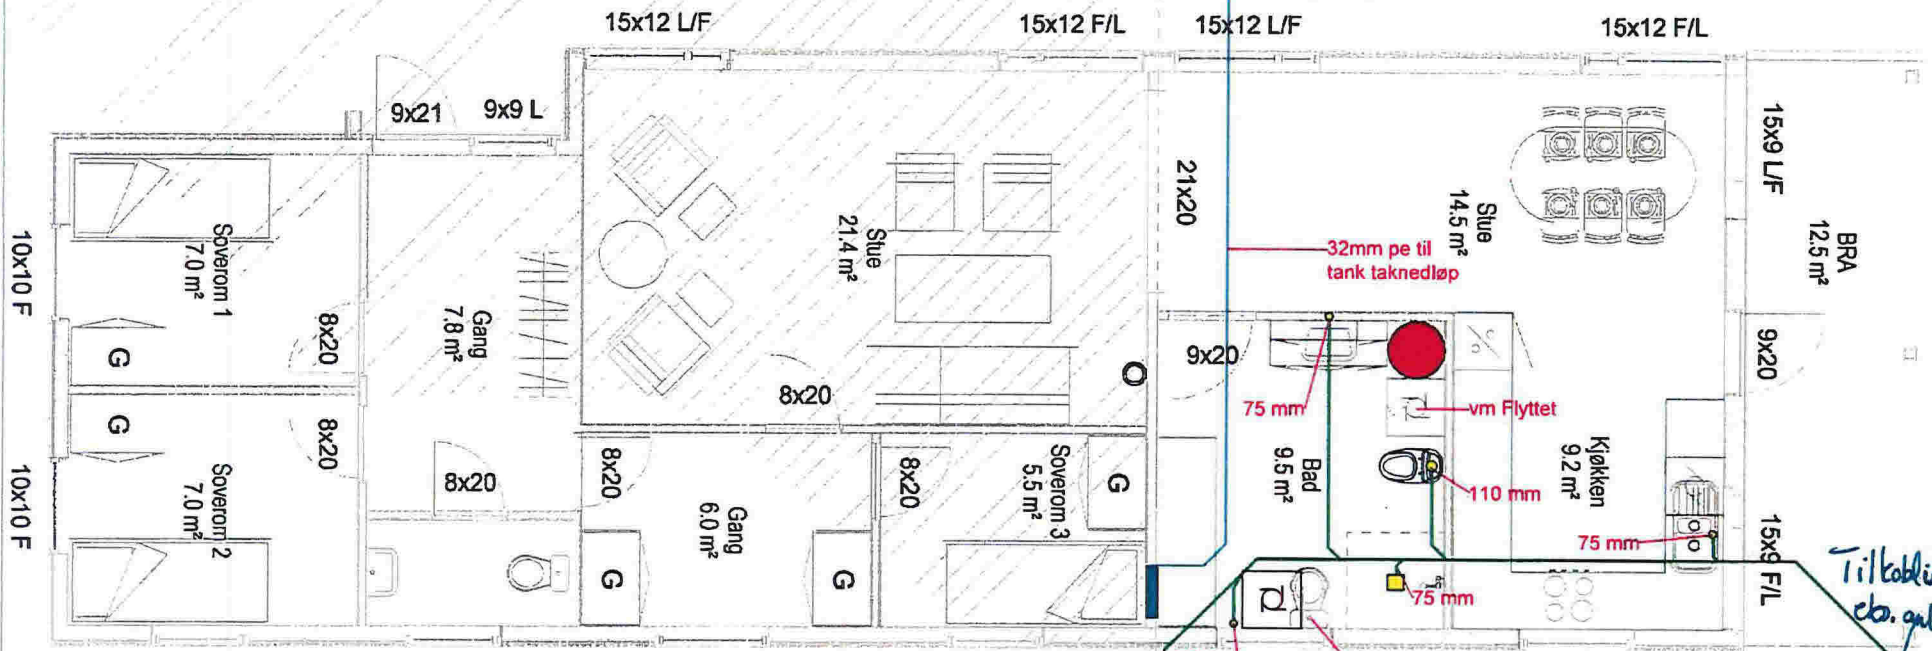

Kjell Rune Meling
Hodneland 153
5957 Myking

Hjelmås
VVS

P.Hy 22/12.15

5827

6000

1800

7800

TILBYGG

UTVENDIG MÅL

OVANNEVINGEN
FERDIG PLATET