


## Søknad om oppretting / endring av matrikkeleining / rekvisisjon av oppmålingsforretning

Søknad om oppretting av grunneigedom m.m i medhald av plan- og bygningslova (pbl §20-1m av 27.06.2008) og rekvisisjon av oppmålingsforretning i medhald av matrikellova (jf. kap. 3 og 7 i matrikellova med tilhørende føresegn).

Søknaden skal sendast til:		Kommunen sitt sak/arkivnr.:	
 Lindås kommune			
Adresse:	Postnr:	Poststad:	
Kvernhusmyrane 20	5914	Isdalstø	
E-post: <a href="mailto:postmottak@lindas.kommune.no">postmottak@lindas.kommune.no</a>			

### 1. Eigedom

Gnr.	Bnr.	Fnr.	Snr.	Adresse
92	20			Trølandsvegen 146
92	21			— 11 —

### 2. Søknad om oppretting/ endring av matrikkeleining / grensejustering / klarlegging av grense m.m.

- |   |  |
|---|--|
| <input type="checkbox"/> A. Oppretting av grunneigedom                              | <input type="checkbox"/> E. Grensejustering (max 5% av minste eiged. sitt areal)           |
| <input type="checkbox"/> B. Oppretting av anleggs-/volumeigedom (over/under bakken) | <input checked="" type="checkbox"/> F. Klårlegging av eksisterande grense / grensepåvising |
| <input type="checkbox"/> C. Arealoverføring (tilleggsareal til eks. grunneigedom)   | <input type="checkbox"/> G. Matrikulering av grunn som ikkje er matrikulert                |
| <input type="checkbox"/> D. Ny festegrund for meir enn 10 år                        | <input type="checkbox"/> H. Matrikulering av jordsameige                                   |
|   | <input type="checkbox"/> I. Uteareal til eigarseksjon                                      |

Søknad i samsvar med godkjent plan: Ja:  Nei:

Reg.plan  Kommuneplan

Søknad utan samsvar med plan krev i tillegg søknad om dispensasjon. Sjå pkt 5

### 3. Oppmålingsforretning (Må fyllast ut ved pkt. 2 A, B, C eller D)

Sjå rettleiing.

- A. Iverksetting av arbeid med oppmålingsforretning frå det tidspunkt løyve etter pbl er gyldig. (mest vanleg)
- B. Utsetjing av arbeid med oppmålingsforretning etter pbl § 21-9 fjerde ledd, inntil 3 år. Søklar må rekvirera oppmåling innan fristen.(pkt D)
- C. Søknad om matrikkelføring med utsett oppmålingsforretning etter matrikellova § 6 andre ledd, forskrifta § 25. (inntil 2 år)

Grunngeving for pkt C (påkrevd):

D. Rekvisisjon av oppmålingsforretning som har vore utsett etter pkt 3B. Gjeld saksnr.:

### 4. Oppretta matrikkeleining skal nyttast til:

- |  |  |
|--|--|
| <input type="checkbox"/> Sjølvstendig eigedom              | <input type="checkbox"/> Tilleggsareal til Gnr / Bnr :                         |
| <input type="checkbox"/> Bustadhus                         | <input type="checkbox"/> Landbruk/fiske  |
| <input type="checkbox"/> Fritidshus                        | <input type="checkbox"/> Naust   |
| <input type="checkbox"/> Industri/bergverk                 | <input type="checkbox"/> Garasje / uthus                                       |
| <input type="checkbox"/> Varehandel/bank/hotell/restaurant | <input type="checkbox"/> Offentleg veg / kommunikasjonsanlegg / teknisk anlegg |
| <input type="checkbox"/> Offentleg verksemd                | <input checked="" type="checkbox"/> Anna:                                      |

### 5. Dispensasjonssøknad

- Arealbruk i kommuneplan / reguleringsplan
- Krav om regulering i kommuneplan
- Anna (lov, føresegn, vedtekt, plan)
- Strandsone

Dispensasjonssøknad skal grunngjevast særskilt, jfr. Plan- og bygningslova § 19-2 av 27.06.2008. Grunngjeving for dispensasjon skal gjevast på elge ark.

Hugs å krysse av for søknad om disp. på nabovarselet.



Søknad om oppretting / endring av eiendom til oppføring av bygning krev sikra nødvendige rettar til veg, vatn og avløp. Slike rettar skal vera på plass før søknaden vert behandla og dokumentasjon på nye rettar skal ligge vedlagt søknaden.

**6. Tilkomst - pbl. § 27.4 og veglova §§ 40-43**

Dokumentasjon på vegrett skal leggjast ved. Sjå pkt 8.

<input type="checkbox"/> Riksveg / Fylkesveg/ Europaveg	<input checked="" type="checkbox"/> Kommunal veg	<input type="checkbox"/> Privat veg
<input type="checkbox"/> Ny avkjørsel frå off. veg	<input type="checkbox"/> Kopi av søknad om løyve til avkjørsel skal leggjast ved.	<input type="checkbox"/> Løyve til avkjørsle er gjeve - jf. Vedlegg.
<input type="checkbox"/> Utvida bruk av eksisterande avkjørsel		

**7. Vassforsyning (pbl. § 27.1) og Avløp (pbl. §27.2)**

Dokumentasjon på gitt løyve VA skal leggjast ved. Sjå pkt 8.

<input type="checkbox"/> Offentleg vassverk	<input checked="" type="checkbox"/> Anna vassforsyning	<input type="checkbox"/> Offentleg avløp	<input checked="" type="checkbox"/> Privat enkelt- / fellesanlegg (Avløp)
---	--	--	---

**8. Dokumentasjon på nye bruksrettar og servituttar på arealet som søknaden gjeld.**

<input type="checkbox"/> Tilkomst sikra iflg vedlagt dokument.	<input checked="" type="checkbox"/> Ikkje aktuelt i denne saka
<input type="checkbox"/> Vassforsyning sikra iflg vedlagt dokument.	<input checked="" type="checkbox"/> Ikkje aktuelt i denne saka
<input type="checkbox"/> Avløp sikra iflg vedlagt dokument.	<input checked="" type="checkbox"/> Ikkje aktuelt i denne saka

**9. Eksisterande bruksrettar og servituttar på arealet som søknaden gjeld.**

Kva slags rett? (vegrett, brønnrett, nausrett o.s.v.): *Linglyst vegrett for br.20 over br. 21*

<input checked="" type="checkbox"/> Retten er linglyst	<input type="checkbox"/> Retten er ikkje linglyst. - Rettshavar (Gnr./Bnr.):
--	--

**10. Vedlegg (kryss av)**

<input checked="" type="checkbox"/> Situasjonsskart / delingsplan i rett målestokk (påkravd)	<input type="checkbox"/> Fullmakt
<input type="checkbox"/> Gjenpart av nabovarsel ( påkravd for saker etter pkt. 2 A-D og I)	<input type="checkbox"/> Firma-attest
<input type="checkbox"/> Avtalar, dokumentasjon, private servituttar	<input checked="" type="checkbox"/> Skildring av søknaden / tiltaket på eige ark
<input type="checkbox"/> Søknad om dispensasjon	<input type="checkbox"/> Uttale/ samtykke frå andre off. mynde:
	<input type="checkbox"/> Anna:

**11. Spesifikasjon av parsellar det er søkt om**

Ved fleire parsellar: Før på eiga liste.

Parsellnr:	Areal m <sup>2</sup>	Parsellen skal nyttast til:	Evt namn og adresse på kjøpar / festar:

**12. Underskrift av akt. heimelshavar / fullmaktshavar / andre etter MI §9**

Bruk eige ark ved for lite plass.

Heimel for søknad/ rekvisisjon må fyllast ut nedanfor. ( påkravd ) Sjå rettleiing.

Rekv. kravd etter MI §9 1.ledd a  Heimelshavar ( mest vanleg )  
Rekv. kravd etter MI §9 1.ledd b-h, eller 2.ledd a-b  ( dok. er påkravd ) Oppgje ledd og bokstav for heimel:

Namn på søkjar (blokkbokstavar):	Adresse
<i>TOMMY K. MØSTER</i>	<i>SKARRET 5, 5355 Knarrevik</i>
Underskrift (påkravd):	E-post: <i>tomost@bkkfiber.no</i>
<i>Tommy K. Møster</i>	Telefon: <i>928 19808</i>
	Dato: <i>22/8-16</i>
Namn på søkjar (blokkbokstavar):	Adresse
Underskrift (påkravd):	E-post:
	Telefon
	Dato

Faktura skal sendast til:

Gjeld ved fleire rekvirentar eller dersom advokat rekvirerer.

Namn (blokkbokstavar)

Adresse


*OSKARTRÆLANDS BODSBU  
V/TRYGVE MØSTER*

*SKARRET 5  
5355 KNARREVIK*

*tlf. 47608203*

# Vedlegg 92/20021

- A - ole funne stein
- B - ole funne stein
- C - ole funne stein
- D ?
- E ?
- F ?
- G krysspuling 66,5 og 29m (Boqtt)
- H meter fra A.

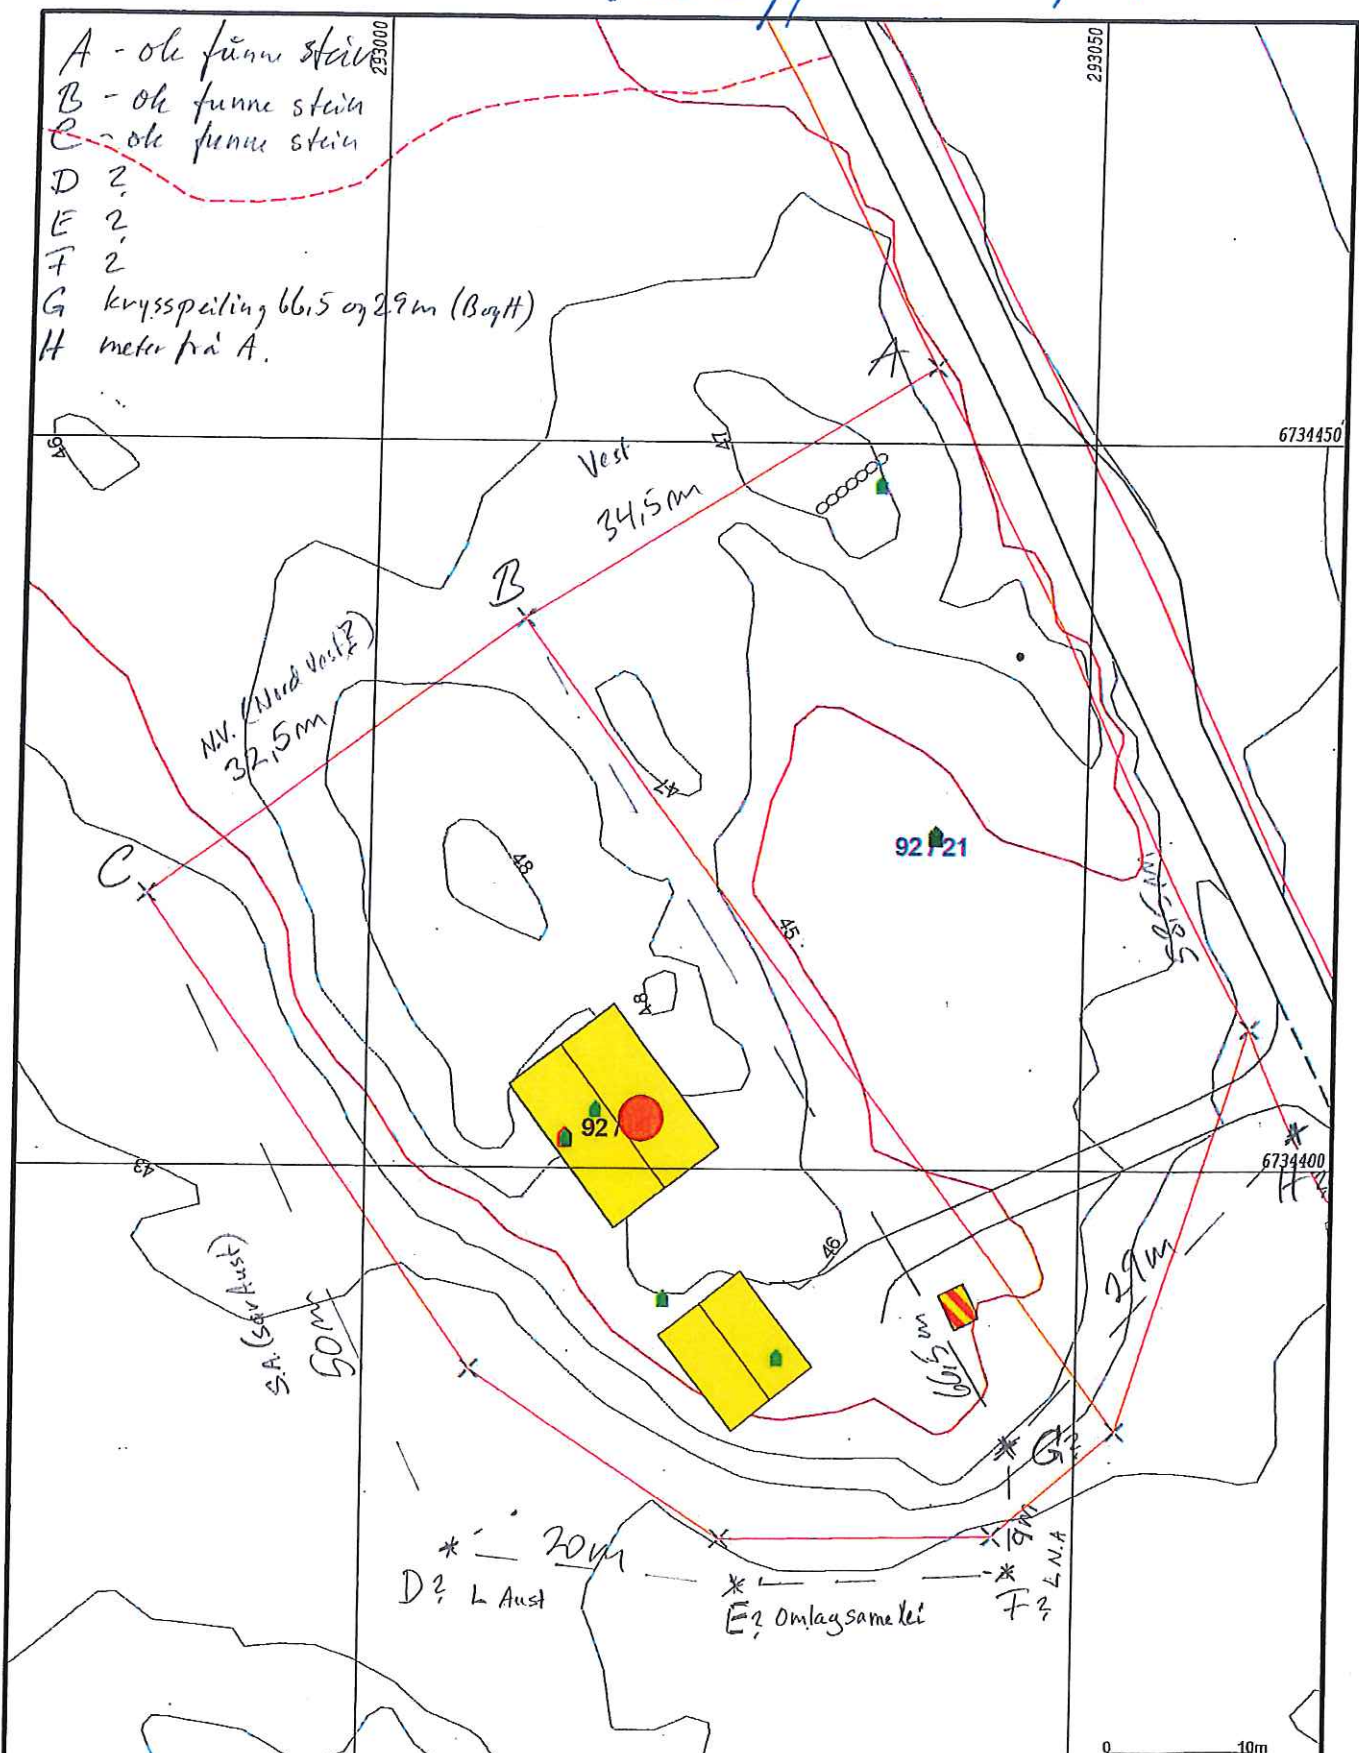

Målte Grenser	Storre bustader
Registrerte Grenser	Hytte/feriehús
Udefinert grenser	Garasje/utthús
Terrengmålte grense	Industri/lager
Konstruert grensepunkt	Andre bygg
Bolig	
Bustad m/leilighet	
Våningshus	



Lindås kommune  
Geodata avdeling

Dato: 2016.03.25  
Sign: Iiel

Gnr 92 bnr 20

N

Målestokk  
1:500

Beliggenhet og høyder må oppfattes som orienterende.



Vedlegg til rekvisisjon for oppmåling av 92/20 og 21

Hei!

Håpar at de har høve til å ta denne oppmålinga så snart de kan, slik at me kan avslutta skifte etter Oskar Træland. Bruka er seld til ny eigar Tony K. Møster .

Dersom nabo Gunnhild Sofie Træland Berge må skriva under, så gjev meg beskjed.

Vedlegg til Kart /Skisse ifb .ed oppmåling av 92/20 og 21.

Eg har skissa opp på kartet. ca der eg trur punkta skal vera utifra skyldskifte data.

Punktet:

A - der har me funne stein med vitne

B - der har me funne stein med vitne

C - der har me funne stein med vitne(sjølv om det ikkje står vitne på papira)

D – ikkje funne

E – ikkje funne

F – ikkje funne

G – kanskje funne, men krysspeila(ca) frå H(29m) og B (66,5m)

H – ikkje funne stein, men det ligg ein pukkhaug der. Stein kan vera under den. Men punkt framgår utifrå meter frå A(58,5m)

Mvh. Trygve Møster, bustyrar i privat skifte etter Oskar Træland Trælandsvegen 146

Skaret 5

5355 Knarrevik

Mob 47608203