

- Målte Grenser
- Registrerte Grenser
- Udefinert grenser
- Terrengmålte grense
- Konstruert grensepunkt
- Bolig
- Bustad m/leilighet
- Våningshus
- Storre bustader
- Hytte/feriehuis
- Garasje/utlus
- Industri/lager
- Andre byg



Lindås kommune
Geodata avdeling

Grunnkart FØR grenseoppretting !

G.nr. 24, b.nr. 20.

N

Målestokk
1:500

Beliggenhet og høyder må oppfattes som orienterende.

Dato: 2016.08.25
Sign: SSO



- | | | | |
|--|------------------------|--|-----------------|
| | Målte Grenser | | Storre bustader |
| | Registrerte Grenser | | Hytte/feriehus |
| | Udefinert grenser | | Garasje/utlhus |
| | Terrengmålte grense | | Industri/lager |
| | Konstruert grensepunkt | | Andre bygg |
| | Bolig | | |
| | Bustad m/leilighet | | |
| | Våningshus | | |

Beliggenhet og høyder må oppfattes som orienterende.



Lindås kommune

Geodata avdeling

A-Grunnkart WMS FØR grenseoppretting !

Dato: 2016.08.25

Sign: SSO

G:nr. 24, b.nr. 20.



Målestokk
1:500



Målte Grenser	Storre bustader
Registrerte Grenser	Hytte/feriehus
Udefinert	Garasje/uthus
Terrengmålt	Industri/lager
Konstruert	Andre bygg
Bolig	
Bustad n/leilighet	
Våningshus	

Beliggenhet og høyder må oppfattes som orienterende.




Lindås kommune
Geodata avdeling
Ortofoto 2009 FØR grenseoppretting !

Dato: 2016.08.25
Sign: SSO

G.nr. 24, b.nr. 20.



Målestokk
1:500

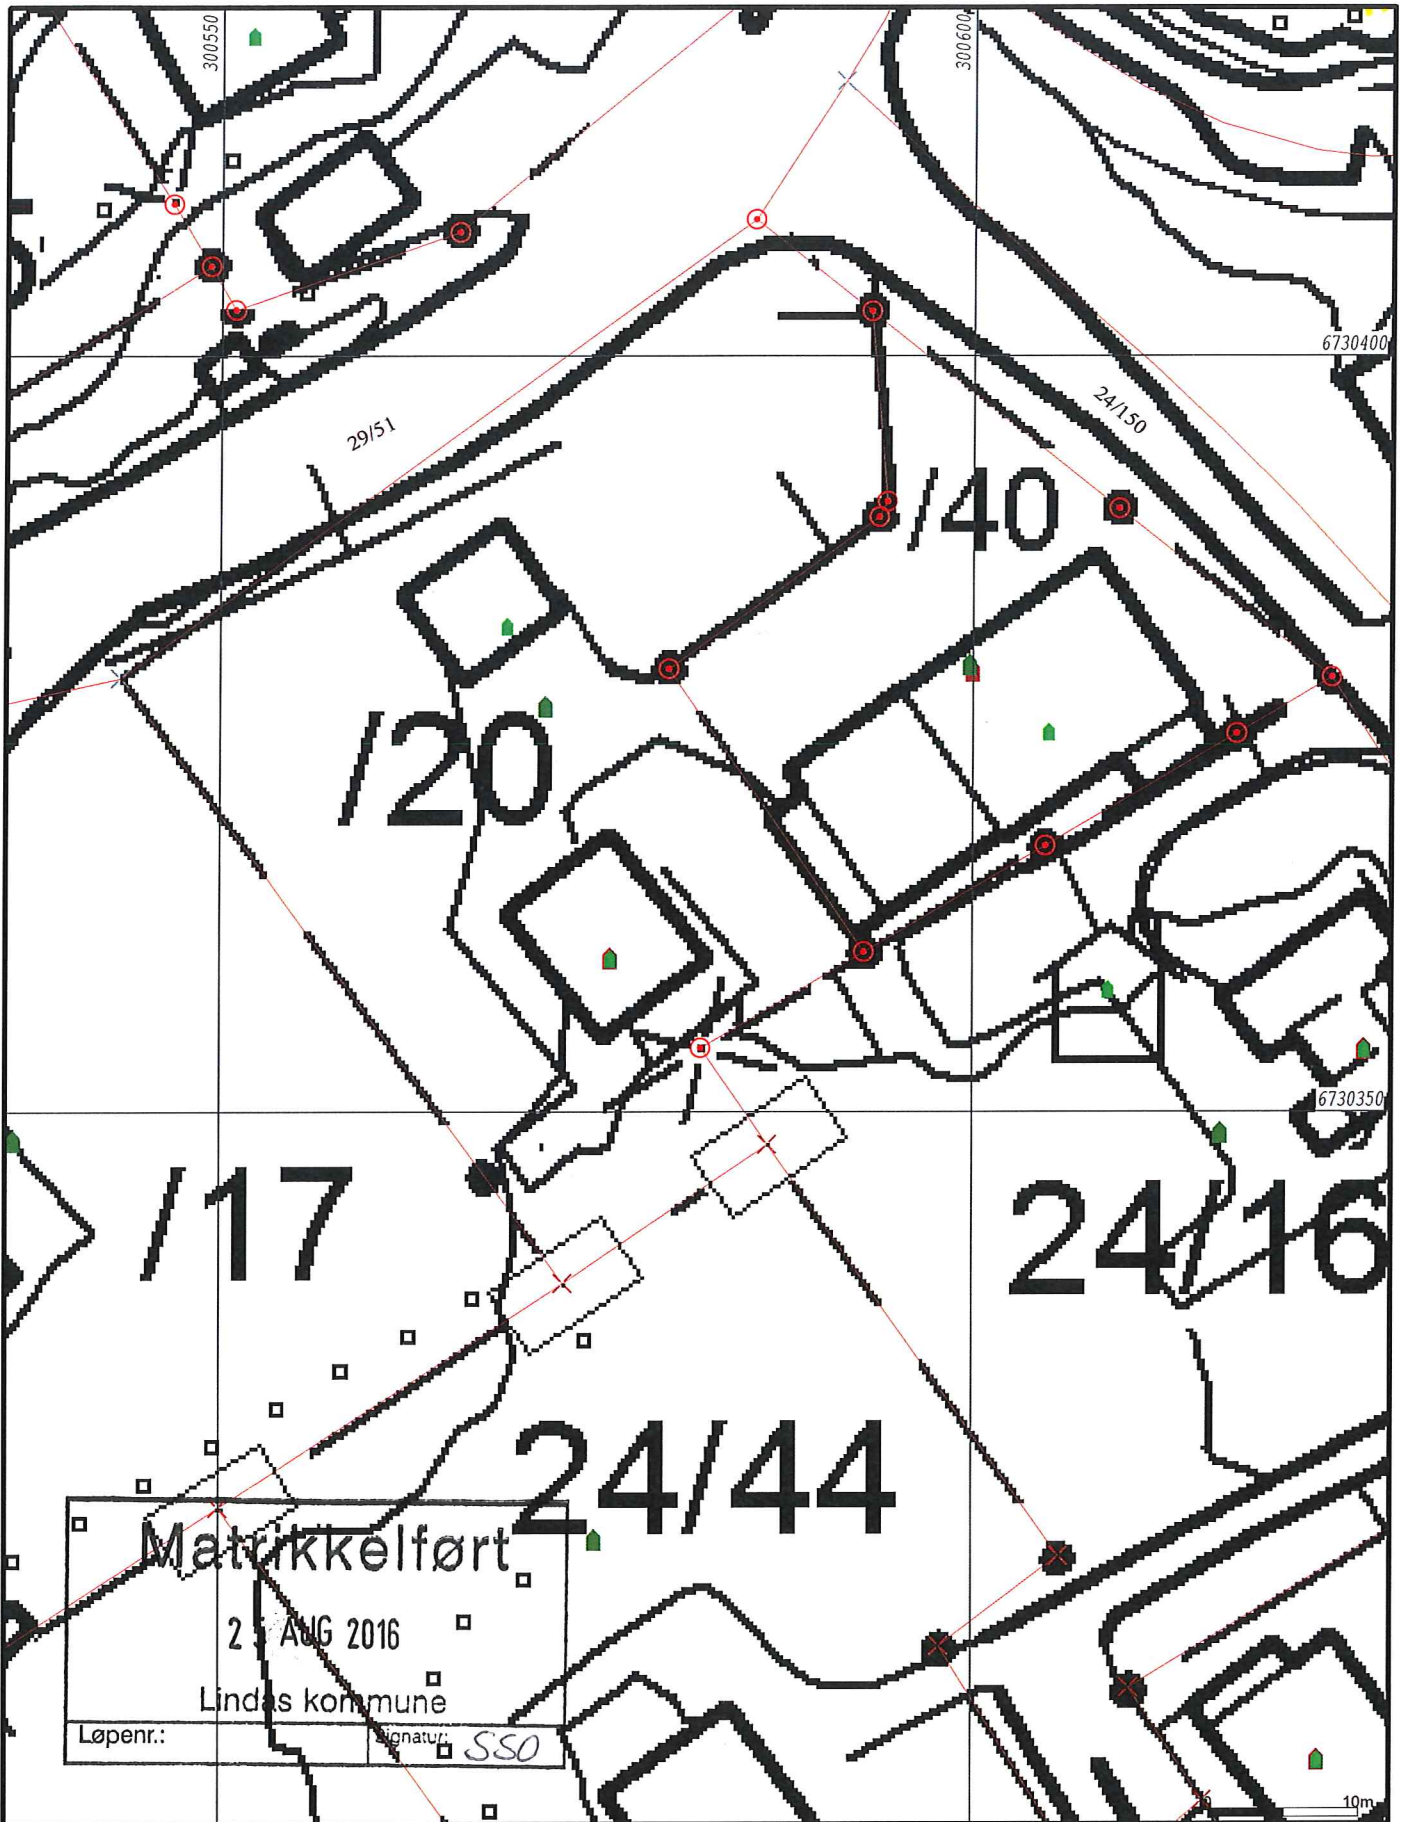

- Målte Grenser
- - - Registrerte Grenser
- ⊥ Udefinert grenser
- ⊥ Terrengmålte grense
- ⊥ Konstruert grensepunkt
- Bolig
- Bustad m/leilighet
- Våningshus
- Storre bustader
- Hytte/feriehus
- Garasje/uthus
- Industri/lager
- Andre bygg



Lindås kommune
Geodata avdeling

Rasterkart ETTER grenseoppretting !


Dato: 2016.08.25
Sign: SSO

N

Målestokk
1:500

Beliggenhet og høyder må oppfattes som orienterende.

G.nr. 24, b.nr. 20.

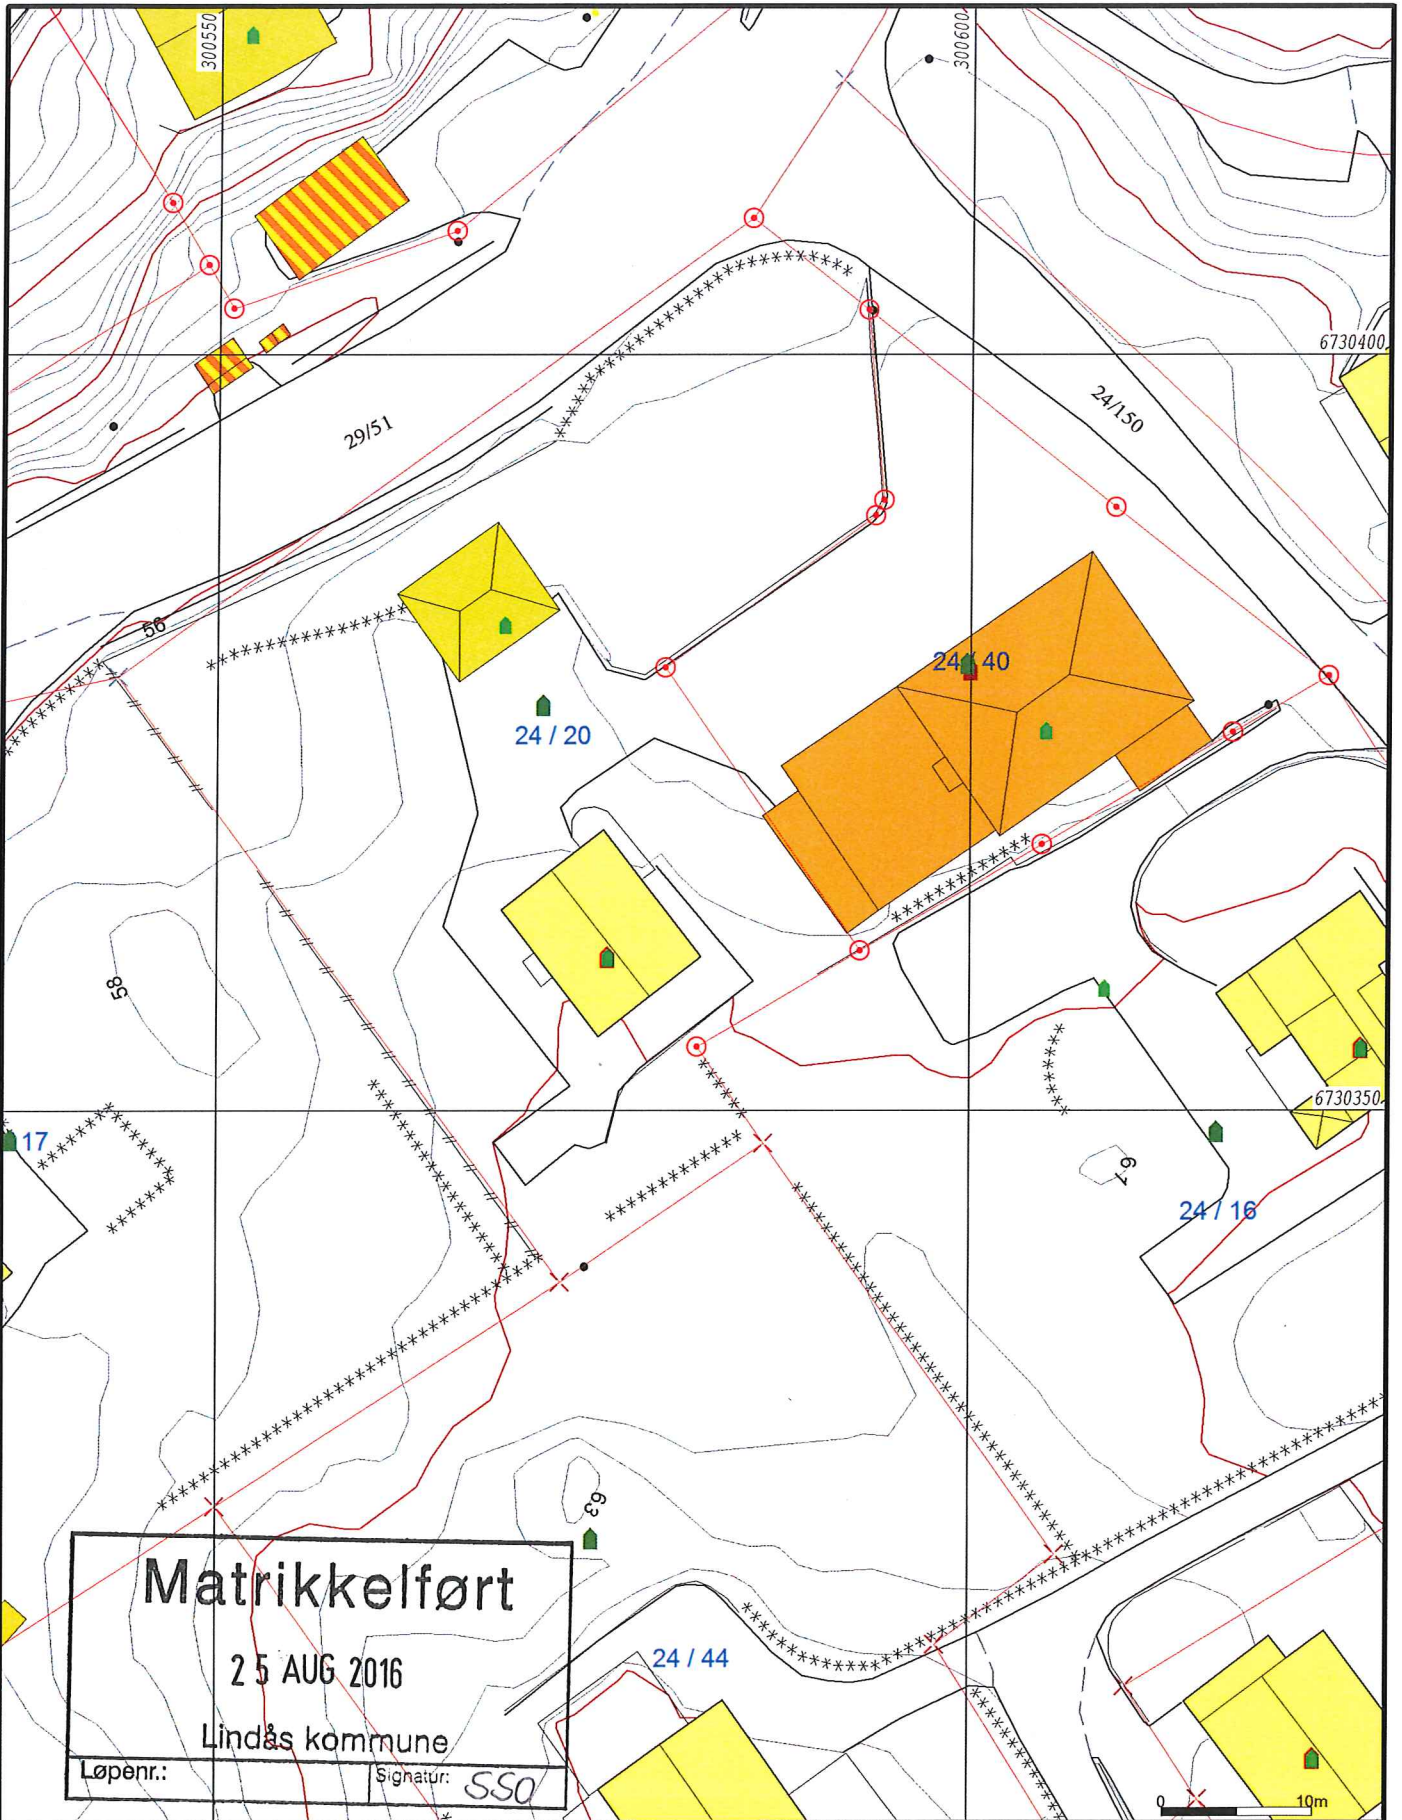

- | | | | |
|--|------------------------|--|-----------------|
| | Målte Grenser | | Storre bustader |
| | Registrerte Grenser | | Hytte/feriehuis |
| | Udefinert grenser | | Garasje/uthus |
| | Terrengmålte grense | | Industri/lager |
| | Konstruert grensepunkt | | Andre bygg |
| | Bolig | | |
| | Bustad m/leilighet | | |
| | Våningshus | | |



Lindås kommune
Geodata avdeling

Grunnkart ETTER grenseoppretting !

Dato: 2016.08.25
Sign: SSO

G:nr. 24, b.nr. 20.



Beliggenhet og høyder må oppfattes som orienterende.



Målte Grenser	Storre bustader
Registrerte Grenser	Hytte/feriehus
Udefinert	Garasje/uthus
Terrengmålt	Industri/lager
Konstruert	Andre bygg
Bolig	
Bustad m/leilighet	
Våningshus	

Beliggenhet og høyder må oppfattes som orienterende.



Lindås kommune
Geodata avdeling
Ortofoto 2009 ETTER grenseoppretting !

Dato: 2016.08.25
Sign: SSO

G.nr. 24, b.nr. 20.



Målestokk
1:500