



**LINDÅS KOMMUNE**  
TEKNISK ETAT

Kenneth Ludviksen

Holtermannsv.16  
5918 Frekhaug

Dykkar ref:	Vår ref:	Sakshandsamar:	Direkte tlf:	Arkivkode:	Dato:
	02/02241-13	Tore Svendsen	56 35 66 13	137/564	08.01.2003

**DOKUMENTASJON HUSPLASSERING .**

Vedlagt oversendes dokumentasjon vedrørende husplassering på gnr. 134 bnr. 564.

Plassering utført 08.01.03 i følge innsendt situasjonsplan.



Kopi . Stevnebø Trelast a/s  
Alversund Maskinstasjon a/s

Vedlegg.      Situasjonsplan m = 1:500  
                  Kart i M = 1:1000  
                  Koordinatliste  
                  Sjekkskjema



LINDÅS KOMMUNE  
Geodata-avdelinga  
5914 Isdalstø  
Telefon 56 35 66 00

SJEKSKJEMA  
FOR UTSETTING  
AV HØGDER/ RETNINGAR


TILTAKSHAVAR/SØKJAR

Navn R,Åse & K Ludviksen	Adresse Holtermannsv.16	Postnr. 5918	Stad Frekhaug
--------------------------	-------------------------	--------------	---------------

PROSJEKT

Adresse/bruksnavn	Gnr.	Bnr.	Fnr.
5911 Alversund Ikenberget	137	564	
Oppgitt høgde, topp grunnmur 48.00 (m.o.h.)	Utsett høgde, topp grunnmur 48.00 (m.o.h.)		
Oppgitt høgde, ferdig plannert grunn (m.o.h.)	Utsett høgde, ferdig plannert grunn (m.o.h.)		
Fastmerke nr. P0805	x - koordinat 285270.305	Y - koordinat -43875.395	Høgde (m.o.h) 51.30

SKISSE BYGG-PLASSERING

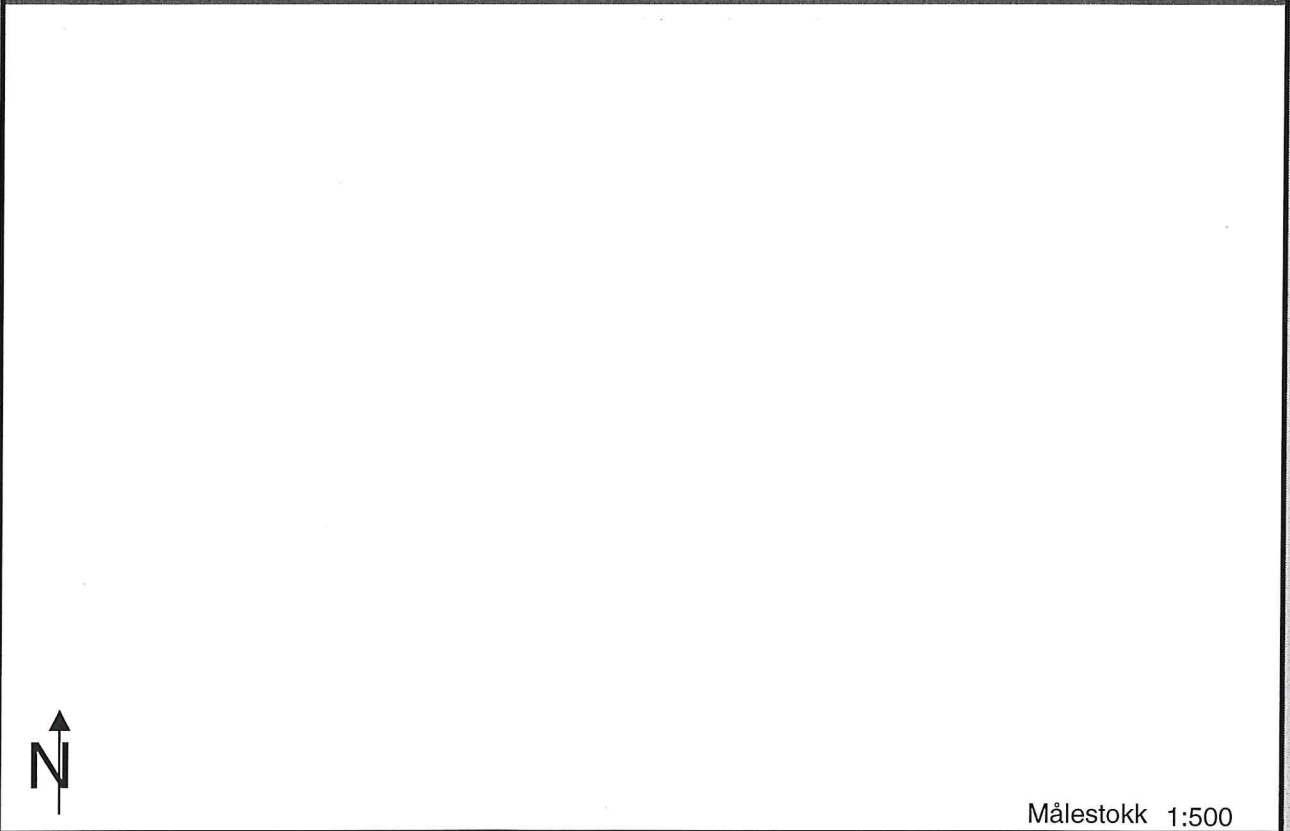

Målestokk 1:500

FØLGJANDE HJØRNER / RETNINGAR ER SETT UT

Nr	X-koordinatar	Y-koordinatar	Nr	X-koordinatar	Y-koordinatar
H1	285280.182	-43864.758	H2	285284.24	-43855.40
H3	285295.80	-43860.412			

Dato utført: 08.01.03	Kartbladnr.	Måleboknr./sidenr.
-----------------------	-------------	--------------------


Merknader

Stad/dato	Underskrift tiltakshavar/søkjar	
Stad/dato Knarvik 08.01.03	Underskrift, landmålar	

**Punkt****2003.01.08**

Koordinatsystem: NGO1948 - AKSE 1

<b>PunktID</b>	<b>Tema</b>	<b>N-koord.</b>	<b>Ø-koord.</b>	<b>Høyde</b>	<b>Stat.</b>
A	4051	285273.600	-43867.370		K
F	4051	285282.970	-43845.760		K
E	4056	285283.760	-43843.920		K
D	4056	285311.930	-43857.280		K
C	4051	285310.970	-43859.030		K
B	4051	285300.150	-43878.790		K
H1	5006	285280.182	-43864.758	48.000	U
H2	5006	285284.240	-43855.400	48.000	U
H3	5006	285295.800	-43860.412	48.000	U
H4	5006	285292.936	-43867.018	48.000	U
H5	5006	285286.880	-43864.393	48.000	U
H6	5006	285285.687	-43867.145	48.000	U

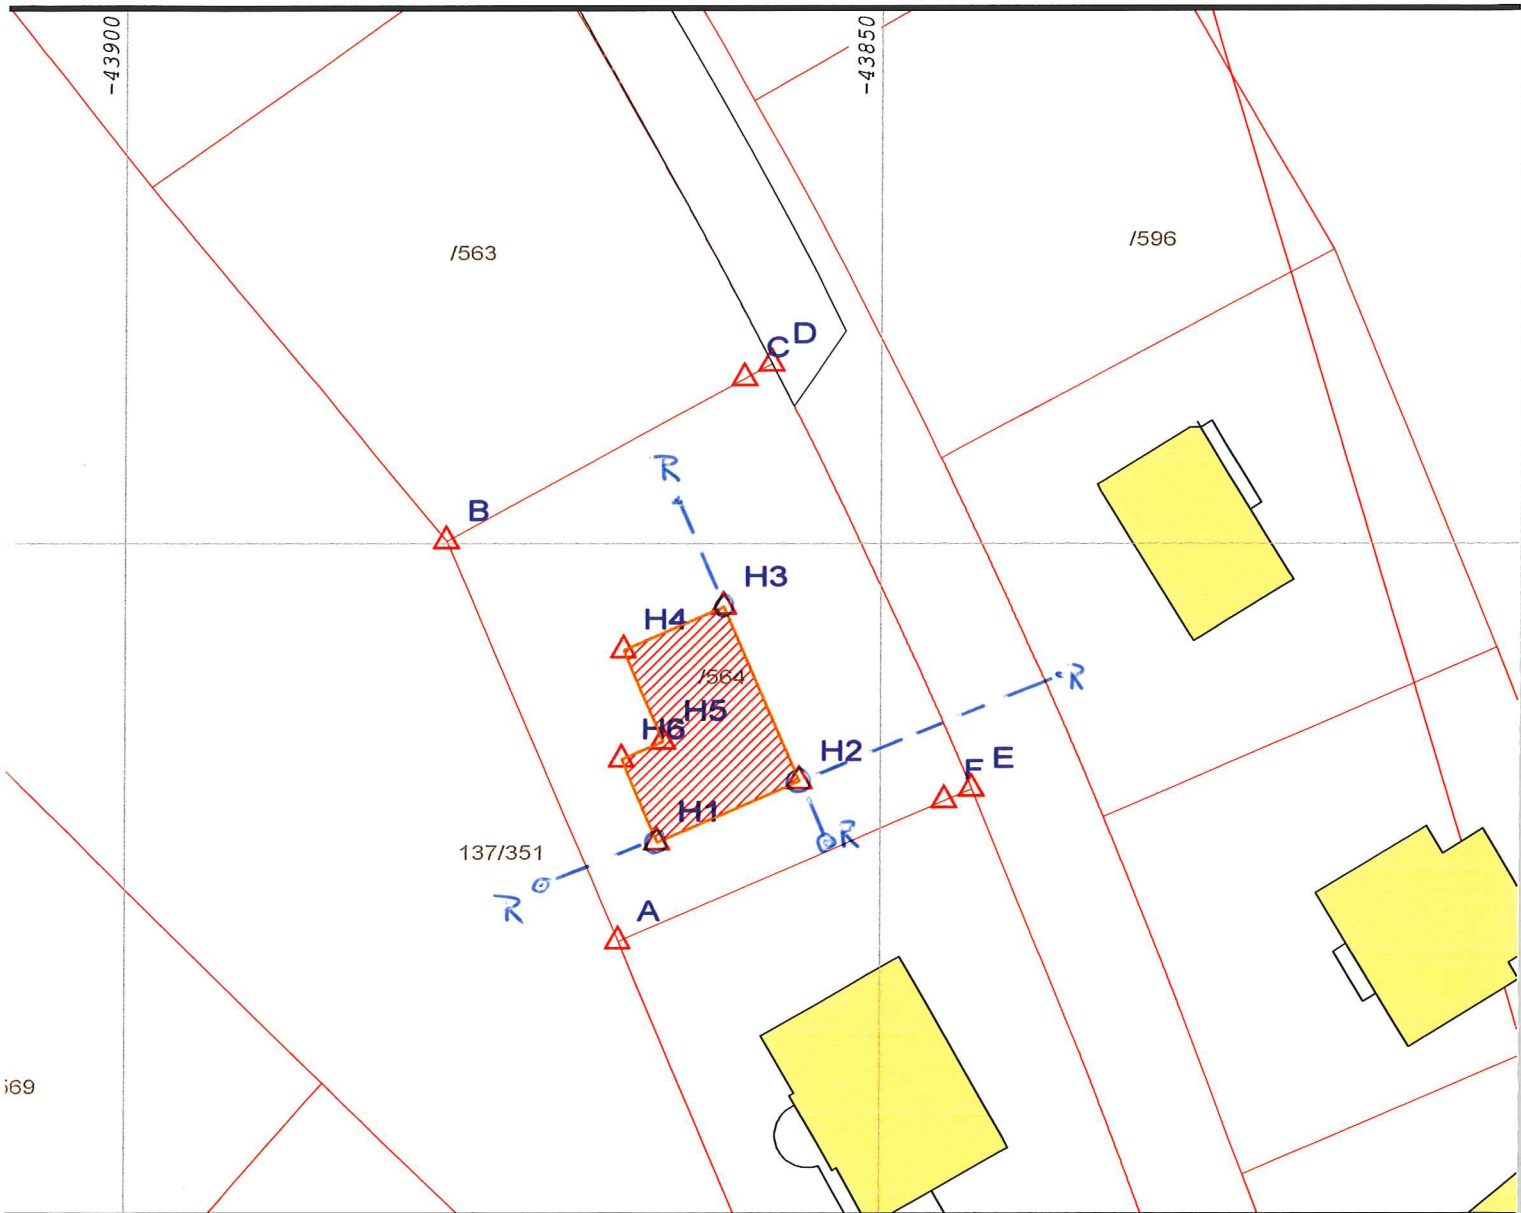

Plottet er produsert med Gemini Oppmåling.



Lindås komm  
Geodata-avdeli


137/664.

M1:500.

Dato: 2003.01.27  
Sign: SSO


Renate Aase & Kenn



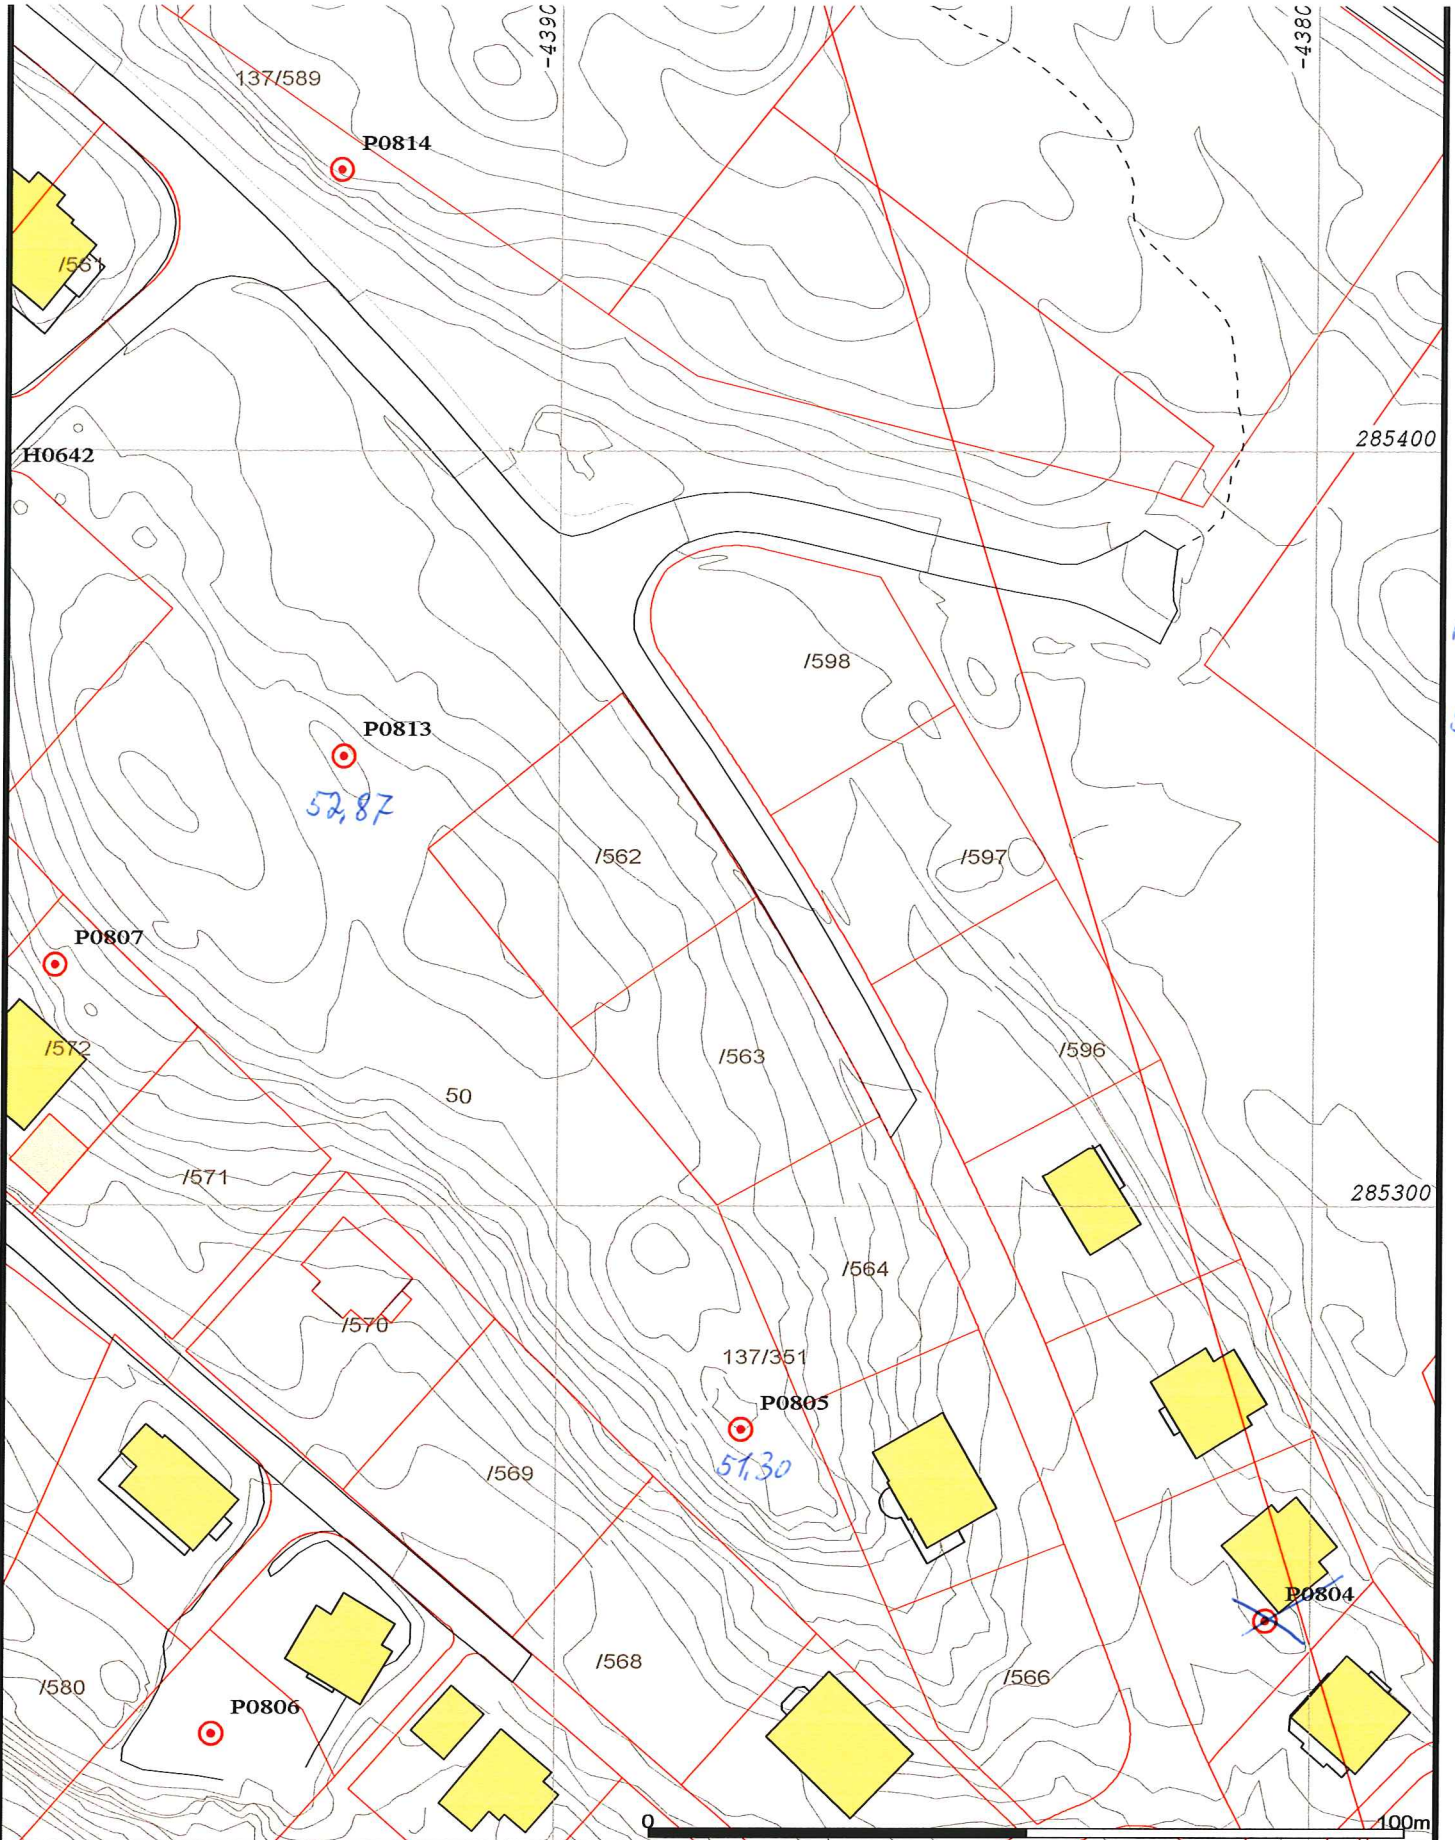

P0816  
53,23

Beliggenhet og høyder må oppfattes som orienterende.

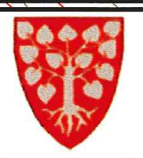

Lindås kommune  
Geodata-avdeling



Dato: 2003.01.07

Målestokk  
1:1000