

Norgeshus Hindenes Hus As
Pb 3
5991 OSTEREIDET

01.09.2016

Lindås Kommune
Byggesak v/ Benjamin Hicks

Oppdatert situasjonsplan på V/A anlegg Gbnr. 21/6

På oppdatert V/A plan blir en 4m3 slamavskiller erstattet med en på 7m3.
.Som plan viser, ligger slamavskilleren akkurat på grensen mellom LNF-område og LNF spredd bebyggelse.
Slik vi ser tiltaket etter befaring så blir 7m3 lagt slik at vi ikke kommer i strid med arealformålet, og dermed er dispensasjon ikke nødvendig.


Stikkledninger i forbindelse med slamavskiller vert tilknyttet eksisterende ledninger på en slik måte at det ikke vil gi varige sår i terrenget, eller vanskeliggjøre landbruksdrift.

Vennlig hilsen for
Norgeshus Hindenes Hus




André Vabø

Mob.tlf: 95913867
E-post: andre.vabo@norgeshus.no

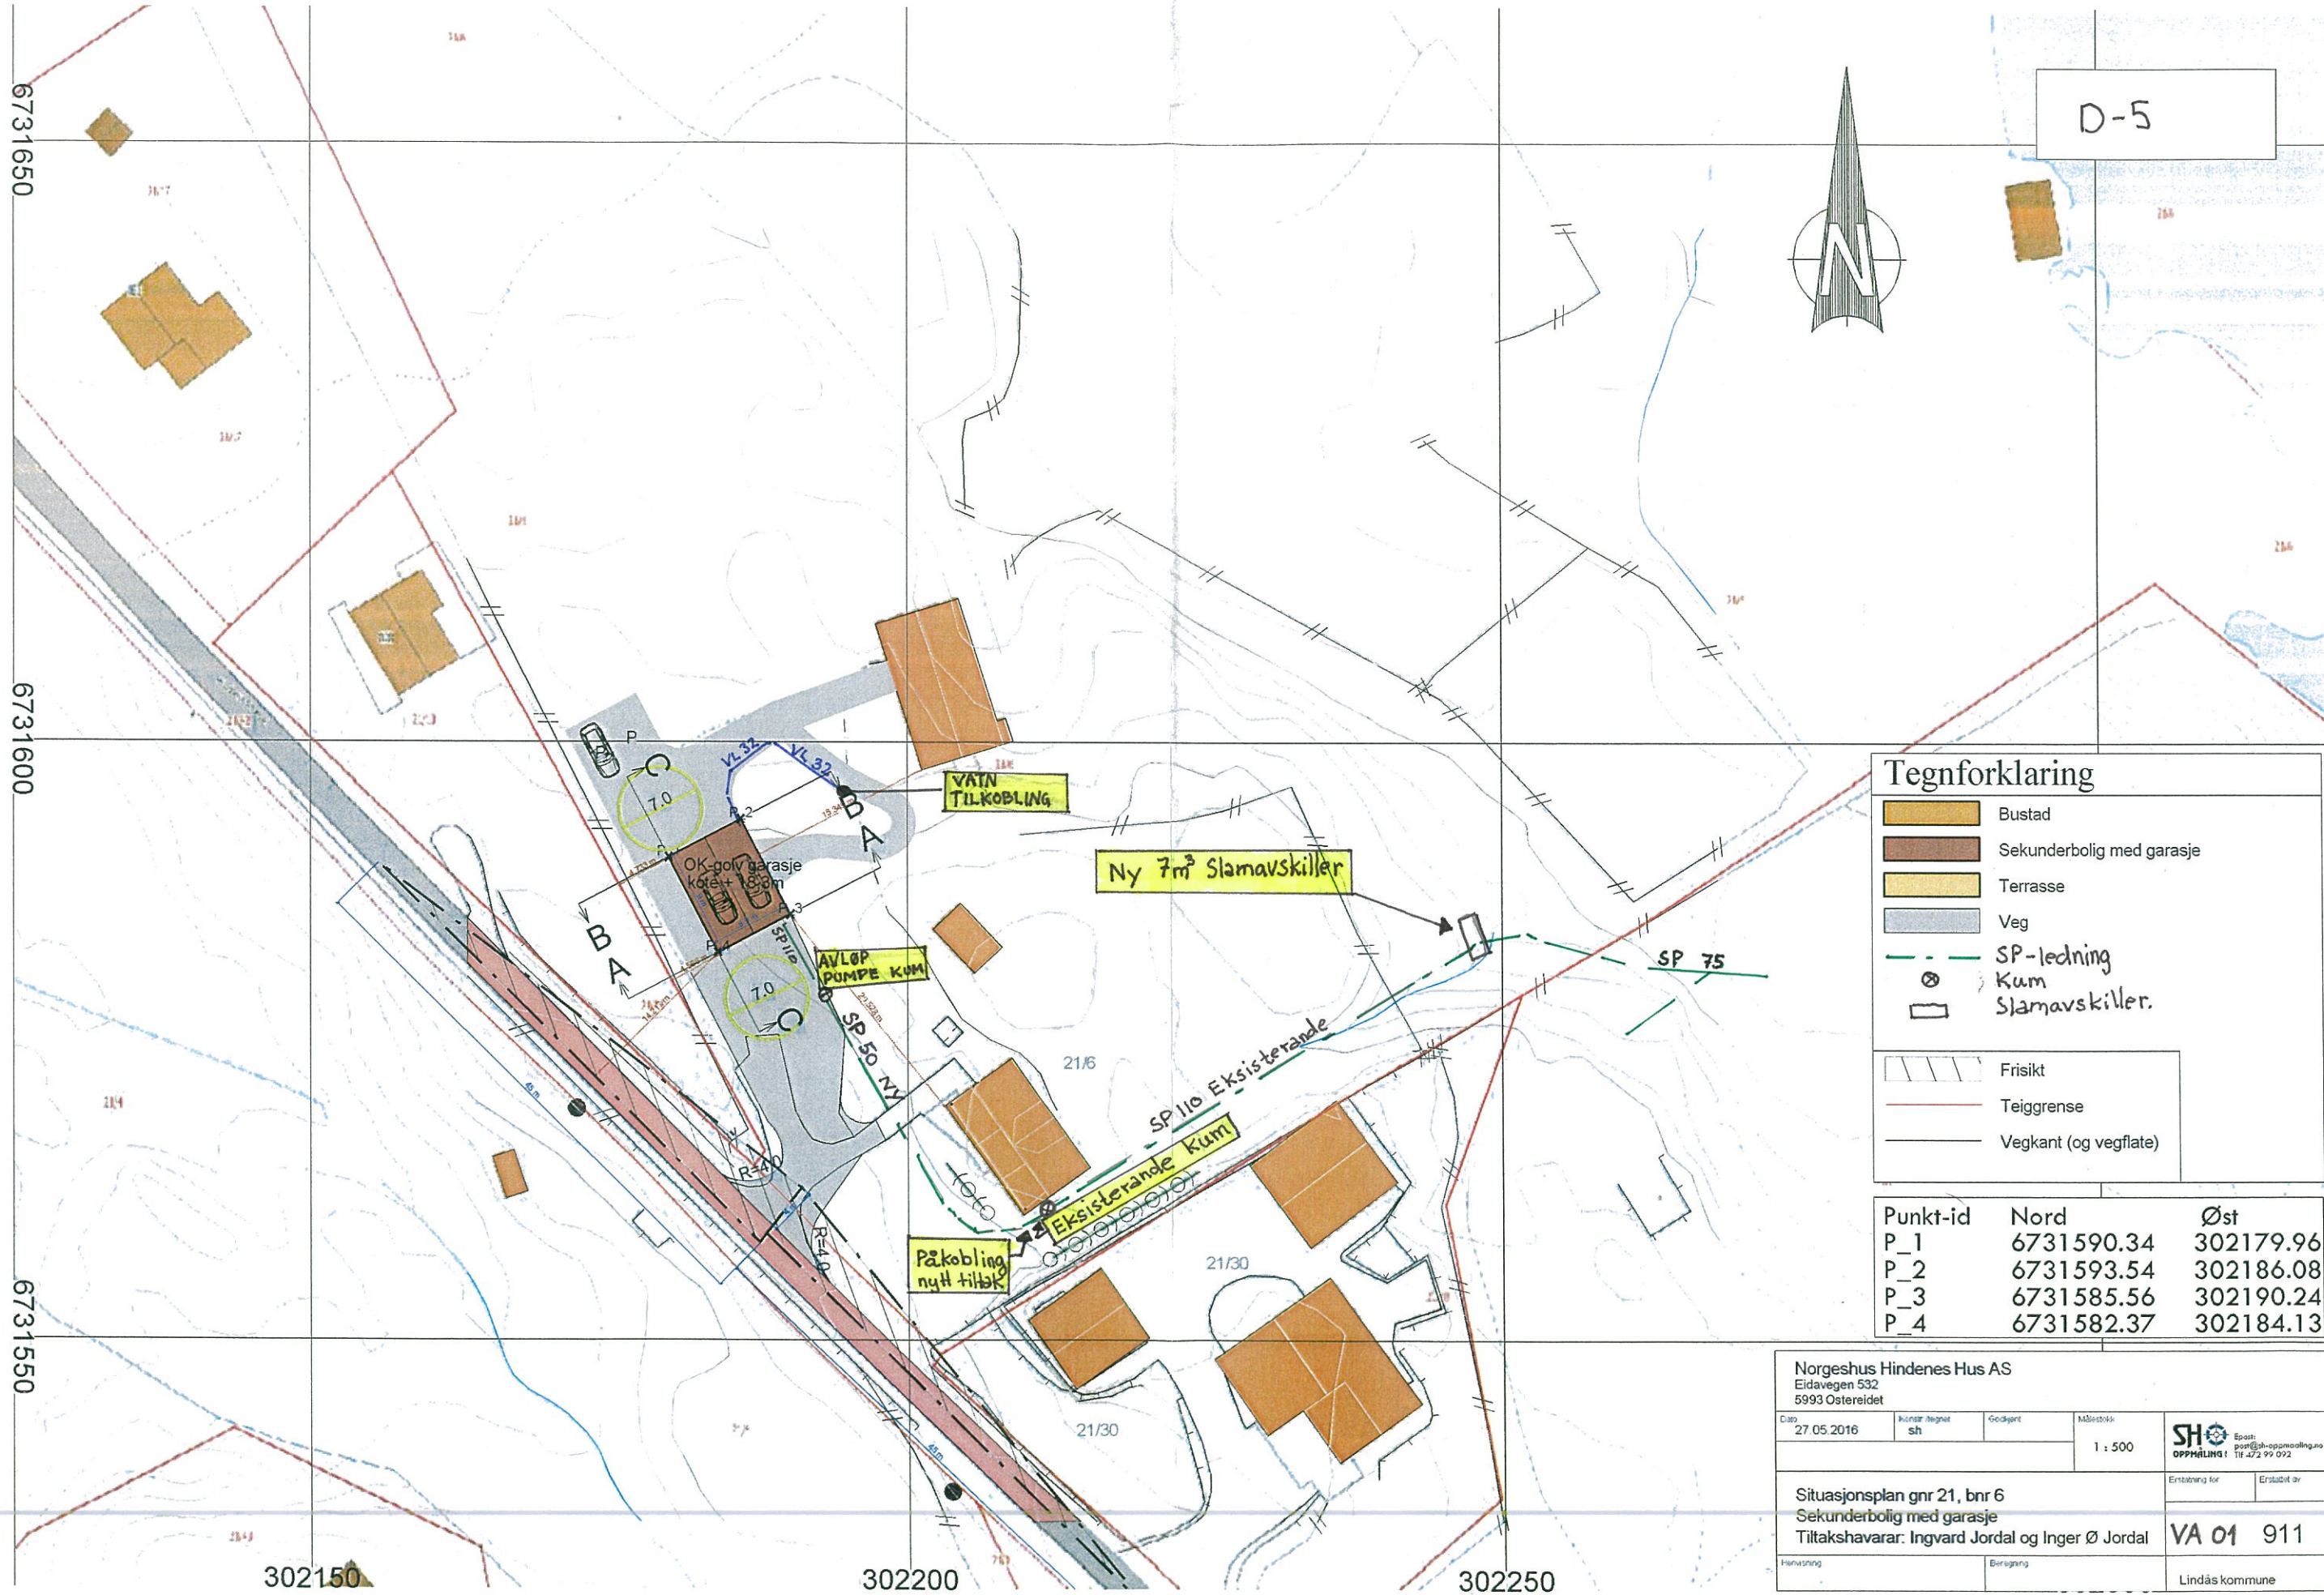

D-5

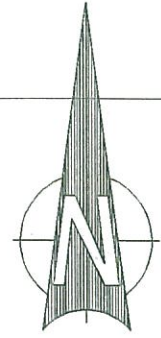

Tegnforklaring

- Bustad
- Sekunderbolig med garasje
- Terrasse
- Veg
- SP-ledning
- Kum
- Slamavskiller.

- Frisikt
- Teiggrense
- Vegkant (og vegflate)

Punkt-id	Nord	Øst
P_1	6731590.34	302179.96
P_2	6731593.54	302186.08
P_3	6731585.56	302190.24
P_4	6731582.37	302184.13

Norgeshus Hindenes Hus AS
Eidavegen 532
5993 Ostereidet

Dato: 27.05.2016	Ikke tegnet: sh	Godkjert:	Målestokk: 1:500
------------------	-----------------	-----------	------------------

Situasjonsplan gnr 21, bnr 6
Sekunderbolig med garasje
Tiltakshavarar: Ingvar Jordal og Inger Ø Jordal

Oppmåling: SH OPPMÅLING AS
Epost: post@sh-oppmaling.no
Tlf: +47 99 092

Erstatning for: Erstatet av: VA 01 911

Planvisning: Borsgang: Lindås kommune