


Bente Øksnes 126/25

1:500

02.09-16

Rørlegger Lindås VVS N.T AS

Utgjerdet

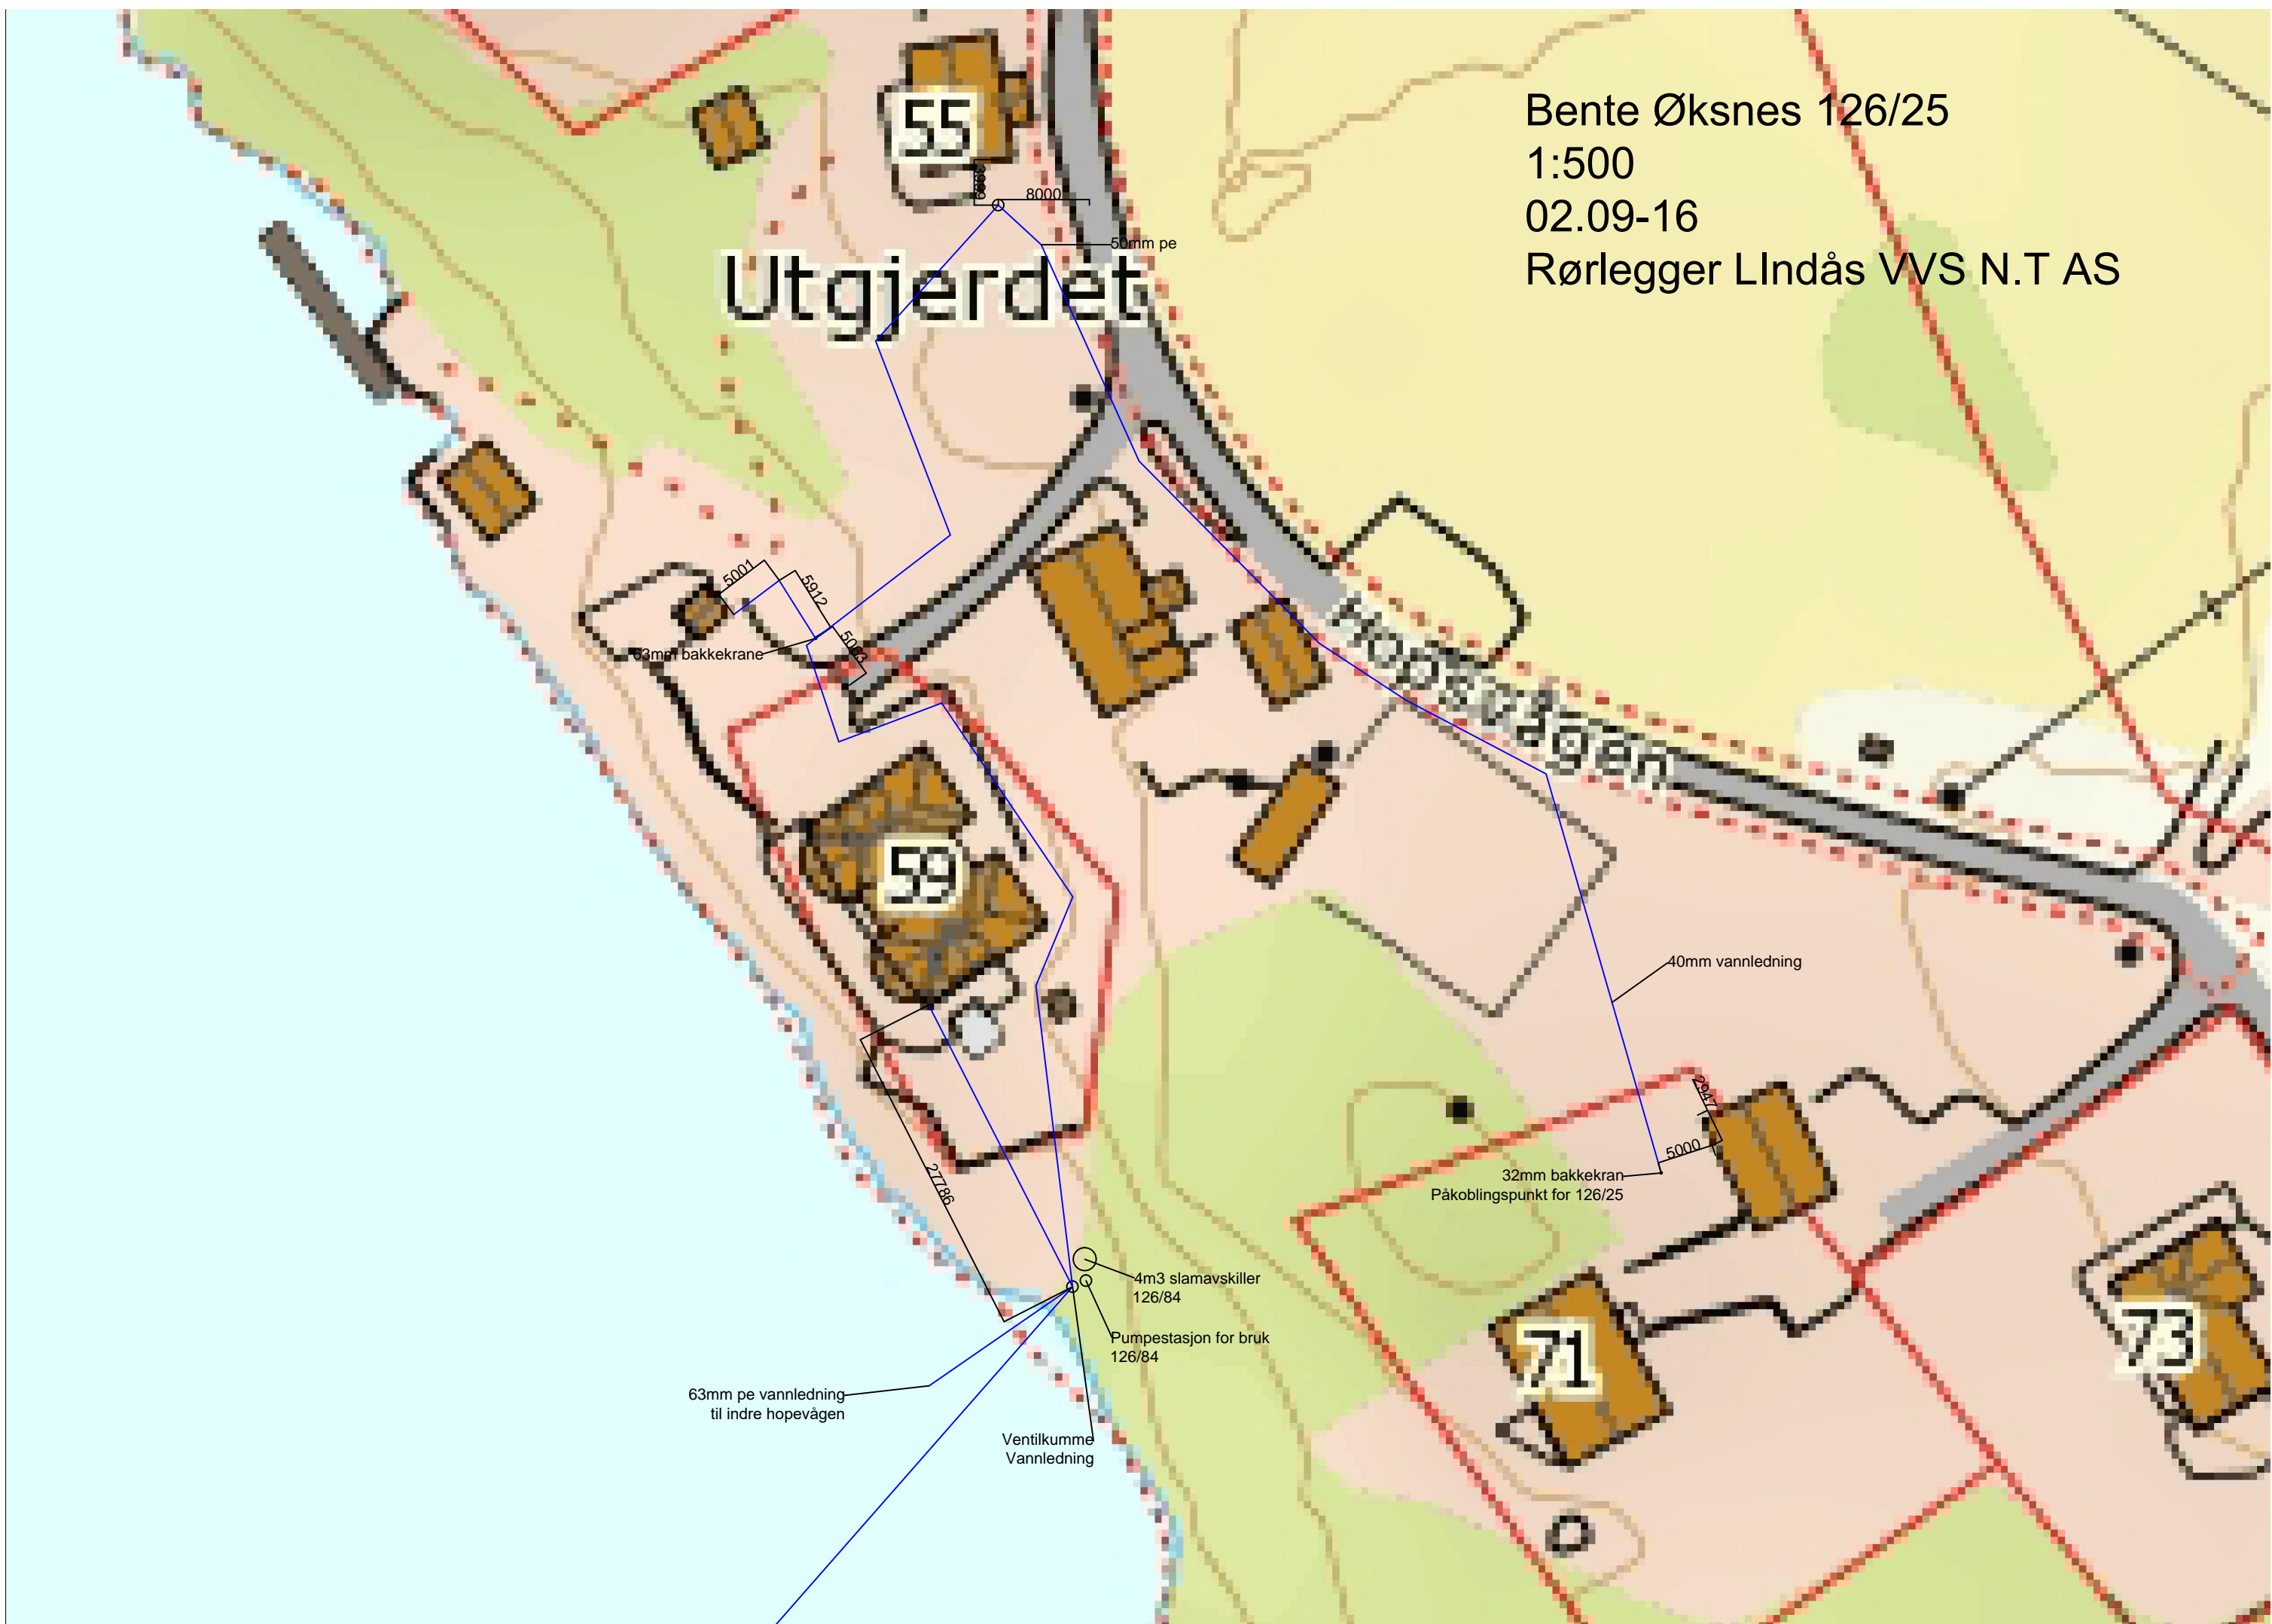

8000

50mm pe

63mm bakkekrane

5001

5012

5003

59

27186

4m3 slamavskiller
126/84

Pumpeasjon for bruk
126/84

63mm pe vannledning
til indre hopevågen

Ventilkumme
Vannledning

40mm vannledning

32mm bakkekran
Påkoblingspunkt for 126/25

2927

5000

71

73