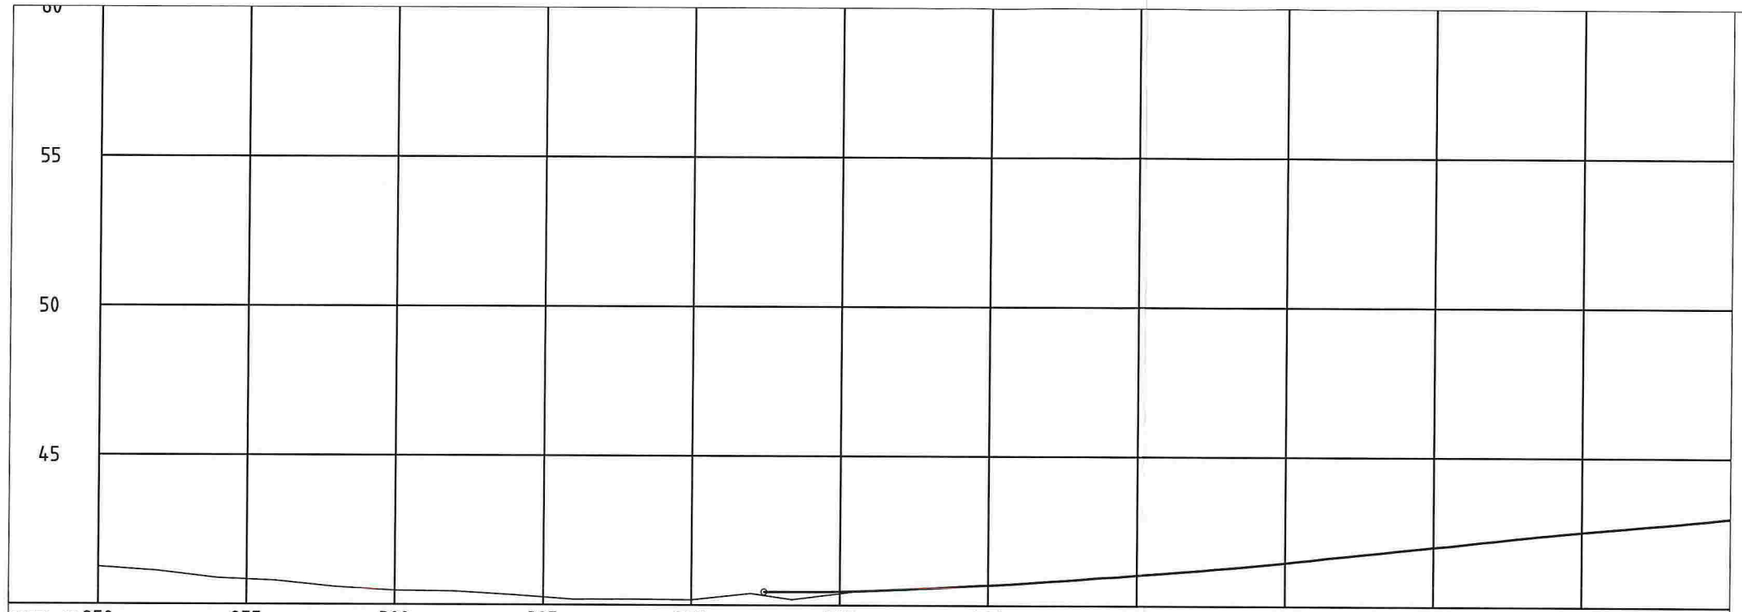

PROFIL NR.	250	275	300	325	350	375	400	425	450	475	500	52
HOR.KURV.	— — —	— — —	— — —	— — —	— — —	— — —	— — —	— — —	— — —	— — —	— — —	— — —
BREDDEUTV.	— — —	— — —	— — —	— — —	— — —	— — —	— — —	— — —	— — —	— — —	— — —	— — —
TVERRFALL —— H.kj.b.k. ---- V.kj.b.k.	—— ——	—— ——	—— ——	—— ——	—— ——	—— ——	—— ——	—— ——	—— ——	—— ——	—— ——	—— ——
PROFIL H.												
TERRENG H.	41,25	41,18 41,12 41,00 40,88 40,83	40,79 40,69 40,59 40,53 40,47	40,46 40,45 40,39 40,33 40,26	40,18 40,19 40,19 40,18 40,17	40,28 40,39 40,25 40,27 40,45 40,39 40,46	40,49 40,49 40,53 40,58 40,63 40,68	40,74 40,81 40,88 40,95 40,96 41,03 41,03	41,11 41,11 41,18 41,27 41,36 41,46	41,57 41,57 41,68 41,79 41,90 41,90 42,00	42,00 42,10 42,20 42,32 42,42 42,52	42,52 42,61 42,61 42,70 42,78 42,88 42,99
OVERBYGN.T.												

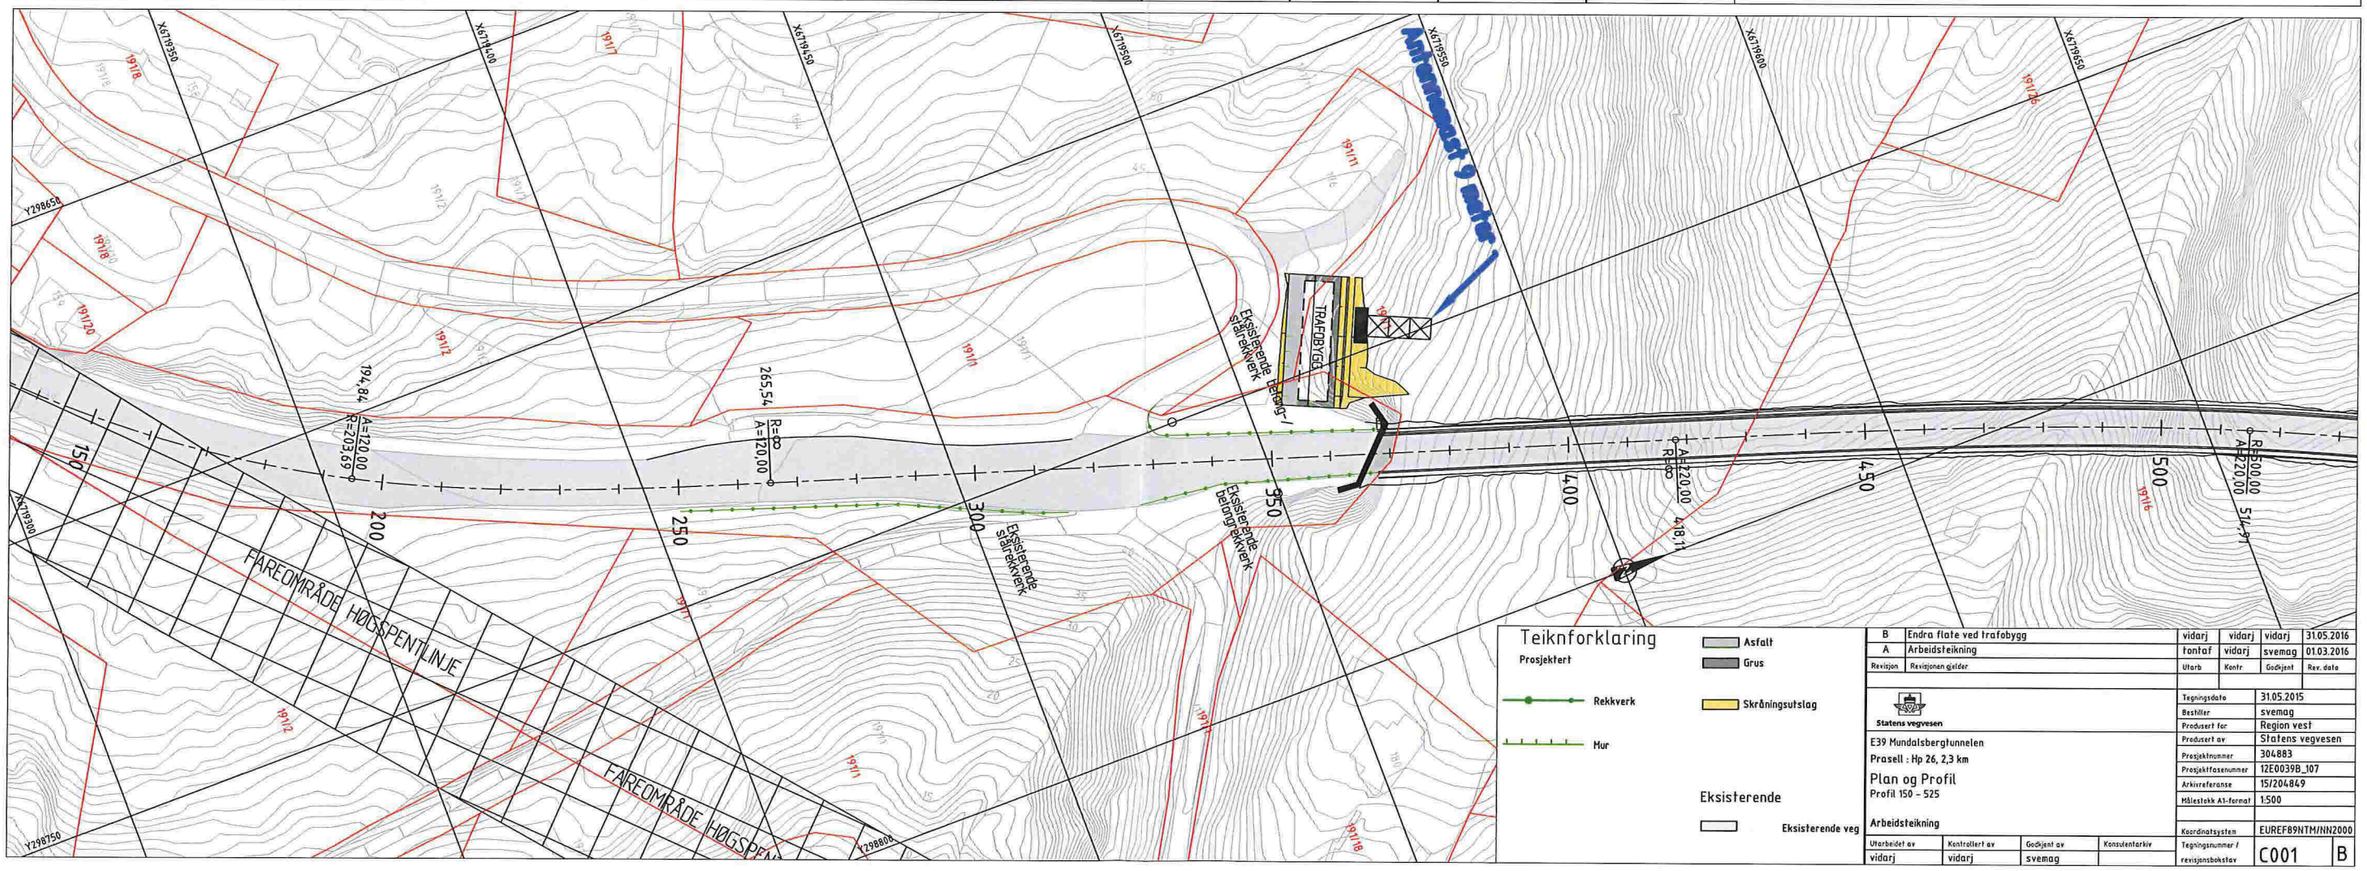

Teiknforklaring

Prosjektert

Rekkverk

Mur

Asfalt

Grus

Skråningsutslag

Eksisterende

Eksisterende veg

Rev.	Revisjonen gjelder	Utarb	Kontr	Godkjent	Rev. dato
B	Endra flate ved trafobygg	vidarj	vidarj	vidarj	31.05.2016
A	Arbeidsteikning	fonfaf	vidarj	svemag	01.03.2016

Statens vegvesen

E39 Mundalsbergtunnelen

Prasell : Hp 26, 2,3 km

Plan og Profil

Profil 150 – 525

Arbeidsteikning

Tegningsdato	31.05.2015
Bestiller	svemag
Produsert for	Region vest
Produsert av	Statens vegvesen
Prosjektnummer	304883
Prosjektfasenummer	12E0039B_107
Arkivreferanse	15/204849
Målestokk A1-format	1:500
Koordinatsystem	EUREF89NTM/NN2000
Tegningsnummer / revisjonsbokstav	C001 B

Utarbeidet av	Kontrollert av	Godkjent av	Konsulentarkiv
vidarj	vidarj	svemag	