
Fra: Rune Kristoffersen <rune.kristoffersen@villanger.no>
Sendt: 7. september 2016 05:44
Til: Arne Helgesen; Anne Lise Molvik
Emne: VS: Murar på gbnr 134/449
Vedlegg: Gjennomfoeringsplan.pdf

Oppfølgingsflagg: Følg opp
Status for flagg: Flagget

Hei

Viser til dialog med VA og Byggesak vedrørende denne saken her og sender med dette inn revidert gjennomføringsplan med påført ansvarlig utførende for murer. Dette arbeidet vil erklæres når utført. Prosjekterende arbeider er sendt til byggesak tidligere. (Her er får Selvbygger bistand av medhjelper med kompetanse)

Bekrefter også for VA at vi holder nødvendig avstand fra asfalt kant for forankring i fjell. (I tilfellet der det nå er gravet fram fjell blir avstand ca 2,7m. underveis i arbeidet vil det bli dokumentert fjell forankring med foto.

Nøyaktig plassering på mur blir vanskelig og tegne inn på en situasjonsplan nå da vi må avdekke fjell for å få plassering.

Vi vil måle dette inn når mur er etablert og sende inn oppdatert situasjonsplan sammen med annen dokumentasjon.

På vest side av bolig der mur krysser ledningsnett vil det bli etablert en mur som enkelt kan fjernes ved behov


Mvh
Villanger & Sønner AS
Rune Kristoffersen

Fra: Arne Helgesen [<mailto:HELA@lindas.kommune.no>]
Sendt: 21. juni 2016 09:49
Til: Anne Lise Molvik; Rune Kristoffersen (rune.kristoffersen@villanger.no)
Kopi: Linda Hammersvik Folkestad; Atle Dingen; Siril Therese Sylta
Emne: SV: Murar på gbnr 134/449

Har sett litt på denne saka, no har entreprenør gravd seg inn til fjell v. pkt. A. Då er dei 2,7 m. frå asfaltkant fortau v. pkt.A. Dersom muren skal forankrast på fjell, må den trekkes inn 2,7 m. frå innerkant fortau. Dersom det er slik dei har tenkt å gjera dette, er det ingen problem for oss på teknisk VA, og gi ein dispensasjon frå avstandskrav til kommunale leidningar i veg. Ber om at Rune Kristofersen bekreftar dette. Da kan Linda Folkestad gjera eit vedtak om disp frå avstansdskrav til kommunale leidningar.

Dei har avdekka spillvasskum som felles privat leidning går ut frå denne har eg lagt inn ca plassering. I følge Stendal som hadde dette anlegget, går vatn og avløp i rett strekk mellom spillvannskummer, for utsett av at dette er korrekt, ligg felles privat vl og sp leidning ca slik eg no har lagt det inn på kartet.

Den nye muren må ikkje hindre tilkomst til drift og vedlikehald av felles privat leidning til felt 7. Frå det nor/vestre hjørnet av huset er det ikkje meir enn ca 2. m

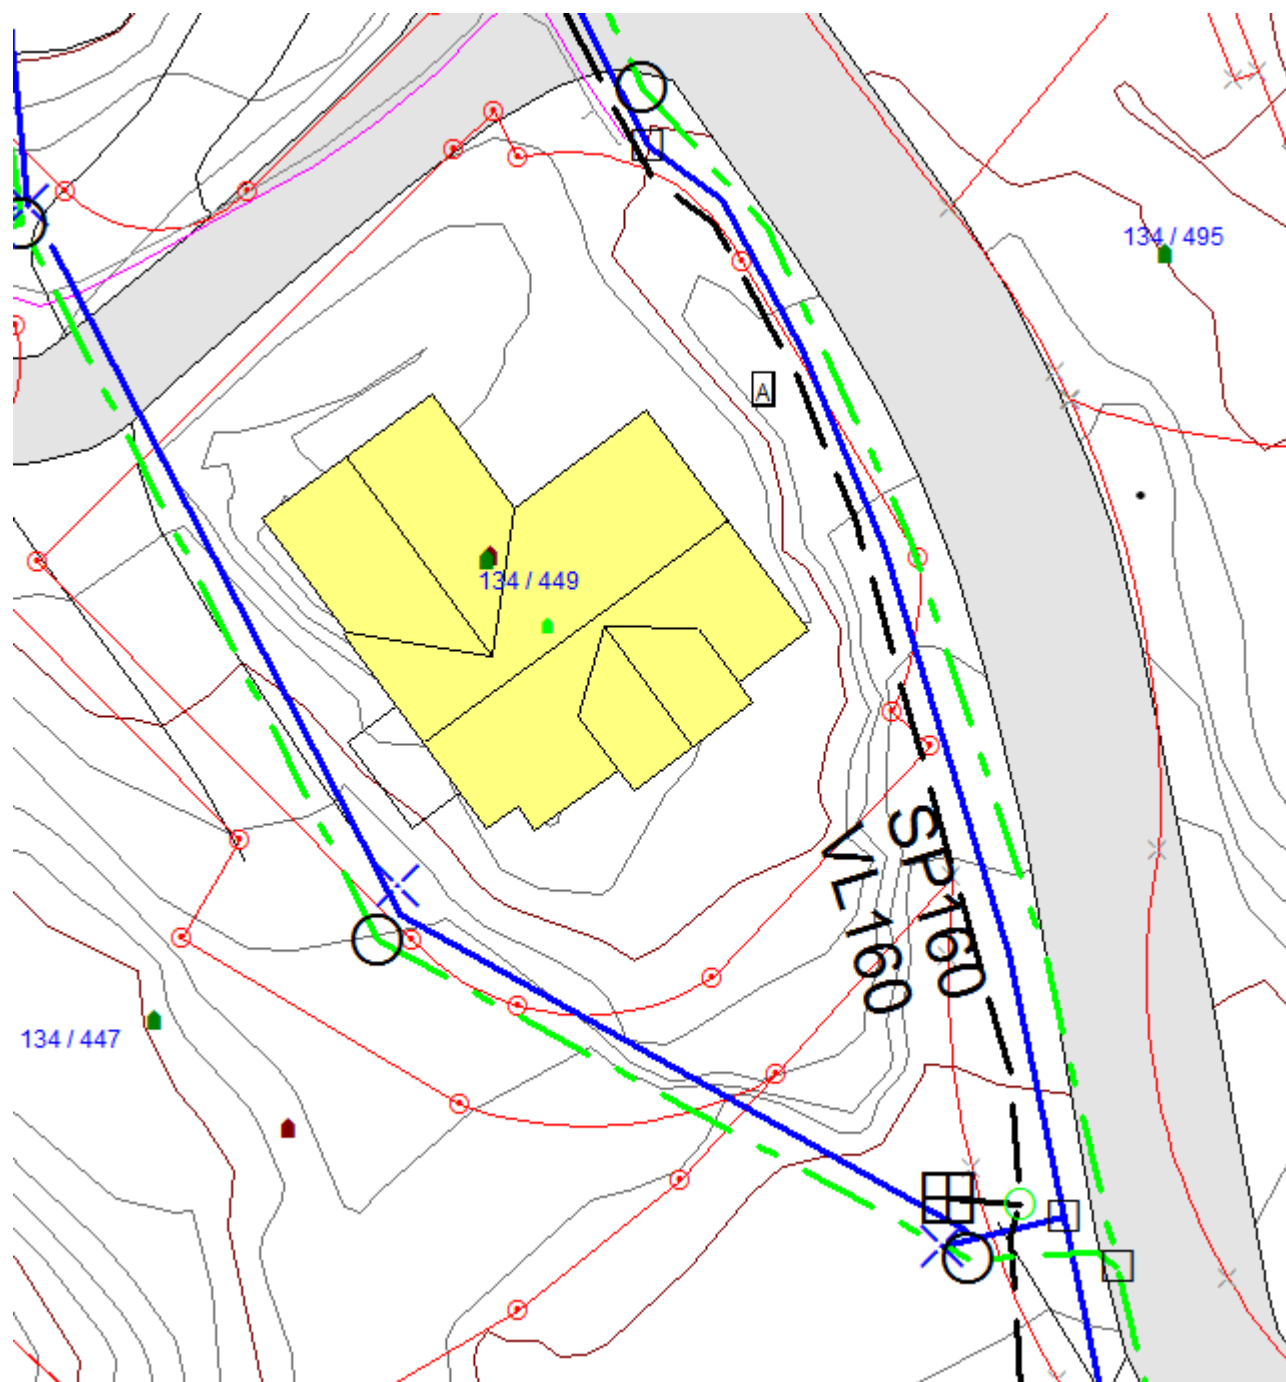

Fra: Anne Lise Molvik
Sendt: onsdag 11. mai 2016 15.01
Til: Arne Helgesen
Emne: Murar på gbnr 134/449

Hei.

Viser til samtale i dag om saka.

Eg treng uttale frå TD i saka i for hold til regulert byggjegrænse og vedtak om dispensasjon frå VA-norma når det gjeld avstand frå offentlege leidningar. Eg sit i byggjesaksvakta i morgon men er tilgjengeleg dersom det skulle vera noko.

Helsing Anne Lise