

# Søknad om dispensasjon fra reguleringsplan

gbnr 137/309 - Garasjesøknad

Søker herved dispensasjon fra reguleringsplan for Alversund utmark § 12, om å få bygge garasje med grunnflate over 40 kvm. Dette grunnet behov for bodplass i tillegg til biler.

Dispensasjonsøknad er i sammenheng med søknad om garasje og fasadeendring på gbnr 137/309, som ble levert kommunen 23.04.14 og skriftlig mottat av kommune 24.04.14.

Garasjen vil ha BRA: 41,4 kvm og BRY: 44 kvm.


Vedlegg: Situasjonsskart 1:500 (datert 18.02.2014).

Mvh


Christer Solend & Monica Iren Eidsheim

Tlf: 91607892 eller 95817013

E-mail: [ch\\_sol@hotmail.com](mailto:ch_sol@hotmail.com)

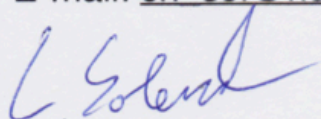 14/5-14

Dato: 14.05.14

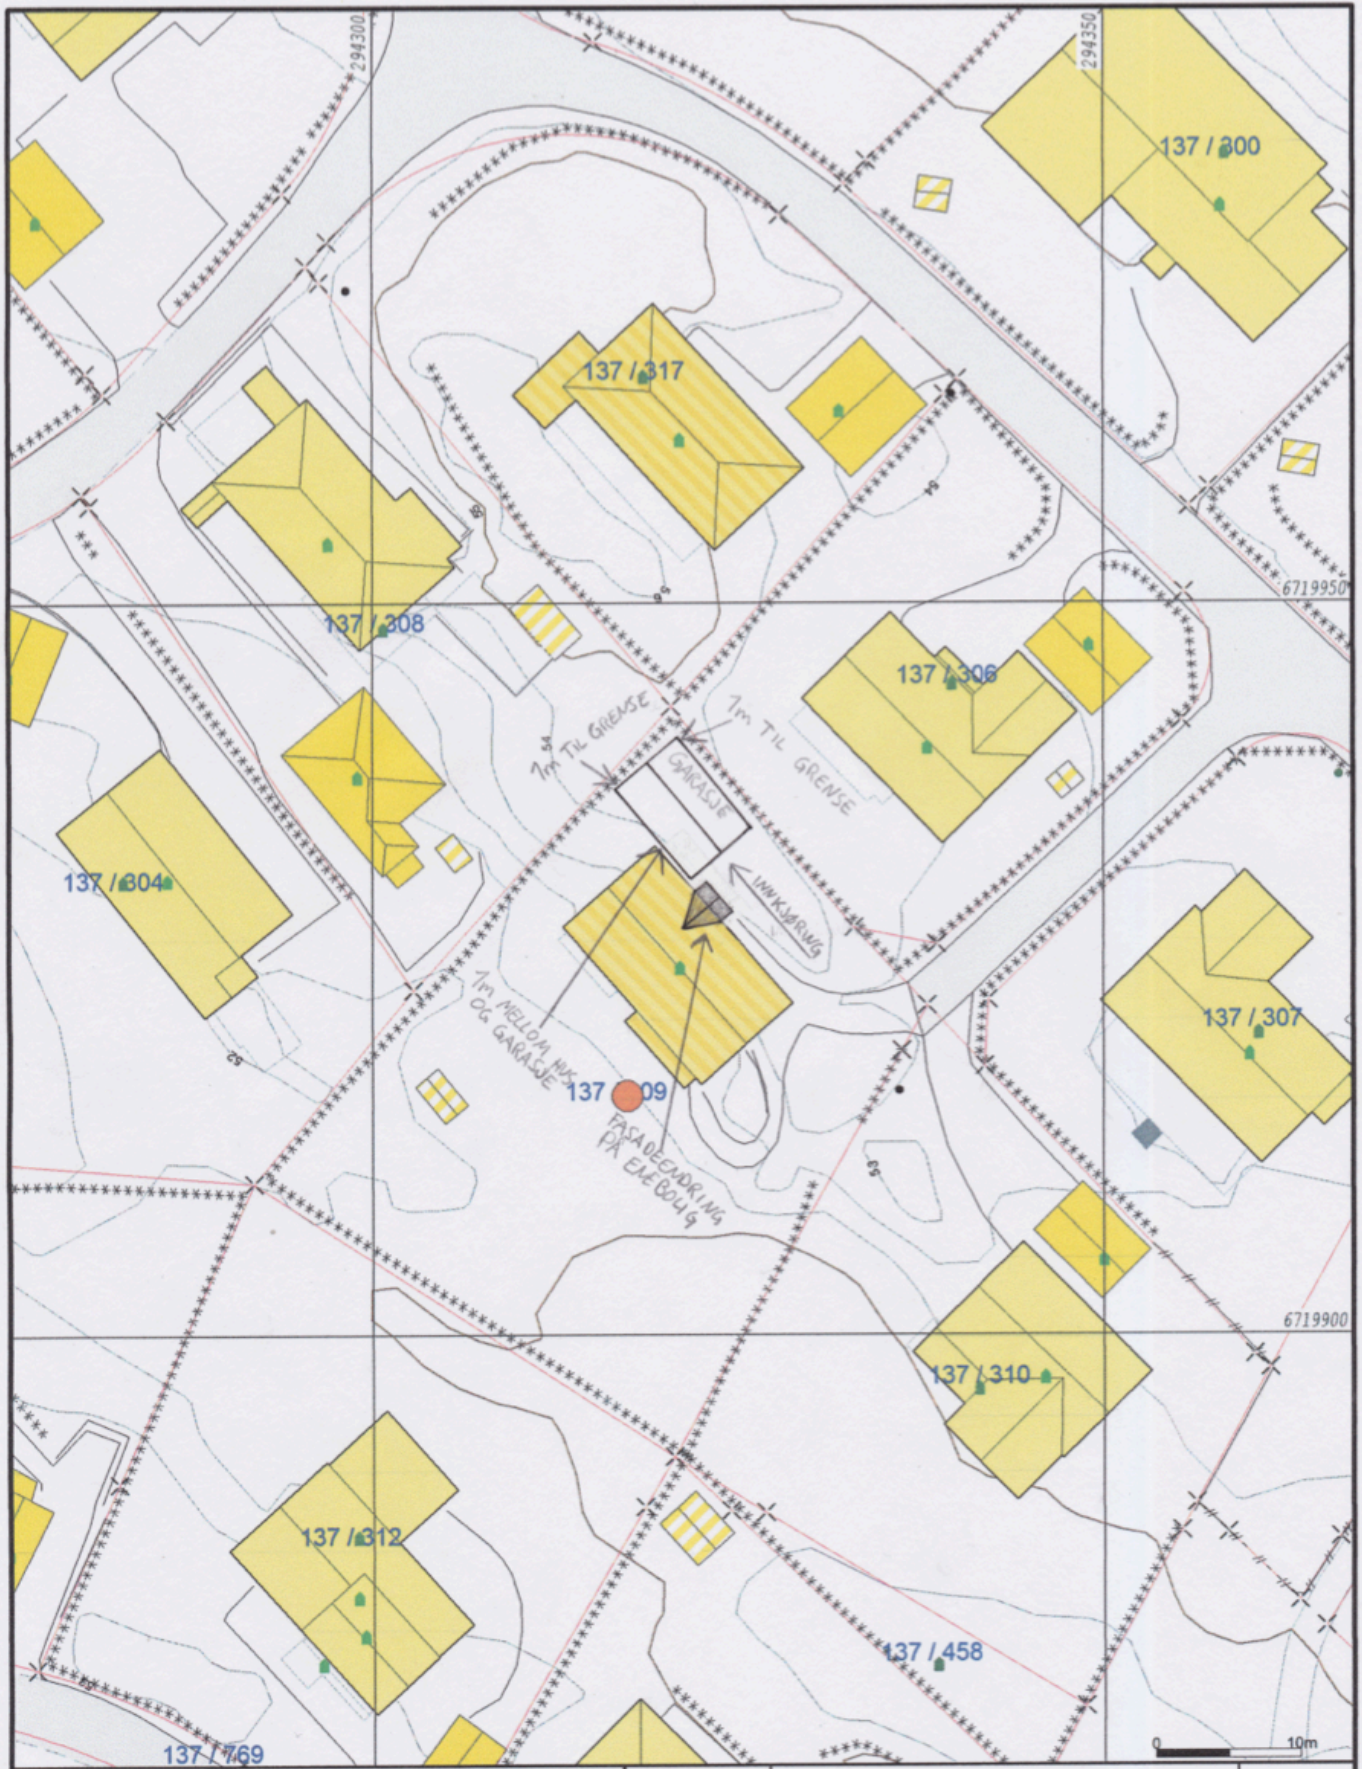

- Målte Grenser
- Registrerte Grenser
- Udefinert grenser
- Terrengmålte grense
- Konstruert grensepunkt
- Bolig
- Bustad m/leilighet
- Våningshus
- Større bustader
- Hytte/feriehus
- Garasje/uthus
- Industri/lager
- Andre bygg

Beliggenhet og høyder må oppfattes som orienterende.



Lindås kommune  
Geodata avdeling

Dato: 2014.02.18  
Sign: lima



Målestokk  
1:500