

**Fra:** Sigmund Holmaas <sigmund@sh-oppmaaling.no>  
**Sendt:** onsdag 13. april 2016 08:26  
**Til:** Rune Kristoffersen  
**Emne:** Nævdal og Aarland, bustad Eknes  
**Vedlegg:** image003.jpg; A3\_kartutsnitt\_innmålt ringmur Kaldalen 20\_Eknes.pdf;  
Innm\_ringmur\_k-nr1263\_gnr 239\_bnr 130.sos

Hei!

Sender over kartutsnitt og sosifil for innmålt ringmur til bustaden på gnr 239, bnr 130, Eknes.

Har kontrollert muren (støypet plate) mot situasjonsplanen og den er ok. Området litt i områdetype 2, der krava i henhold til standaren «Plassering og beliggenhetskontroll» er innfor 50cm i grunnriss og 20 cm i høgde. Tiltaket er plassert innfor 4 cm i grunnriss og 2 cm i høgde, så denne er meget bra.

Ta kontakt for evt spørsmål!


Mvh  
Sigmund Holmaas  
[logo\_MVH]  
Epost: sigmund@sh-oppmaaling.no

**SH**



**OPPMALING I**

**☎ 472 99 092**

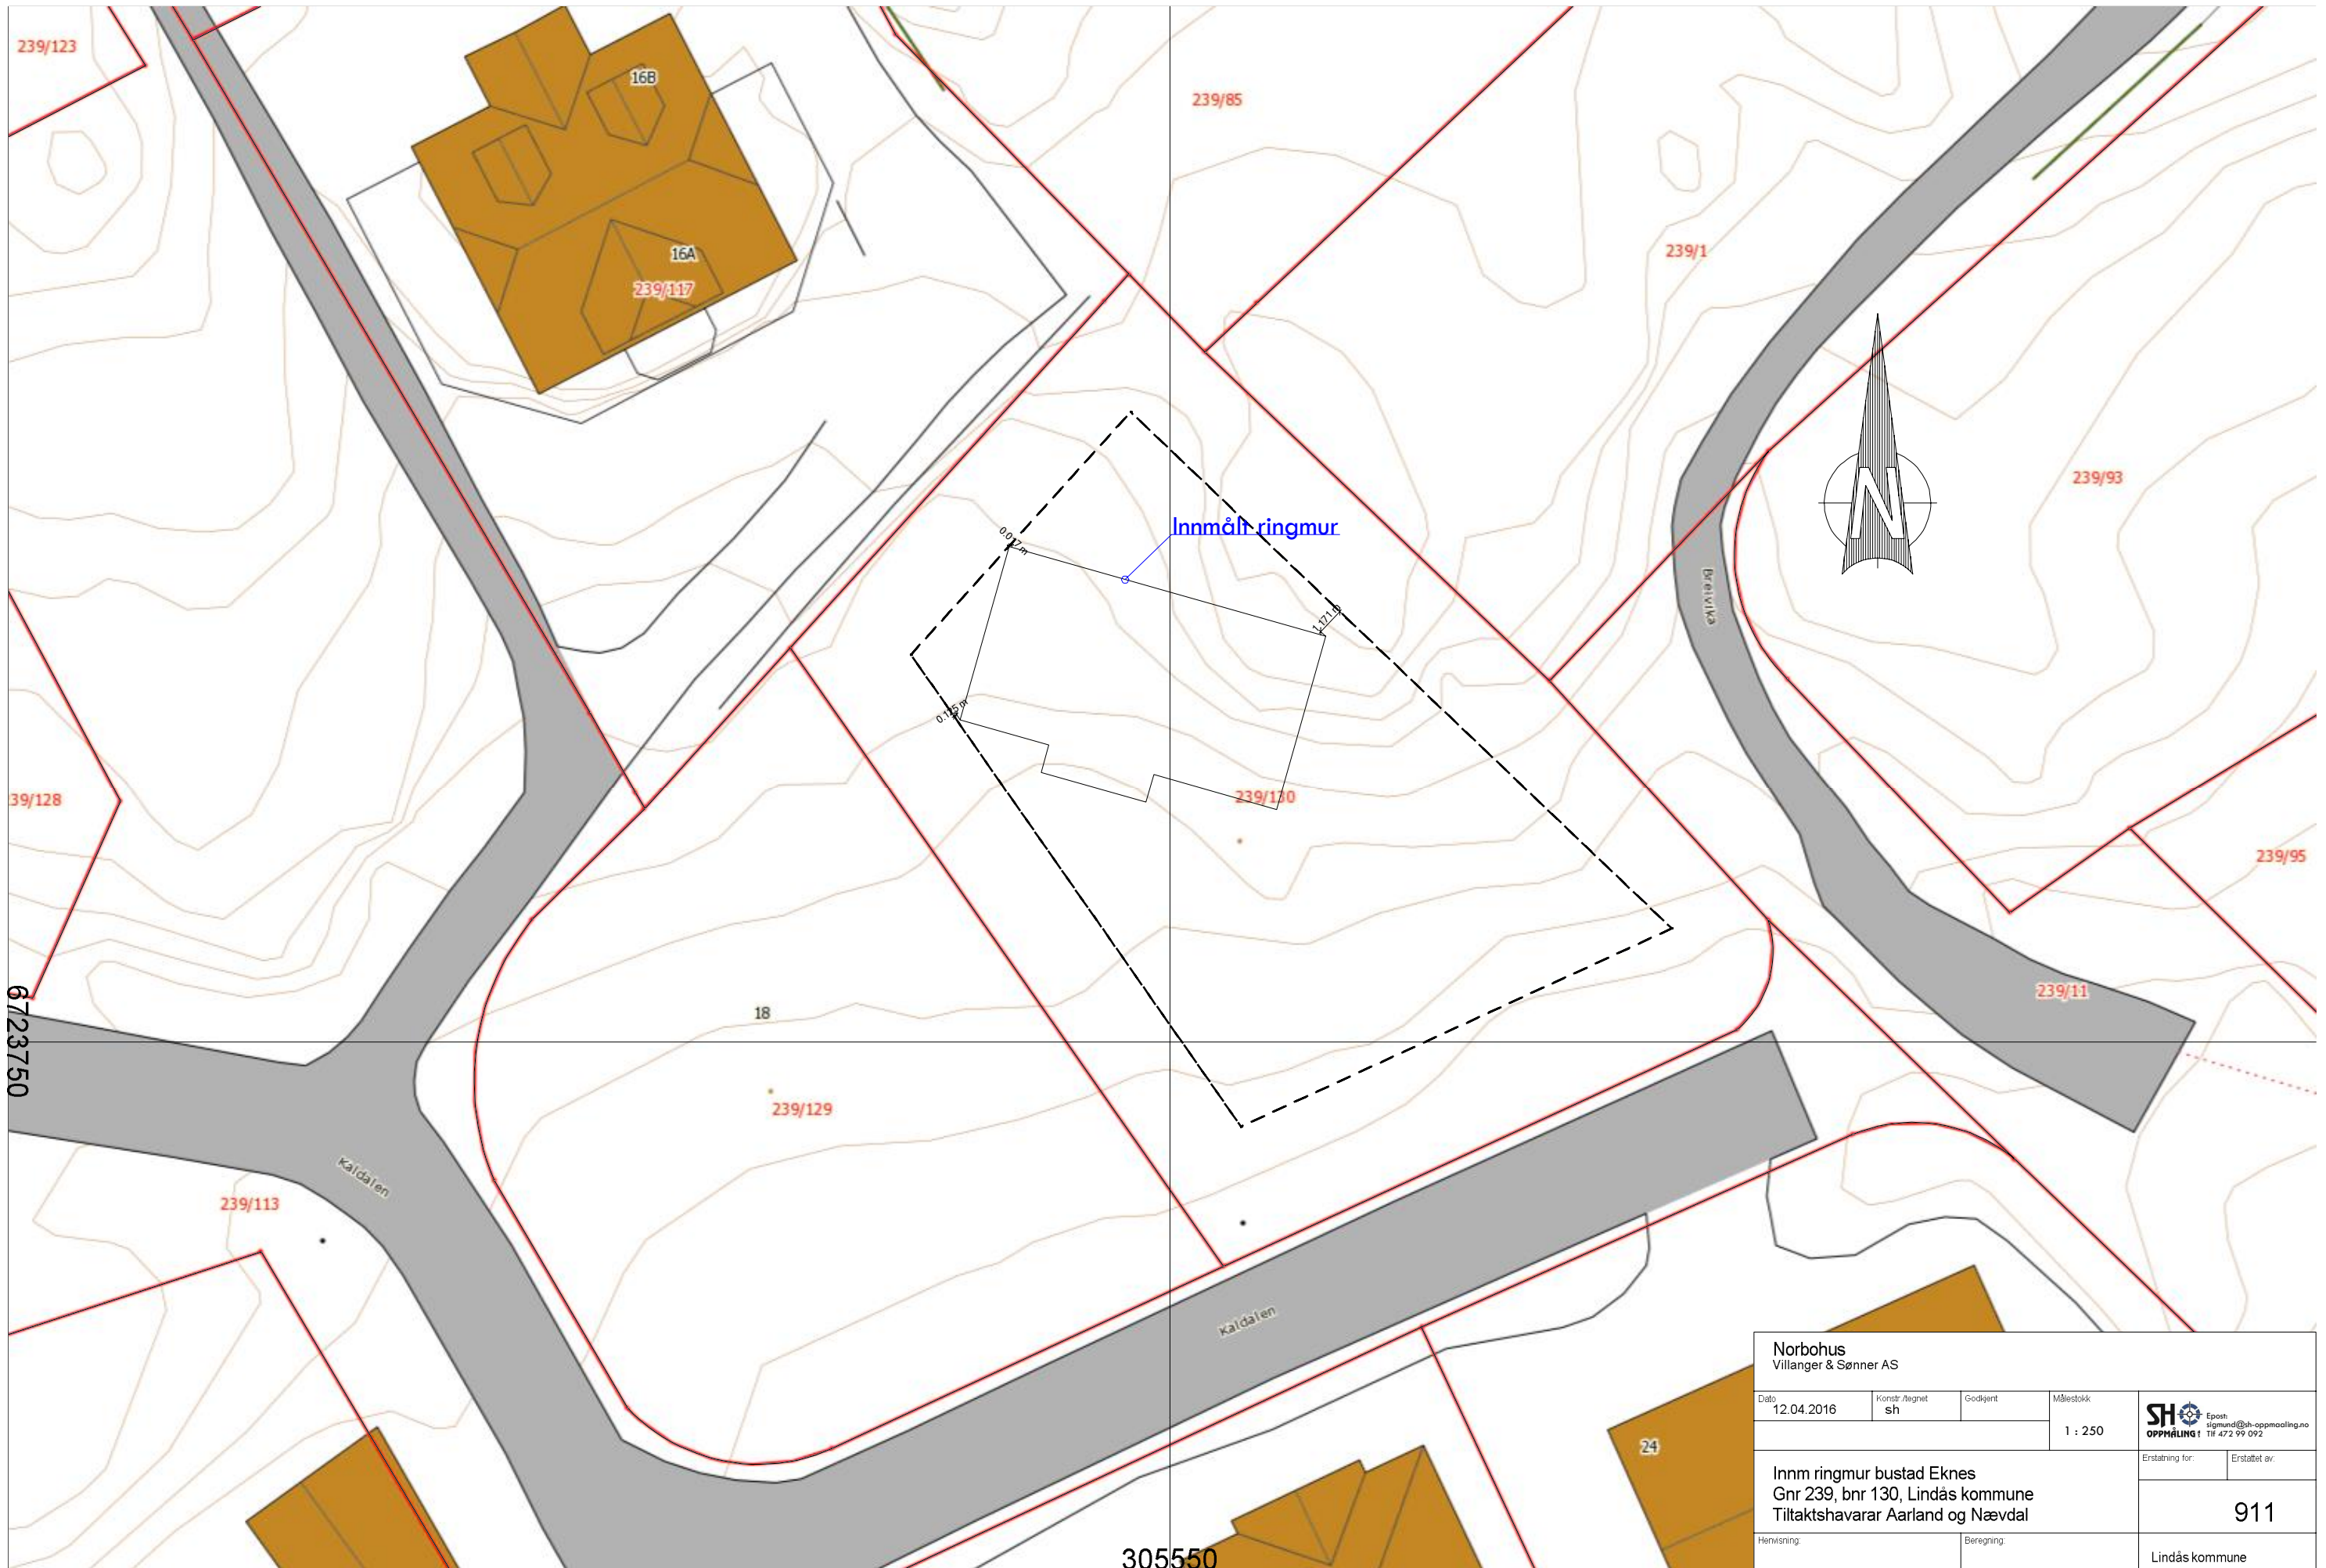

Norbohus Villanger & Sønner AS			
Dato 12.04.2016	Konstr. Ægnet sh	Godkjent	Målestokk 1 : 250
Innm ringmur bustad Eknes Gnr 239, bnr 130, Lindås kommune Tiltakshavarar Aarland og Nævdal		Erstatning for:	Erstatet av: <b>911</b>
Hervisning:		Beregning:	Lindås kommune

. HODE  
.. TEGNSETT ISO8859-1  
.. SOSI-VERSJON 4.0  
.. SOSI-NIV 3 !!!!!!!!!!!!!  
.. TRANSPAR  
... KOORDSYS 22  
... ORIGO-N 6723759 305541  
... ENHET 0.001  
... VERT-DATUM NN54  
.. OMR 3 DE  
... MIN-N 6723759 305541 !!!!!!!!!!!!!!!!!!!!!!!!!!!!!  
... MAX-N 6723771 305557 !!!!!!!!!!!!!!!!!!!!!!!!!!!!!  
.. INNHOLD  
... PRODUKTSPEK FKB-Bygning 4.02 \* \* \*  
. KURVE 1:  
.. OBJTYPE Grunnmur  
.. HREF TOP  
.. STATUS U  
.. DATAFANGSTDATO 20160106  
.. REGISTRERINGSVERSJON FKB 4.02  
.. KVALITET 96 10 0 96 10  
.. N 1 H  
8128 15574 13910 ... KP 1  
.. N 1 H  
11915 2199 13910  
4603 129 13910  
3540 3881 13910  
2386 3554 13910  
1132 7980 13910  
2287 8307 13910  
816 13503 13910  
8128 15574 13910 ... KP 1  
. SLUTT