


Hjelmås
VVS a/s
P. Hg 27/6.16

| | | | |
|---|--|------------------------|-------------------------------|
| BYGGESØKNADSTEGNING HOVEDPLAN | | BYGGMANN | |
| TILTAKSHAVER: THERESE OG GEIR BRASETH | TILTAK: ENEBOLIG NEDRE MANGERBUA LINDÅS KOMMUNE | MAL: 1:100 | PROSJEKT BG AS: 1055-16 |
| LEVERANDØR: SEIM BYGG AS NESBREKKA 28 5912 SEIM | ANSVARLIG PROSJEKTERENDE: DAKARK AS | G.NR. B.NR. 137 790 | DATO 27.05.2016 |
| | | ARKIFORMAT: A3 | INT PROSJEKT: DB |
| TEGNINGENE MÅ IKKE KOPIERES ELLER BENYTTES VED UTFØRELSE AV ARBEIDER UTEN MEDVIRKNING FRA DAKARK AS TEGNINGENE ER IKKE GYLDIG UTEN KVALITETSSIKRINGSSYSTEMET TIL DAKARK AS | | TEGNER: DB | Org nr: 976598407 |
| | | www.byggmann.no | Ark: 504 |



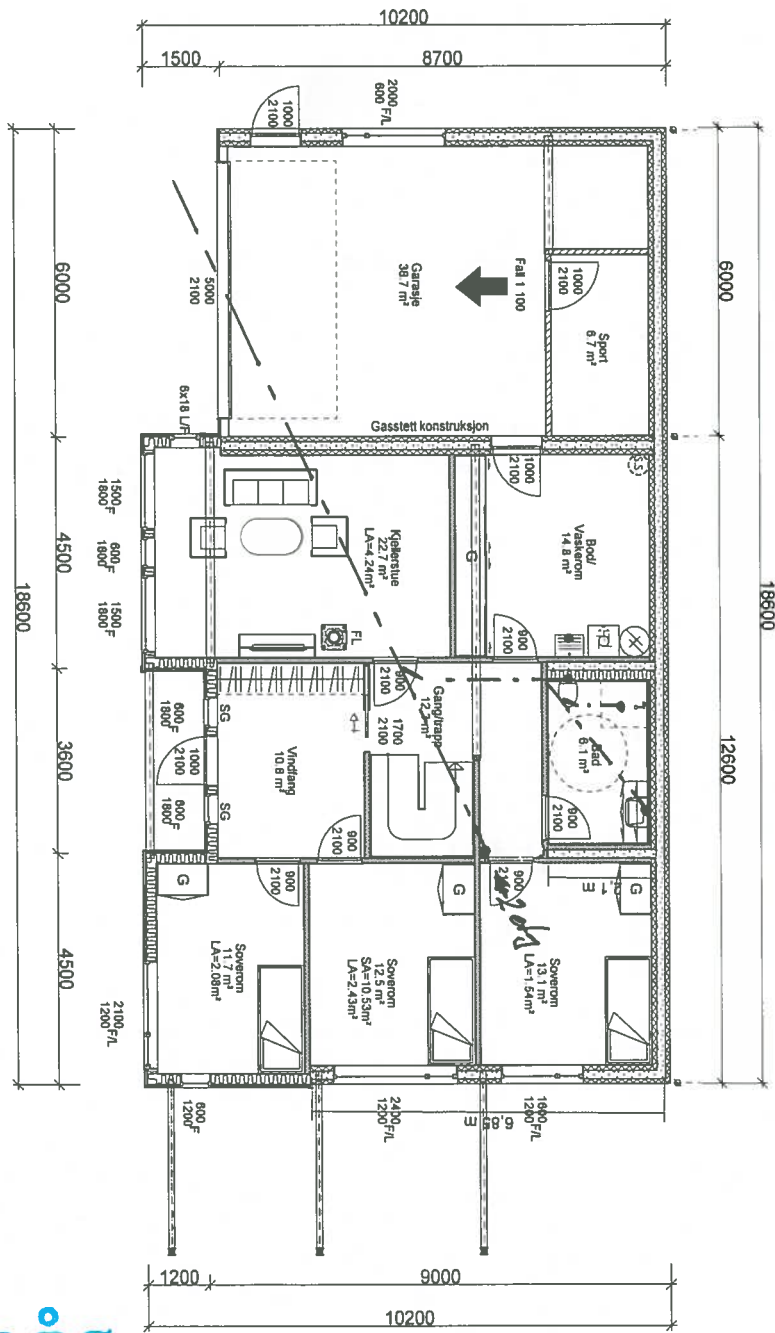

Hjelmås
VVS a/s

P. Hg 27/9.16

**BYGGESØKNADSTEGNING
KJELLER**

TILTAKSHVER:
THERESE OG GEIR BRASETH

TILTAK:
ENEBOLOG
NEDRE MANGERBUA
LINDÅS KOMMUNE

G.H.R. B.N.R.
137 790

BYGGMANN

MÅL:
1:100

PROSJEKT
BGAS:
1055-16

LEVERANDØR:
SEIM BYGG AS
NESBREKKA 28
5912 SEIM

ANSVAGLIG PROSJEKTERENDE:
DAKARK AS

ARKFORMAT:
A3

DATO:
27.05.2016

INT PROSJEKT:

TEGNER:
DB

Opp nr:
976598407

TEGNINGENE MÅ IKKE KOPIERES ELLER BENYTTES VED UTFØRELSE AV ARBEIDER UTEN MEDVIRKNING FRA DAKARK AS
TEGNINGENE ER IKKE GYLDIG UTEN KVALITETSSIKRINGSSYSTEMET TIL DAKARK AS


www.byggmann.no

ARK:
503



Tegnforklaring

| | |
|--|------------------------------------|
| | Veranda |
| | Bolig |
| | Uteoppholdsareal grenn |
| | Veg |
| | Slette - ikke detaljprosjektert |
| | Grennskur - skiltet terreng |
| | Trapp / terreng |
| | Beltegrassten |
| | Etiskelevende bygninger |
| | Garasjeplass |
| | Heidekurve |
| | Markering 4m fra grense |
| | Omris av planlagt bebyggelse |
| | Sikringslinje ved høyder over 0.5m |
| | Måle-/verdimålingslinje |
| | Markering terrengprofiler |
| | Teigrensene |

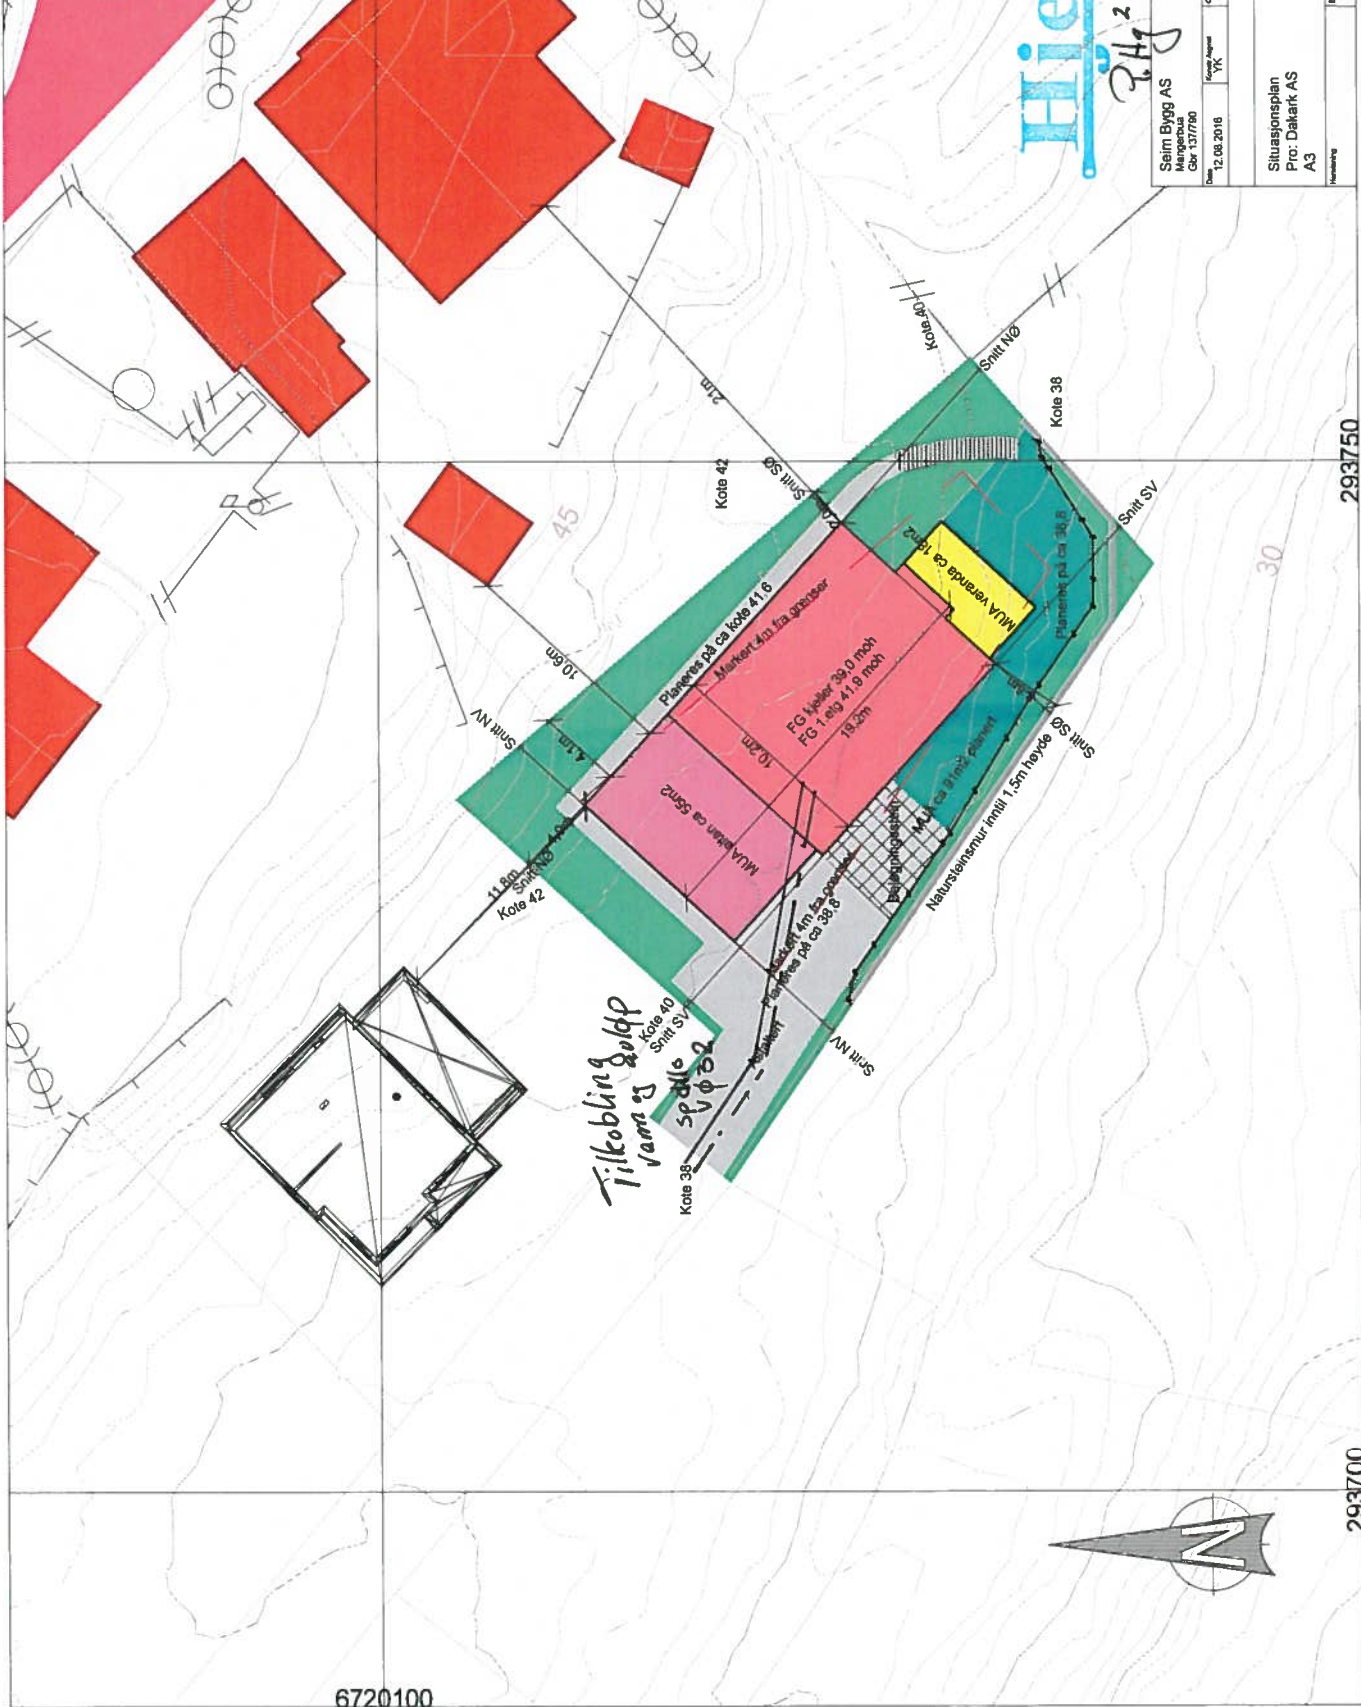

Hielmås 1/16
 27/9/16

| | | | |
|------------------|------------|----------------|-------|
| Seim Bygg AS | | 137/790 | |
| Gnr 137/790 | | 1:250 | |
| Dato: 12.08.2016 | Kontor: YK | Utarbeidet av: | 1:250 |
| Situasjonsplan | | Utarbeidet av: | |
| A3 | | 1055-16 | |

