

Prj.	Date	Beskrivelse	Sign
A	23.02.2024	Bod på altan	FCL
B	23.02.2024	Vinterhage	FCL
C	23.02.2024	Terrasse	FCL
D	04.05.2024	Legalisering av mur	FCL

PROSJEKT:

Tømmervika 14, 5911 ALVERSUND
Gnr. 137 Bnr. 408

TEGNING: PLAN med SNITT LINJER S1, S2, S3

BYGGHERR: SISSEL MARØY OG FINN CHRISTIAN LUNDBO




MALESTOKK: 1:100

DATE: 04.05.2024

TEGNET AV: Finn Christian Lundbo

TEGNING NR: A022

MareNor Lundbo ©

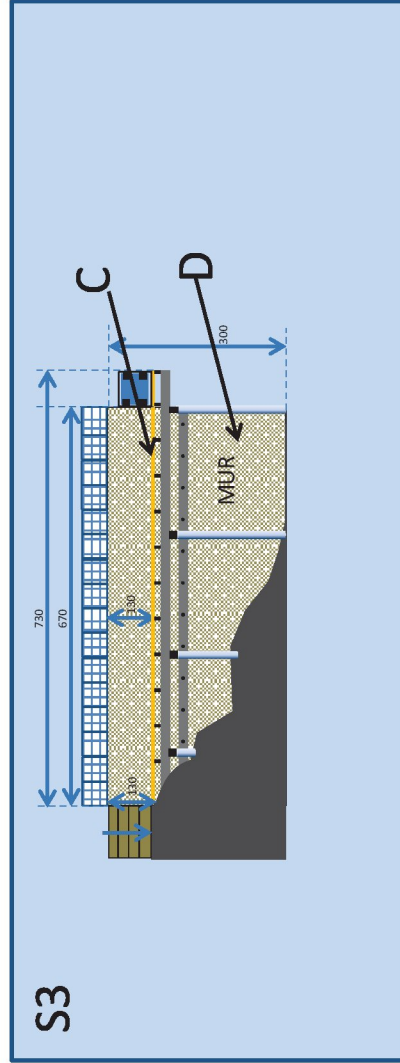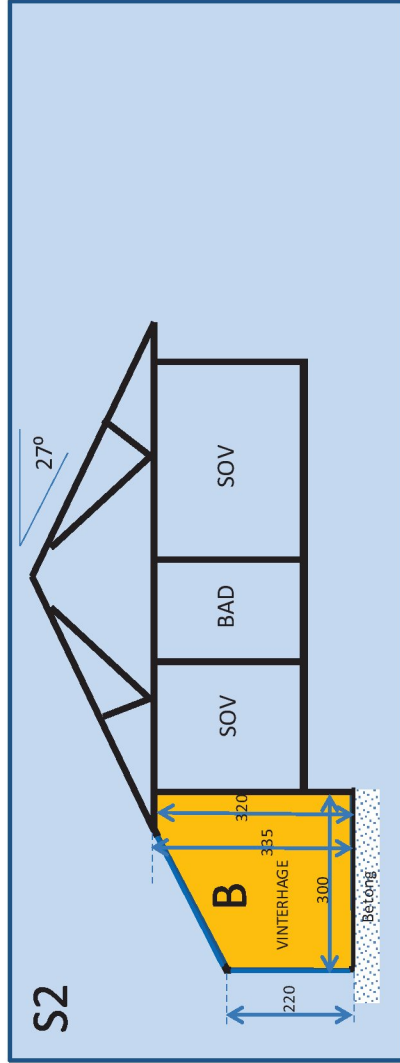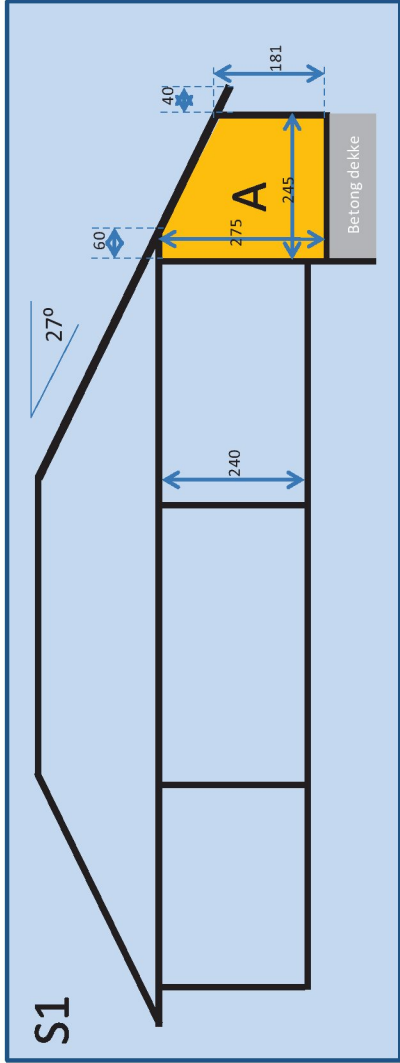

Prj.	Date	Beskrivelse	Sign.
A	23.02.2014	Bod på altan	FCL
B	23.02.2014	Vinterhage	FCL
C	23.02.2014	Terrasse	FCL
D	04.05.2014	Leggulling av mur	FCL

PROSJEKT: **Temmenvika 14, 5911 ALVERSUND**
 Gnr. 137 Bnr. 408



BYGGHERRE: SISEL MARBY OG FINN CHRISTIAN LUNDBO



TEGNET AV: Finn Christian Lundbo

TEGNING NR: A023


MareNor Lundbo ©

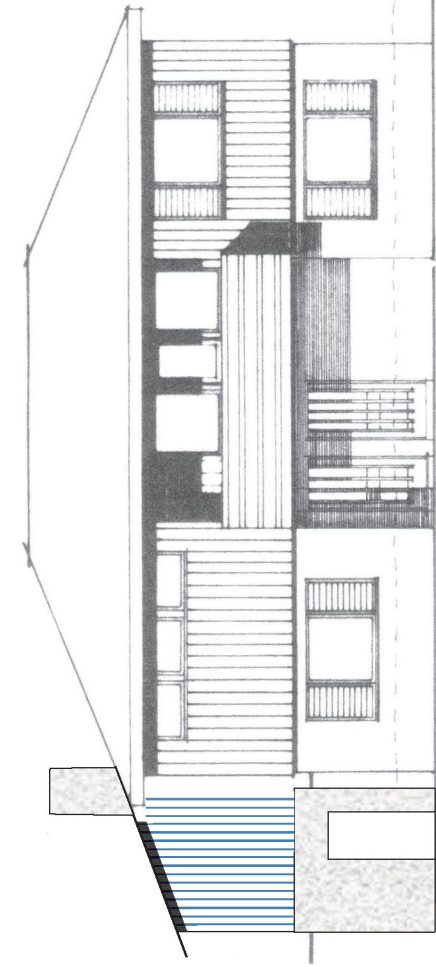


NORD-VEST

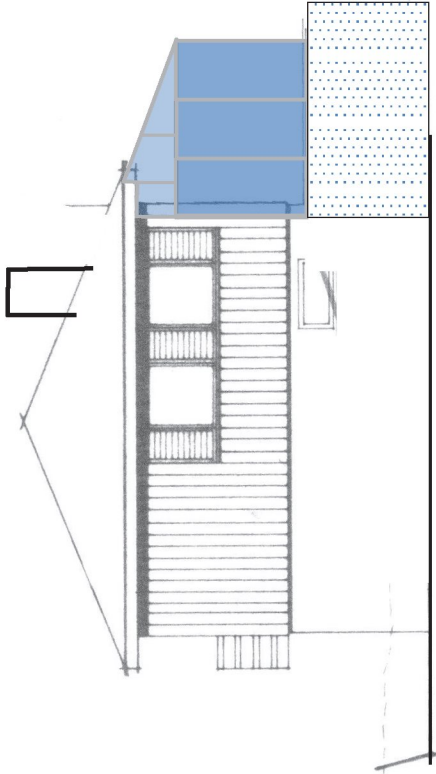

SYD-VEST

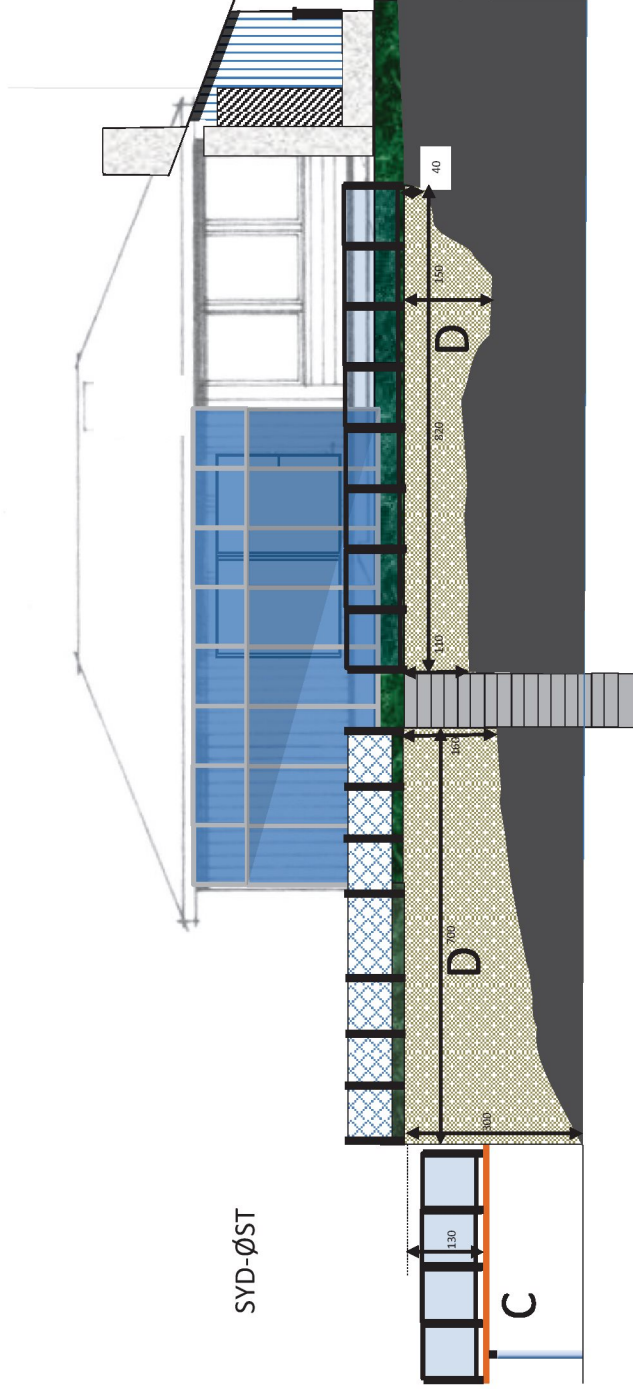

SYD-ØST

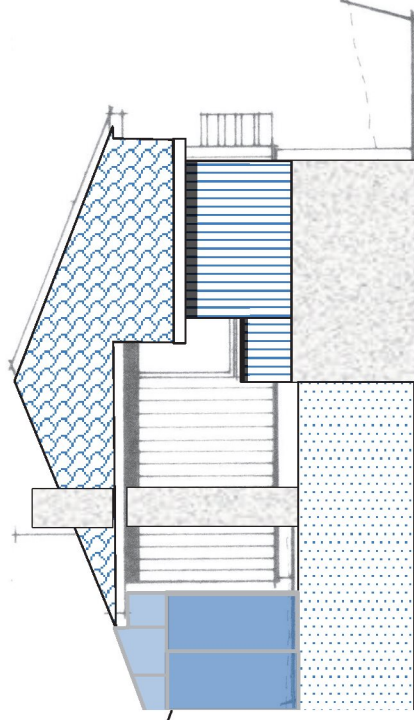

NORD-ØST

Prj.	Date	Beskrivelse	Sign
A	23.02.2024	Bod på altan	FCL
B	23.02.2024	Vinterhage	FCL
C	23.02.2024	Terrasse	FCL
D	04.05.2024	Legg til serring av mur	FCL

PROSJEKT:
Tømmervika 14, 5911 ALVERSUND
 Gnr. 137 Bnr. 408

TEGNINGS-
 BYGGHERRER: SISSEL MARØY OG FINN CHRISTIAN LUNDBO

MALES TONK: 1-100
 TEGNET AV: Finn Christian Lundbo
 TEGNING NR: A024

DATE: 04.05.2024

MareNor
 MareNor Lundbo ©