


**NY OG GJELDENE VEI, STIGNING VEI 1:7**

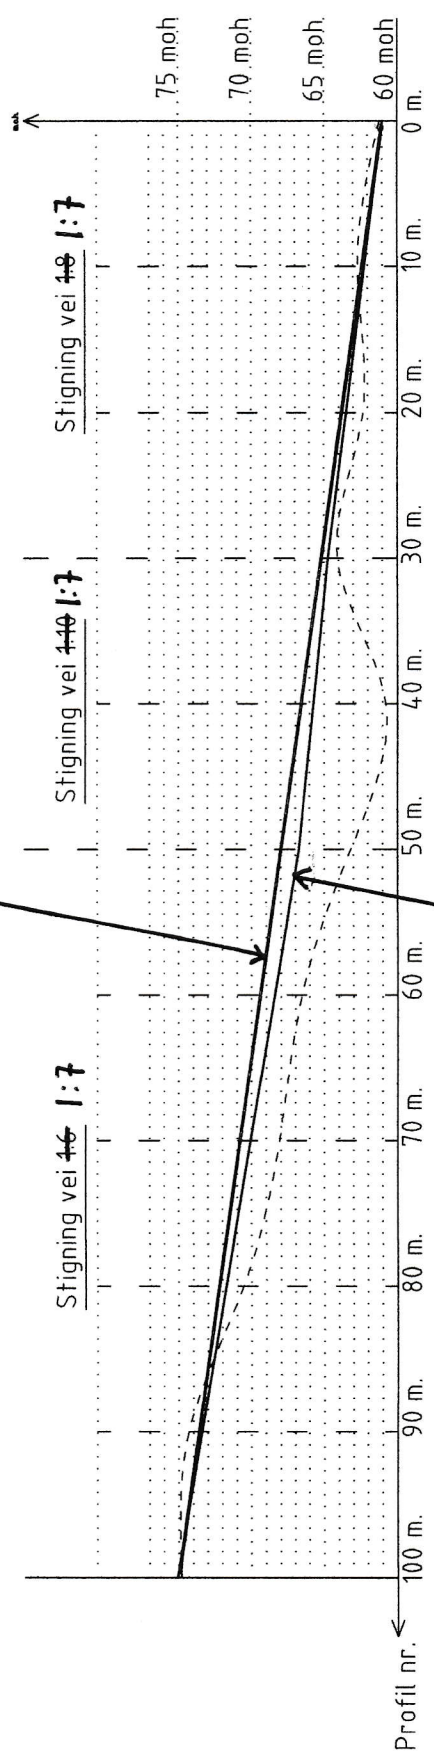

----- Eksisterende terreng  
 ——— Ny vei til tomt

**TIDLIGERE OMSØKT VEI UTSAR**

SAK	: Vei til enebolig	Tittel: Vei	Rev. <b>XB</b>
TILTAKSNAVER	: Endre Romarheim Hanna Elisabeth Romarheim Adr: Leknesvegen 67, 5915 Hjeltnes	TEGN : Lengdeprofil MÅLESTOKK 1:500	DATO : 21.08.2016
BYGGEPLASS	: Romarheim	KOMMUNE : Lindås	GNR : 217 BNR : 78