


Vedlegg 1.

PROFIL 1:200

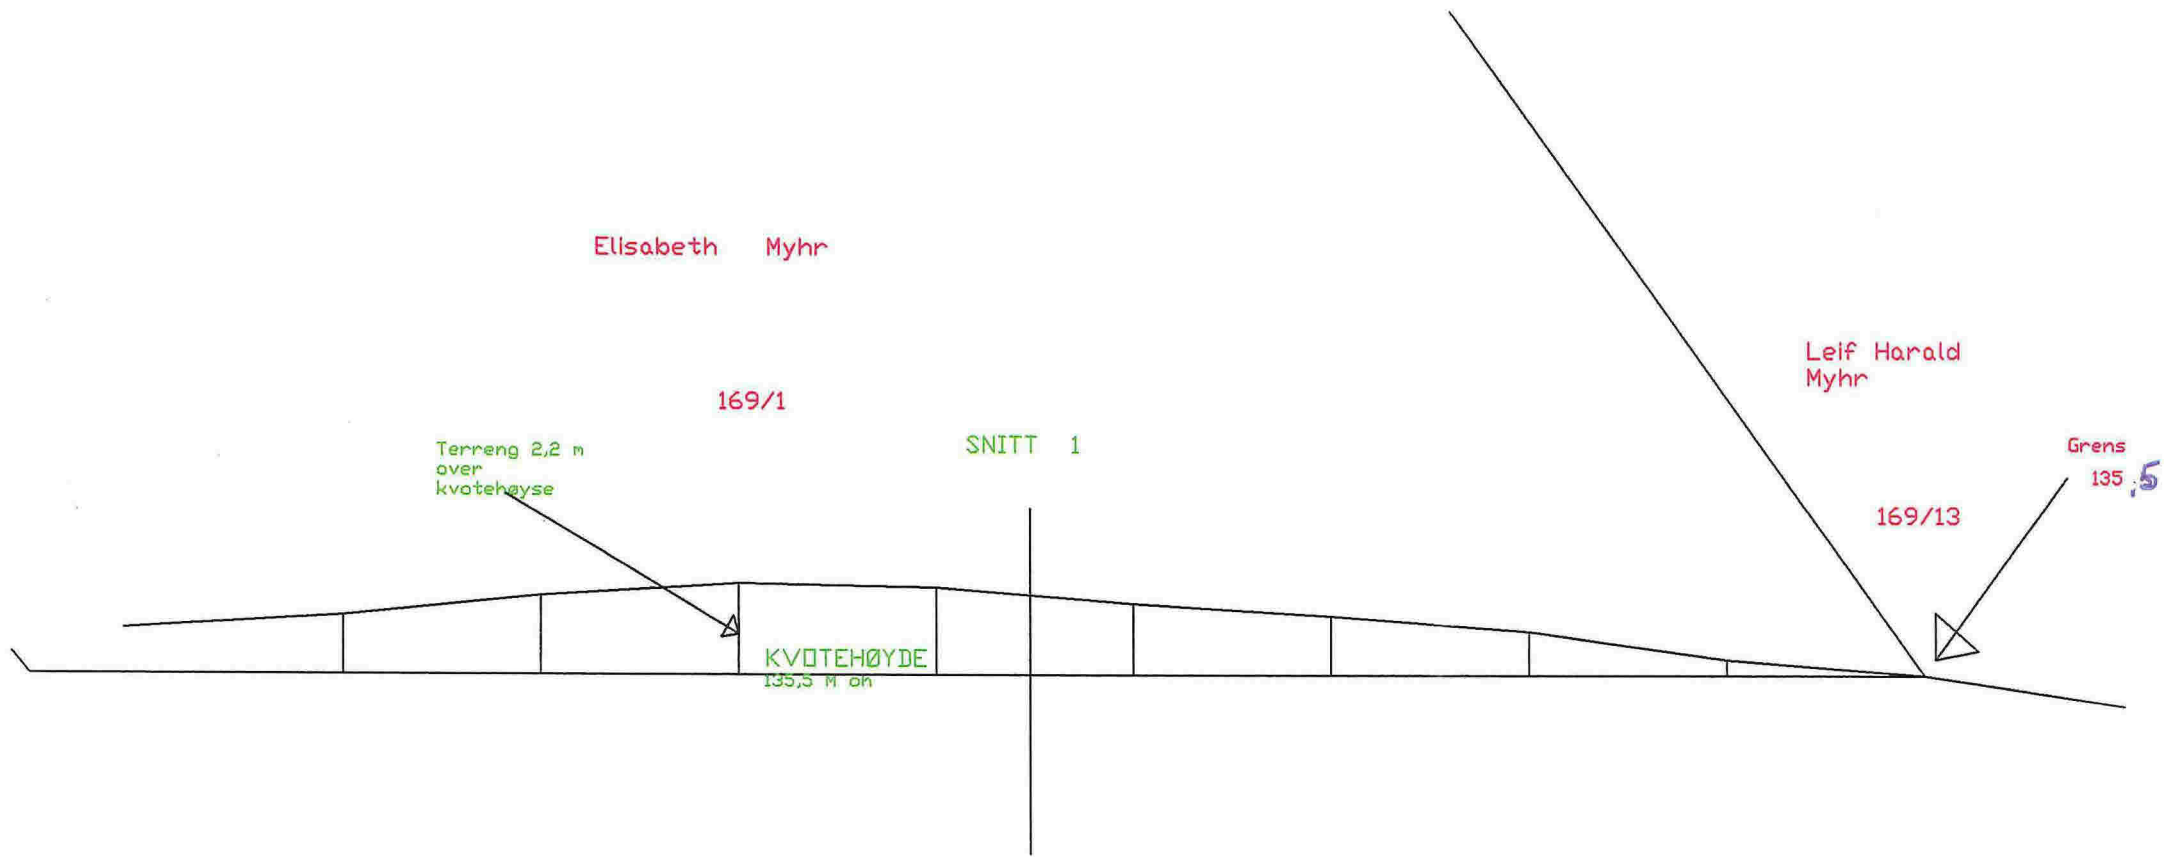


Vedlegg 2.

SNITT I
1:100

Ny kvotehøyde 136,2 M oh

Terreng snitt
2,1 m mot grense
169/1

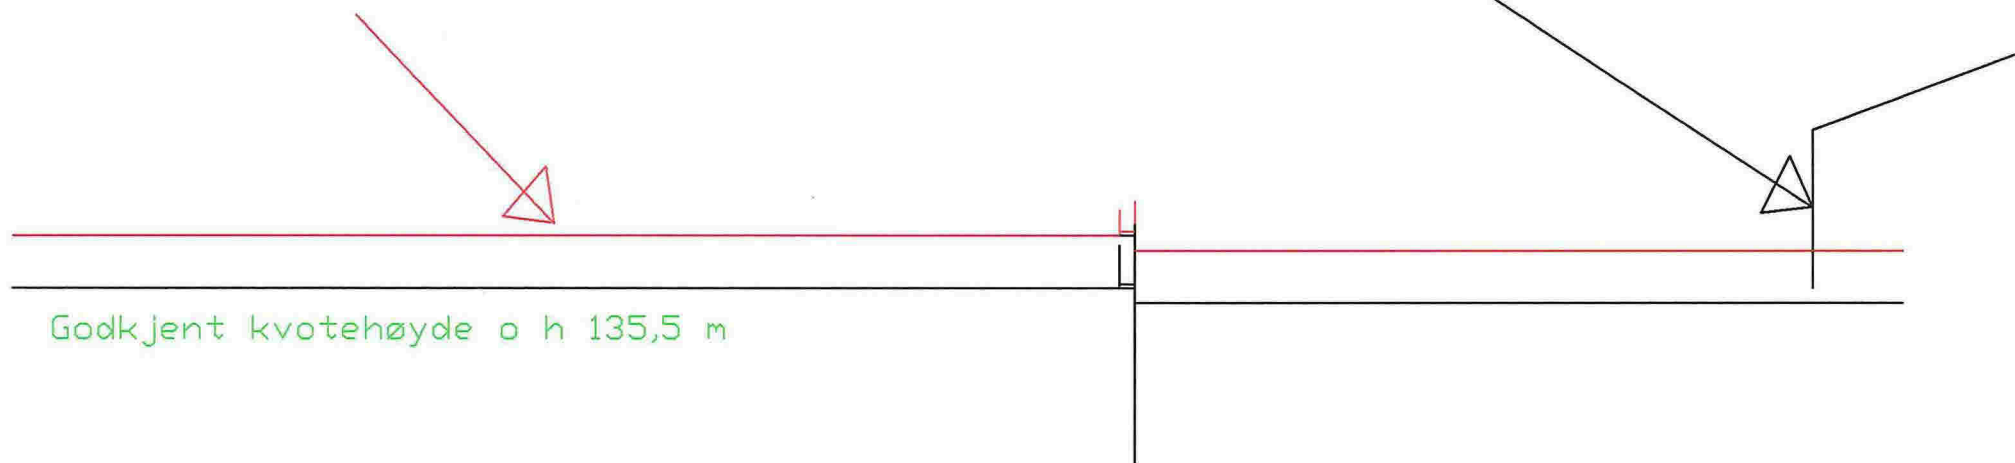

Godkjent kvotehøyde o h 135,5 m