

**Hjelmås**  
VVS a/s

P.Hg 27/6.16

**BYGGESØKNADSTEGNING  
HOVEDPLAN**

TELTAKSHAVER:  
THERESE OG GEIR BRASETH

TELTAK:  
ENEBOLIG  
NEDRE MANGERBUA  
LINDÅS KOMMUNE

G.NR. B.NR.  
137 790

**BYGGMANN**

MAL:  
1:100

PROSJEKT  
BG AS:  
1055-16

LEVERANDØR:  
SEIM BYGG AS  
NESBREKKA 28  
5912 SEIM

ANSVULIG PROSJEKTERENDE:  
DAKARK AS

ARKFORMAT:  
A3

DATE:  
27.05.2016

INT PROSJEKT:


Org nr:  
976598407

TEGNINGENE MÅ IKKE KOPIERES ELLER BENYTTES VED UTFØRELSE AV ARBEIDER UTEN MEDVIRKNING FRA DAKARK AS  
TEGNINGENE ER IKKE GYLDIG UTEN KVALITETSSIKRINGSSYSTEMET TIL DAKARK AS

www.byggmann.no

ARK:  
504



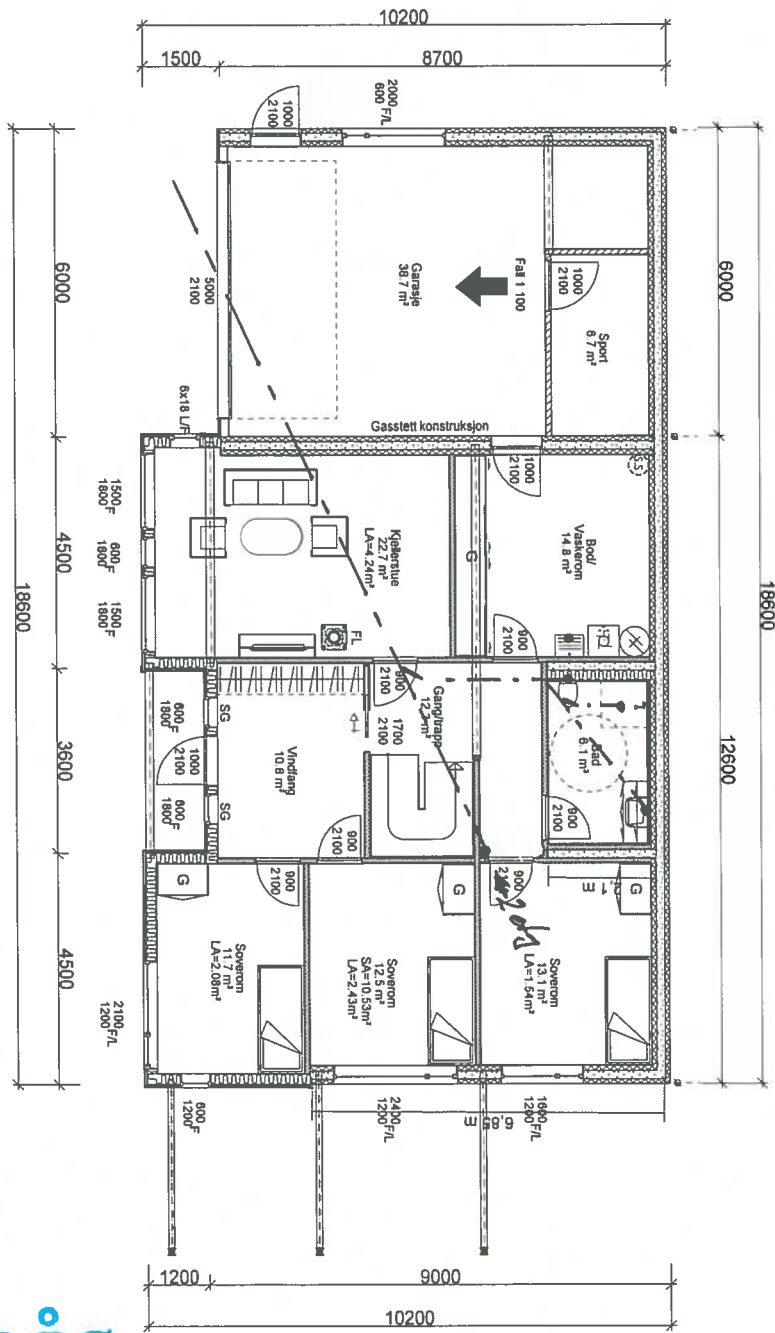

**Hjelmås**  
VVS a/s

P. Hg 27/9.16

**BYGGESØKNADSTEGNING  
KJELLER**

TILTAKSHVER:  
THERESE OG GEIR BRASETH

TILTAK:  
ENEBOLOG  
NEDRE MANGERBUA  
LINDÅS KOMMUNE

G.H.R. B.N.R.  
137 790

**BYGGMANN**

MÅL:  
1:100

PROSJEKT  
BGAS:  
1055-16

LEVERANDØR:  
SEIM BYGG AS  
NESBREKKA 28  
5912 SEIM

ANSVAGLIG PROSJEKTERENDE:  
DAKARK AS

ARKFORMAT:  
A3

DATO:  
27.05.2016

INT PROSJEKT:

TEGNER:  
DB

Opp nr:  
976598407



TEGNINGENE MÅ IKKE KOPIERES ELLER BENYTTES VED UTFØRELSE AV ARBEIDER UTEN MEDVIRKNING FRA DAKARK AS  
TEGNINGENE ER IKKE GYLDIG UTEN KVALITETSSIKRINGSSYSTEMET TIL DAKARK AS

www.byggmann.no

ARK:  
503

