22-May-2014

14/3749

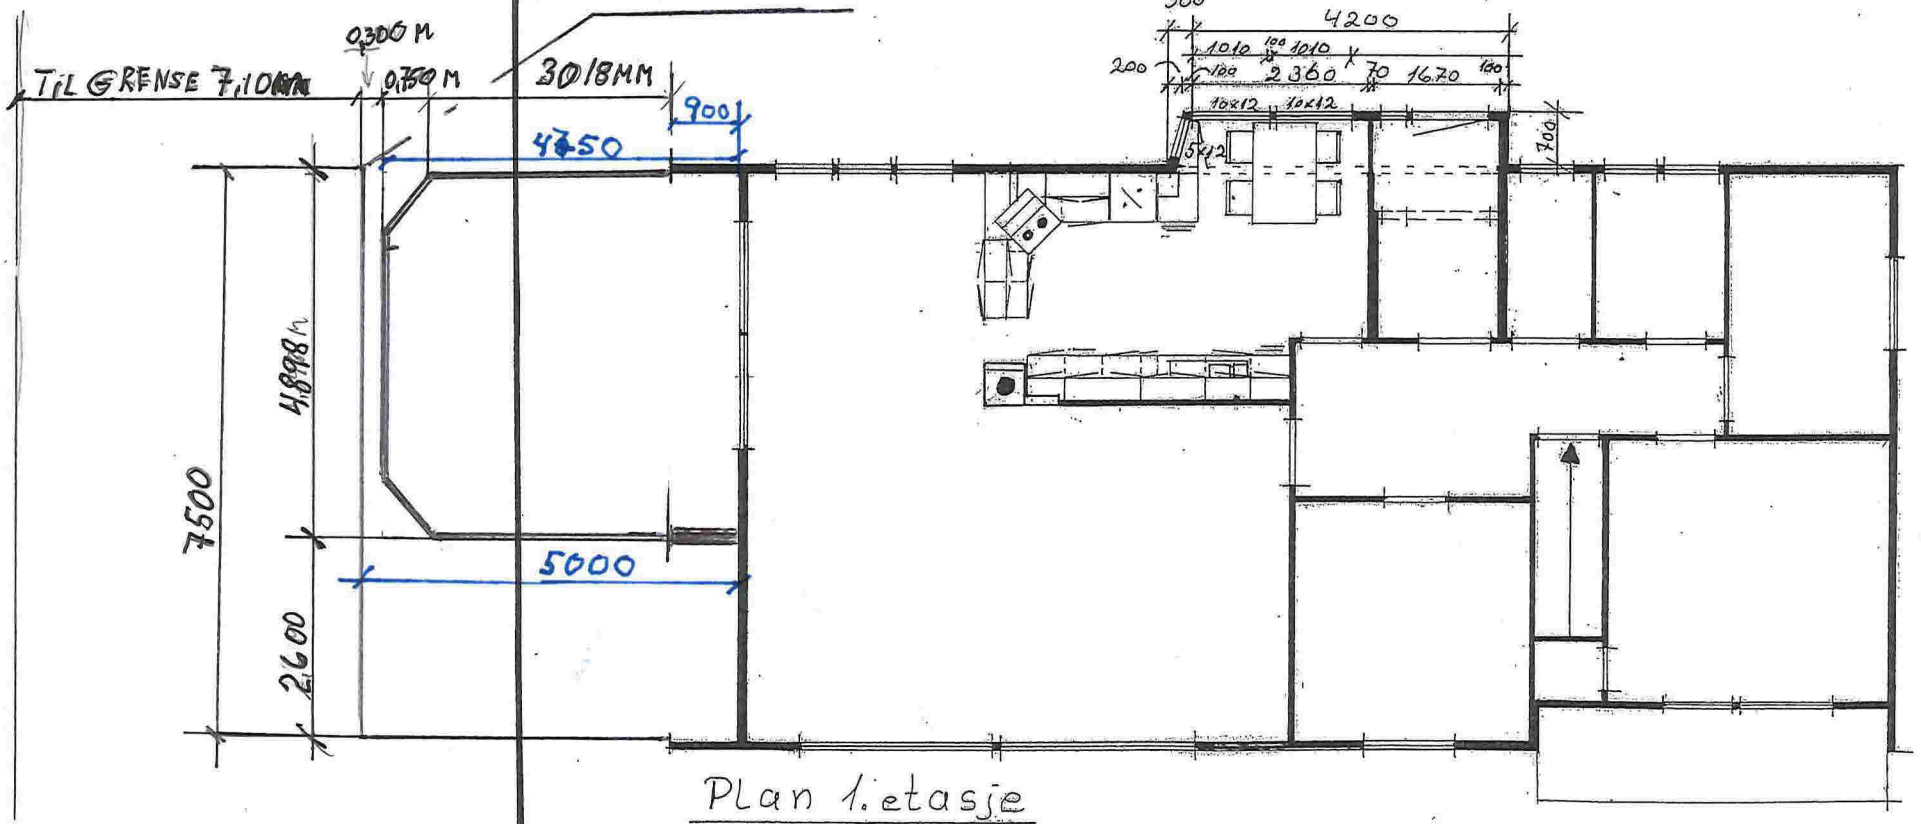

Plan 1. etasje

HARALD J. HANSEN
GAR NR 106 BR NR 74

MÅL 1.100